


検査指摘

- 1. 水抜パイプの切断
- OK-2. 土庫裏の干備及び整理
- OK-3. 石積の23の裏にコンクリート壁を築く
- 4. 裏に要路管を干す

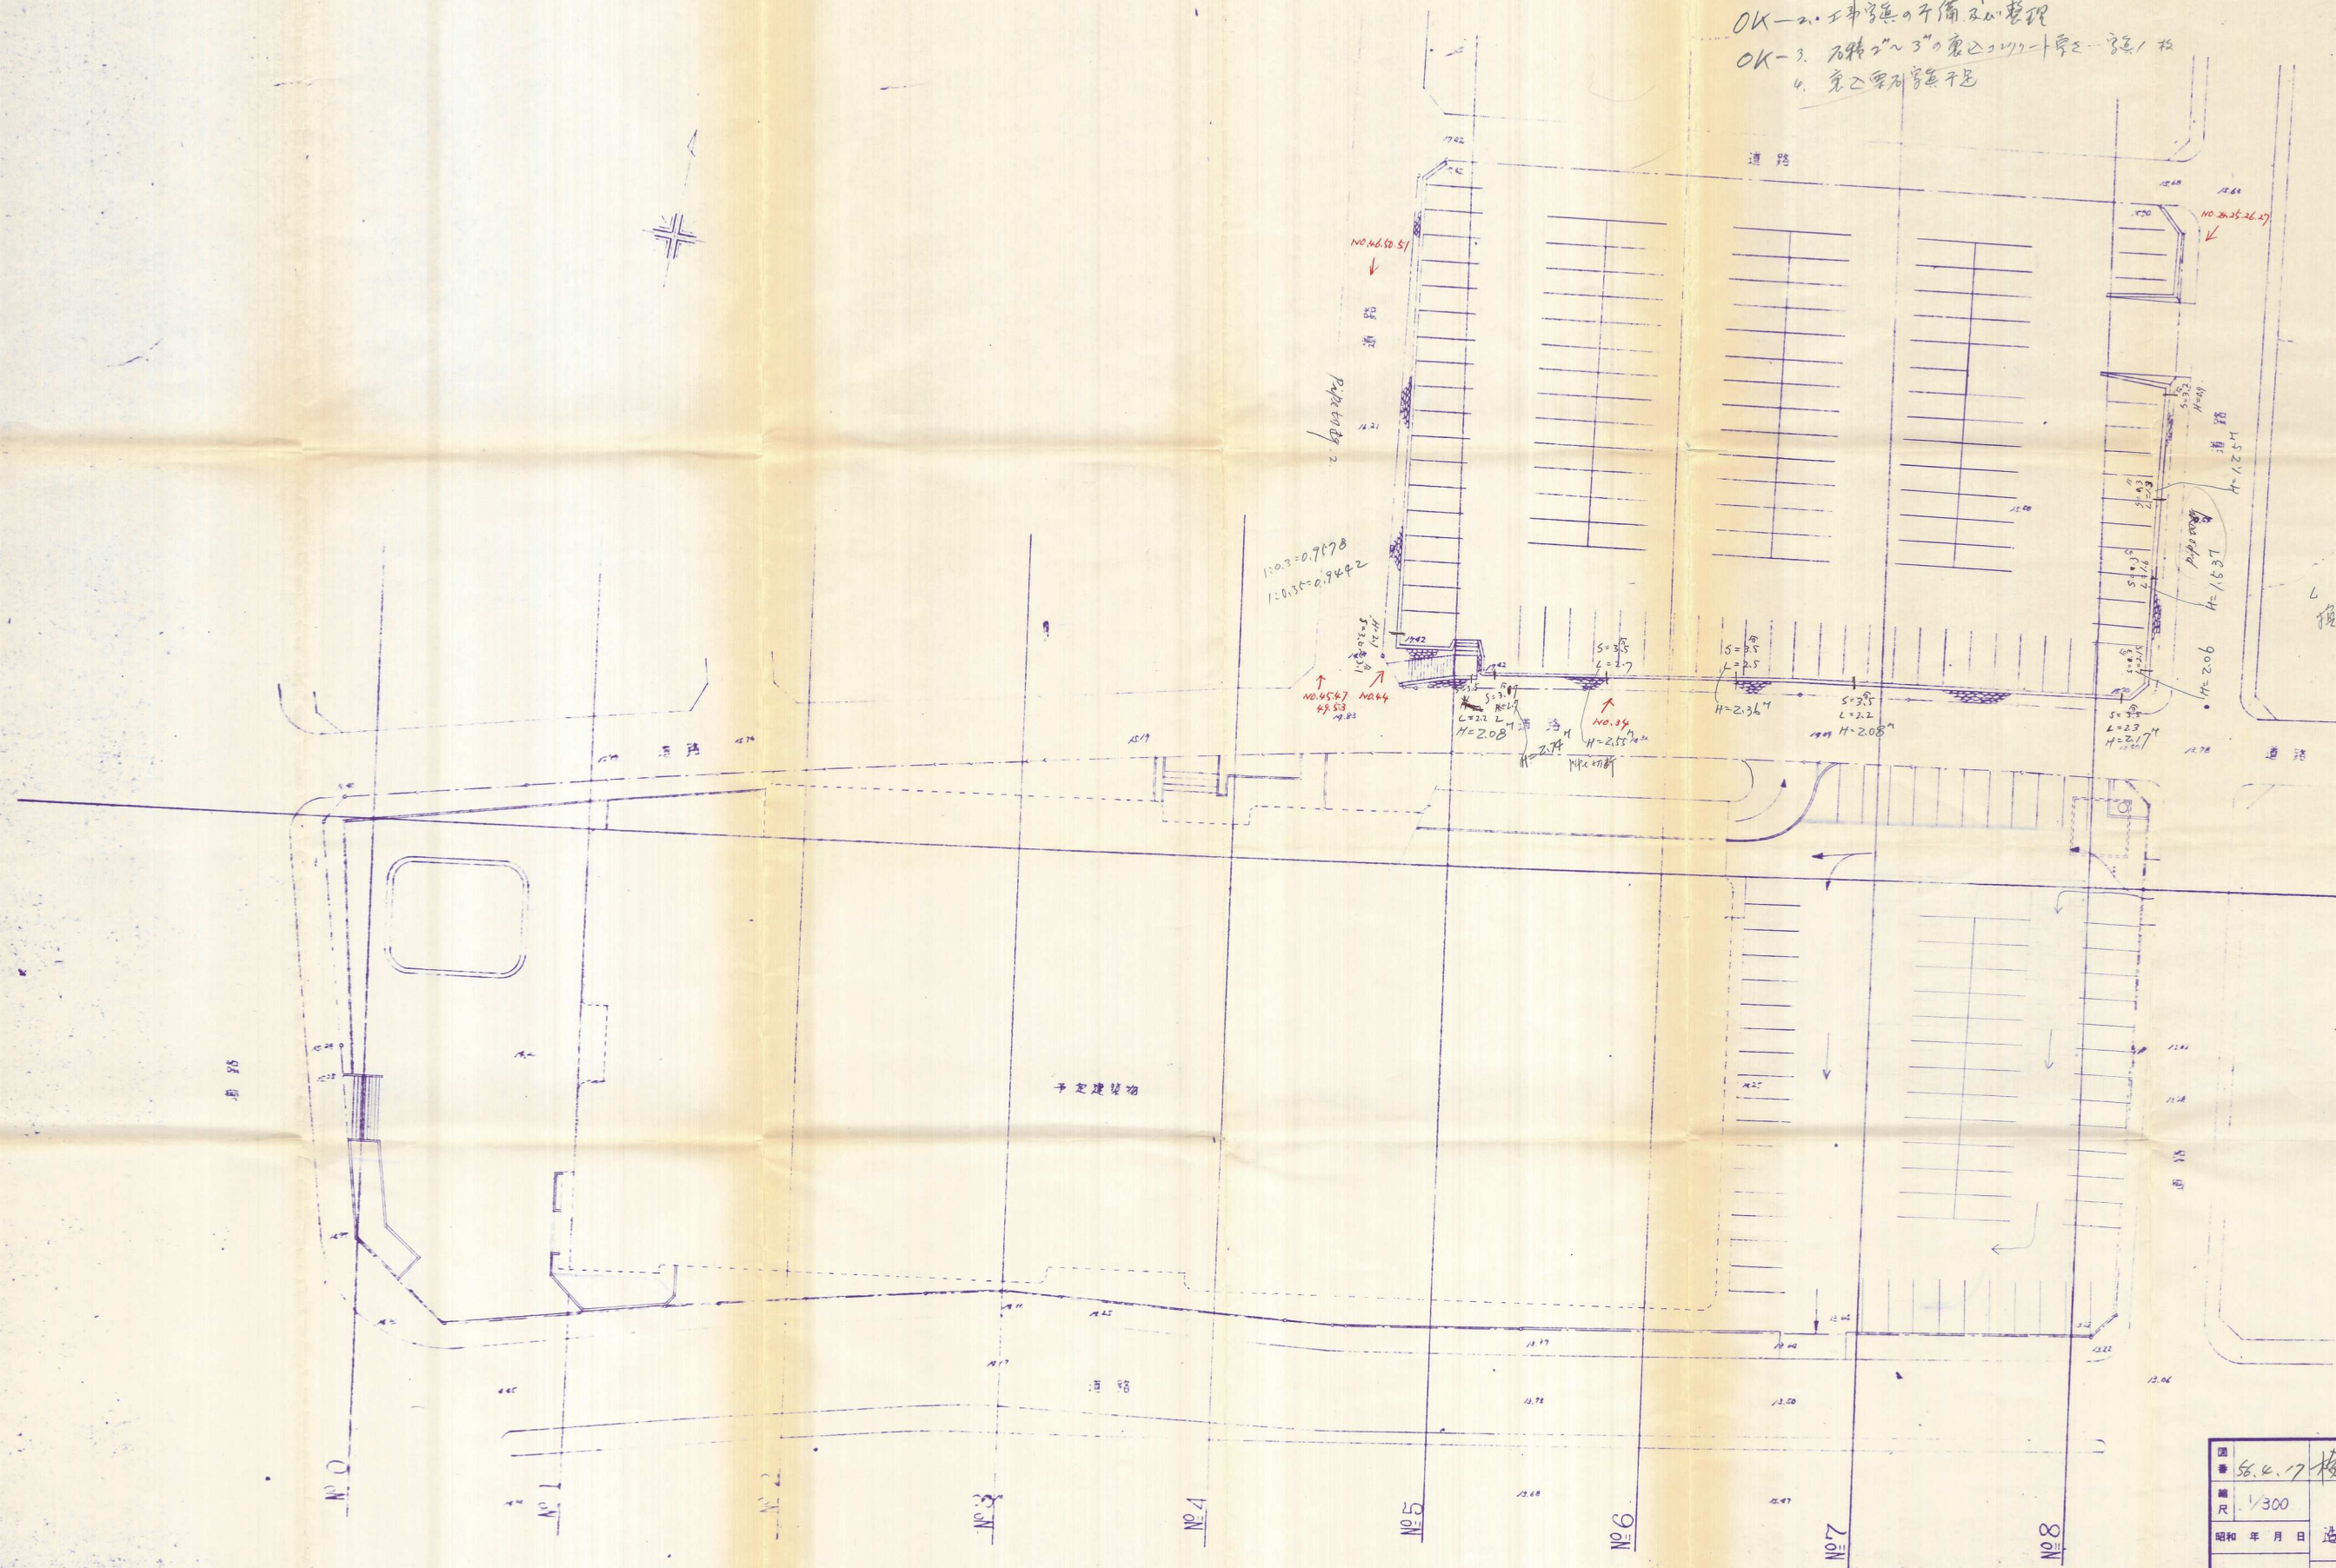

竣工図	
図 58.4.7	検査用
縮 尺 1/300	アサノSLビル
昭和 年 月 日	造成計画平面図
	設計番号
清水建設株式会社九州支店	