
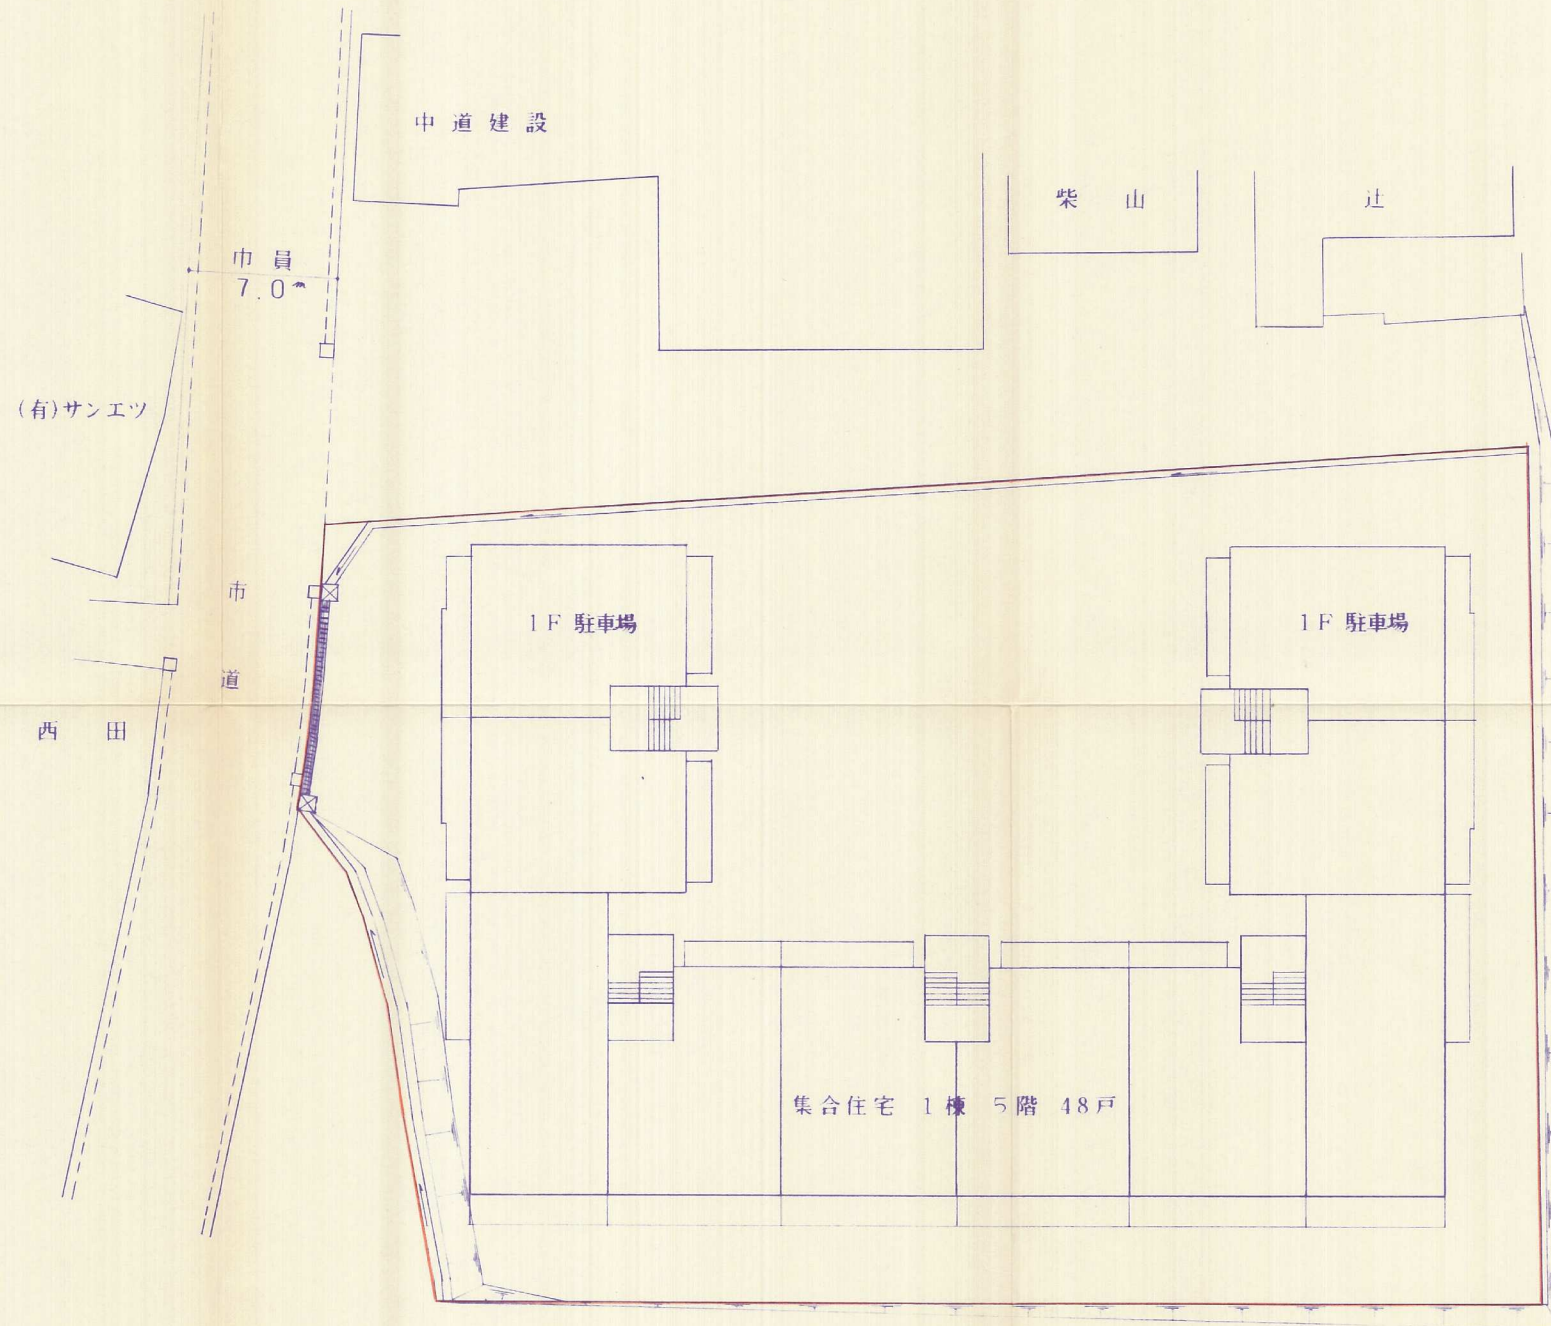


土地利用竣功 平面図 S=1:250

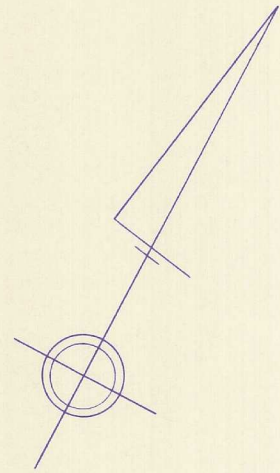

仲工業(株)

申請者	株式会社 九州三共	枚数	No.
工事場所	北九州市八幡西区大字本城 3507-1 (ほか)		
図面名称	土地利用竣功 平面図		
設計者	株式会社 宇都宮設計	作成日	年 月 日
	武田 忠美		