
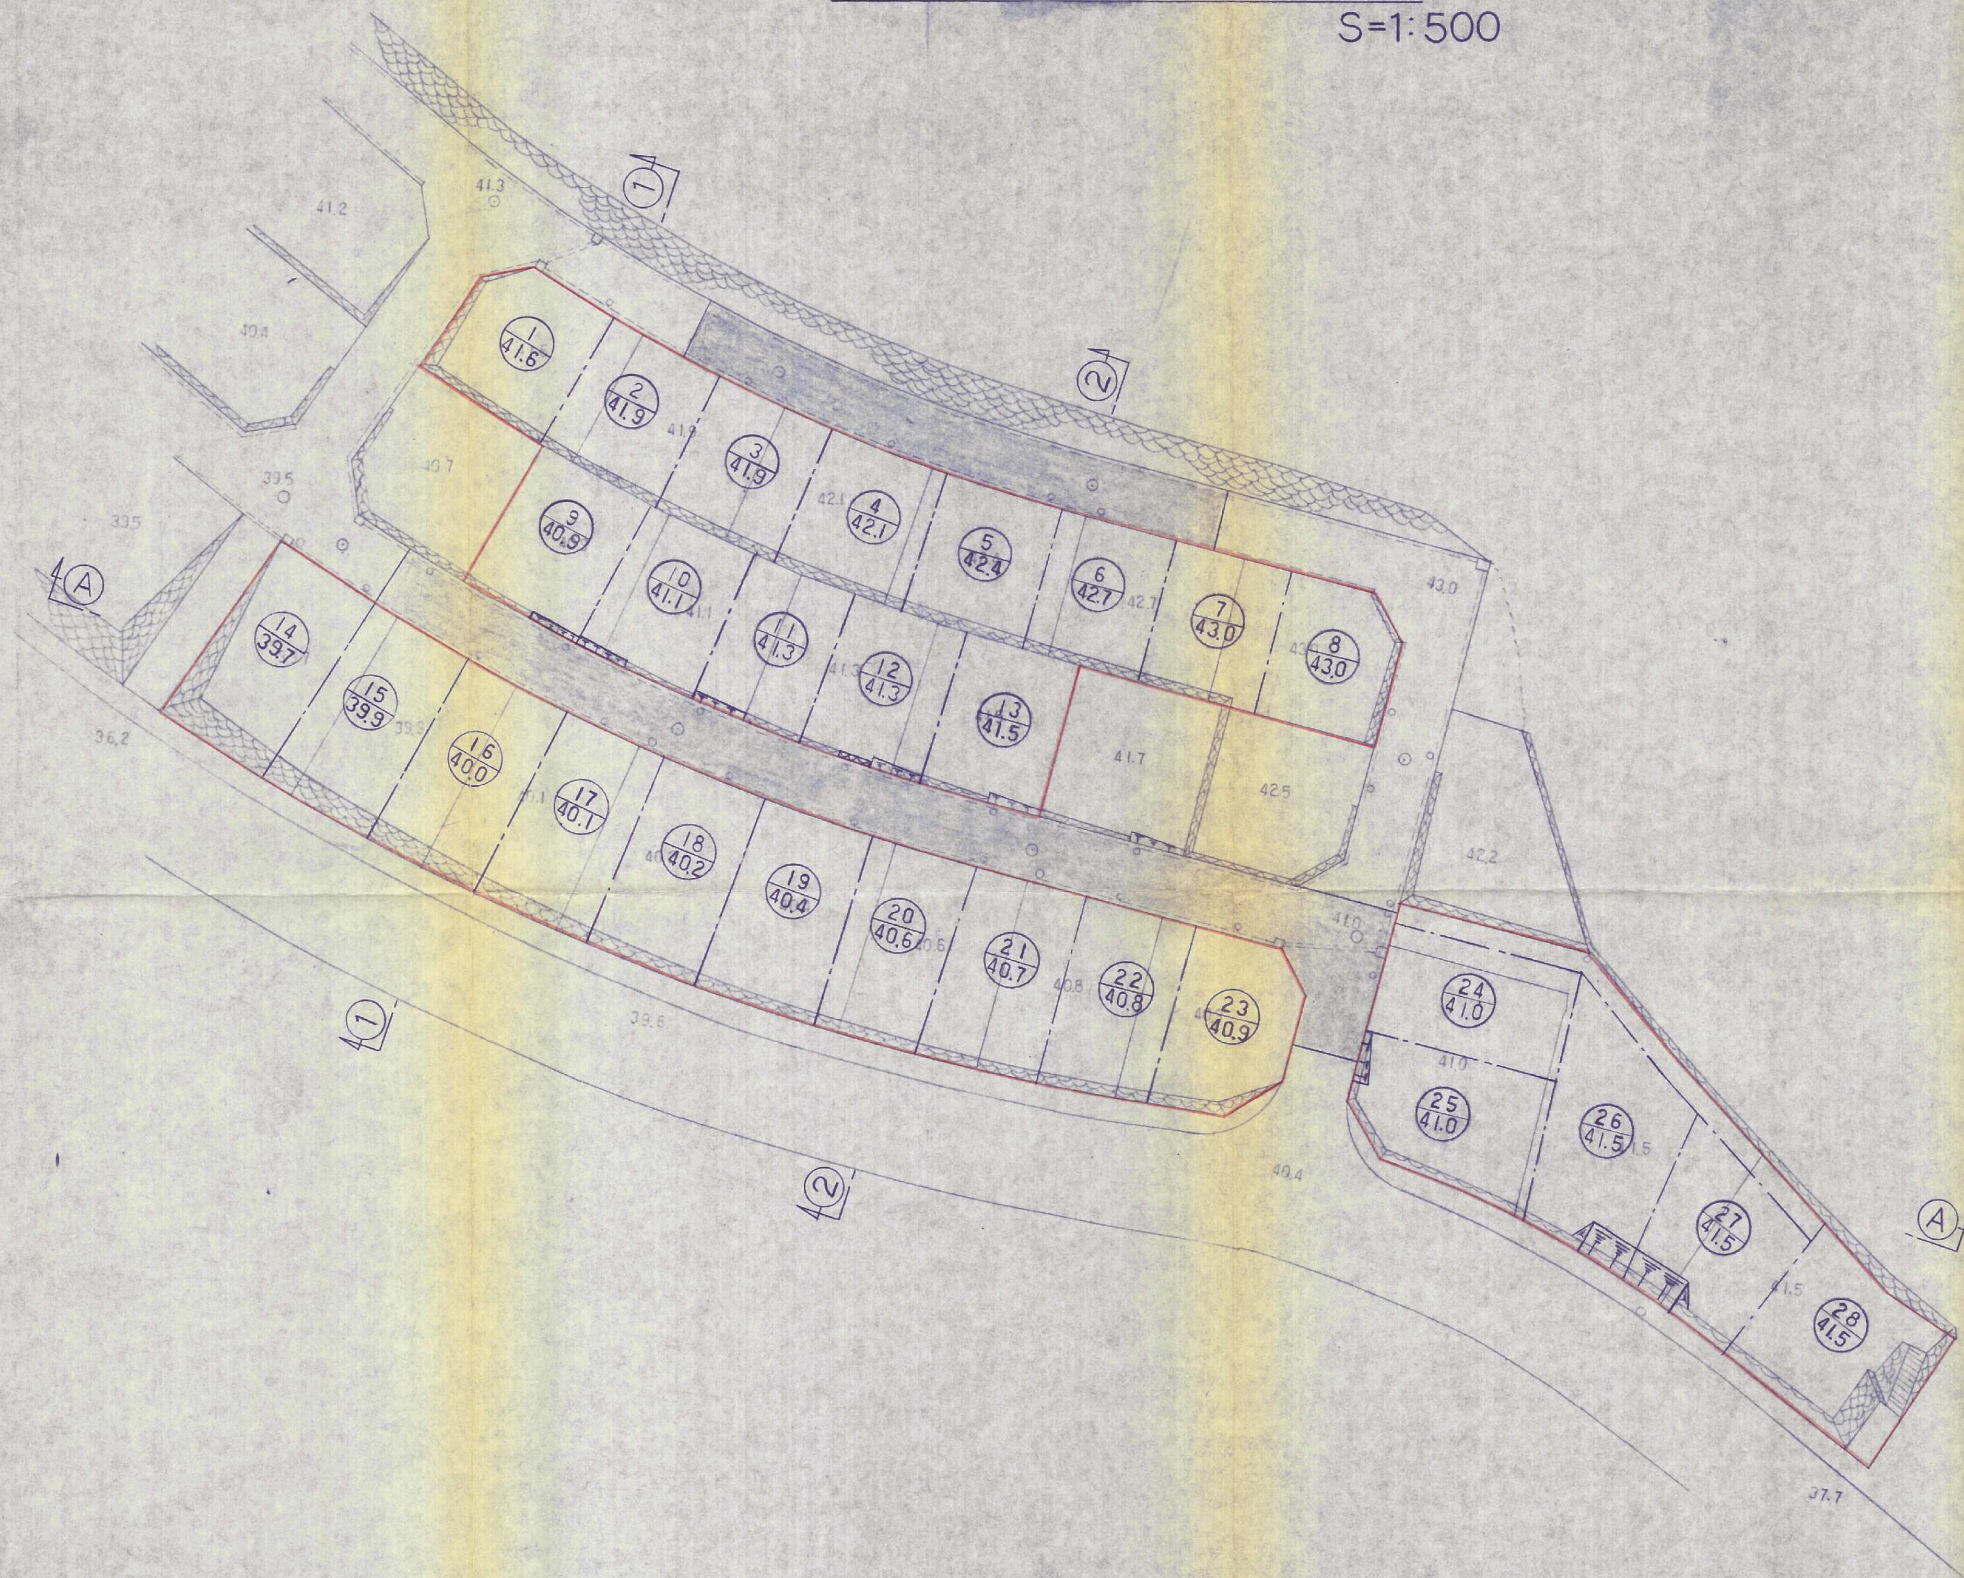


# 造成竣工平面図

S=1:500

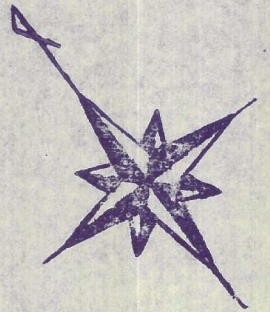

舗装復旧工

62-33

件名	宅地造成 工事設計図	図番	No 4
場所	八幡西区大字浅川1980-19他	縮尺	1:500
図名	造成竣工平面図	担当	横印
設計	(093) 582-1413 株式会社 太平設計	月日	S.63.2