


竣工平面图

S=1:250

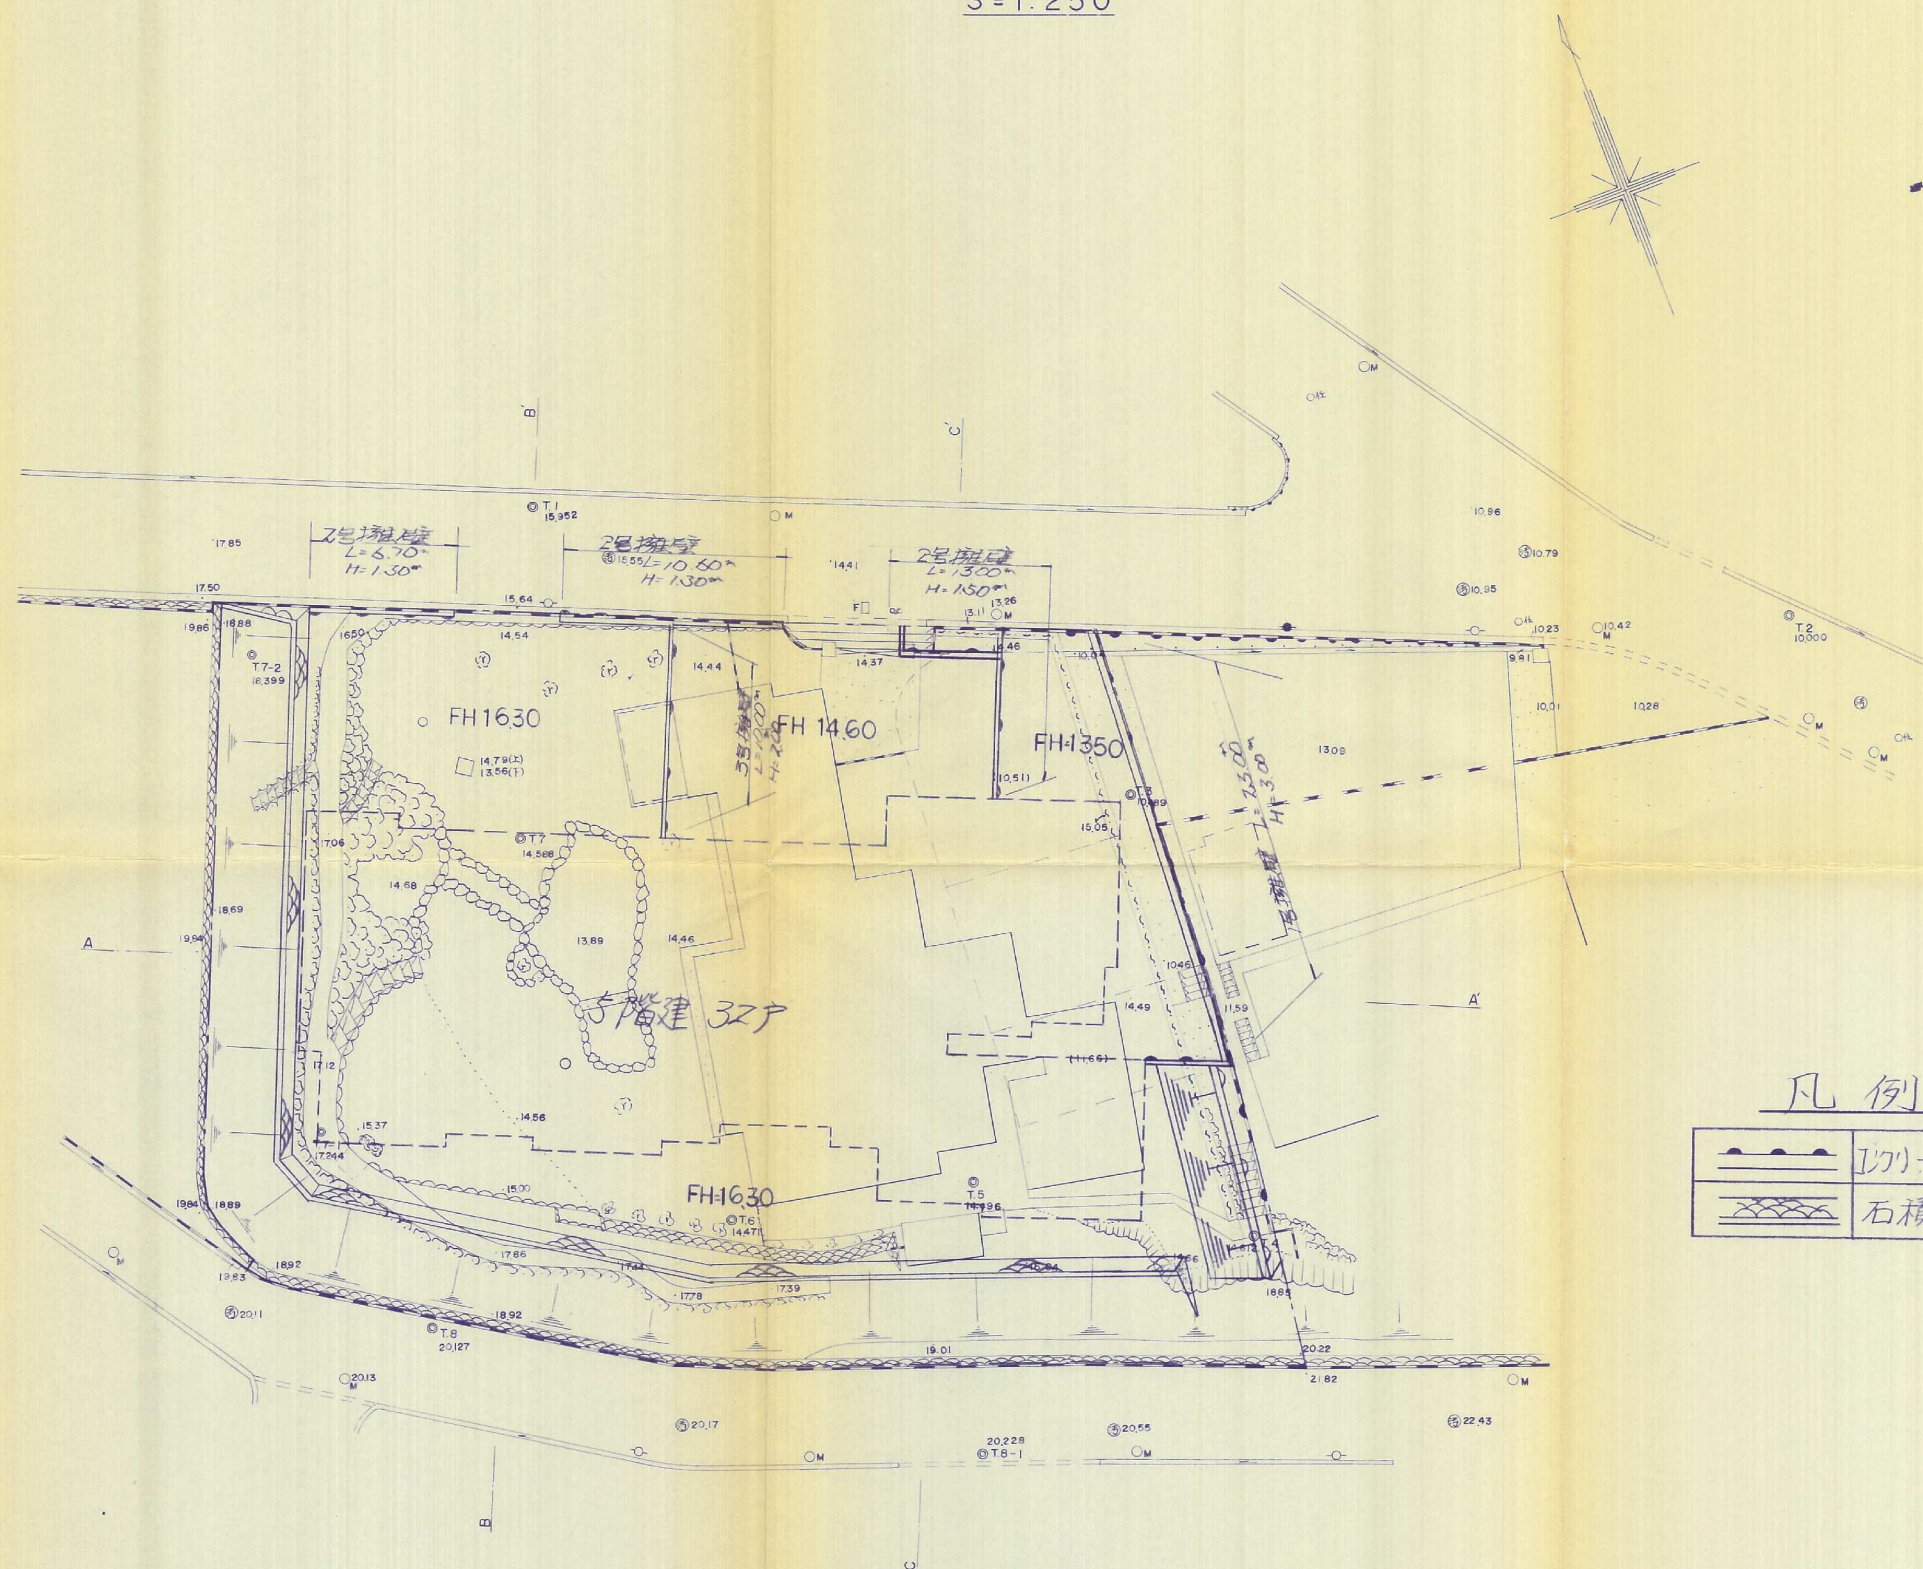

凡例

