


土地利用計画平面図 縮尺 = 1/250

土地利用計画表

土地利用区分	面積(m <sup>2</sup> )	比率(%)	備考
集合住宅用地	5,408.66	90.9	
公共用地			
道路	283.45	4.8	
公園	178.50	3.0	
防火水槽	24.75	0.4	
集会室用地	51.84	0.9	
合計	5,947.20	100.0	

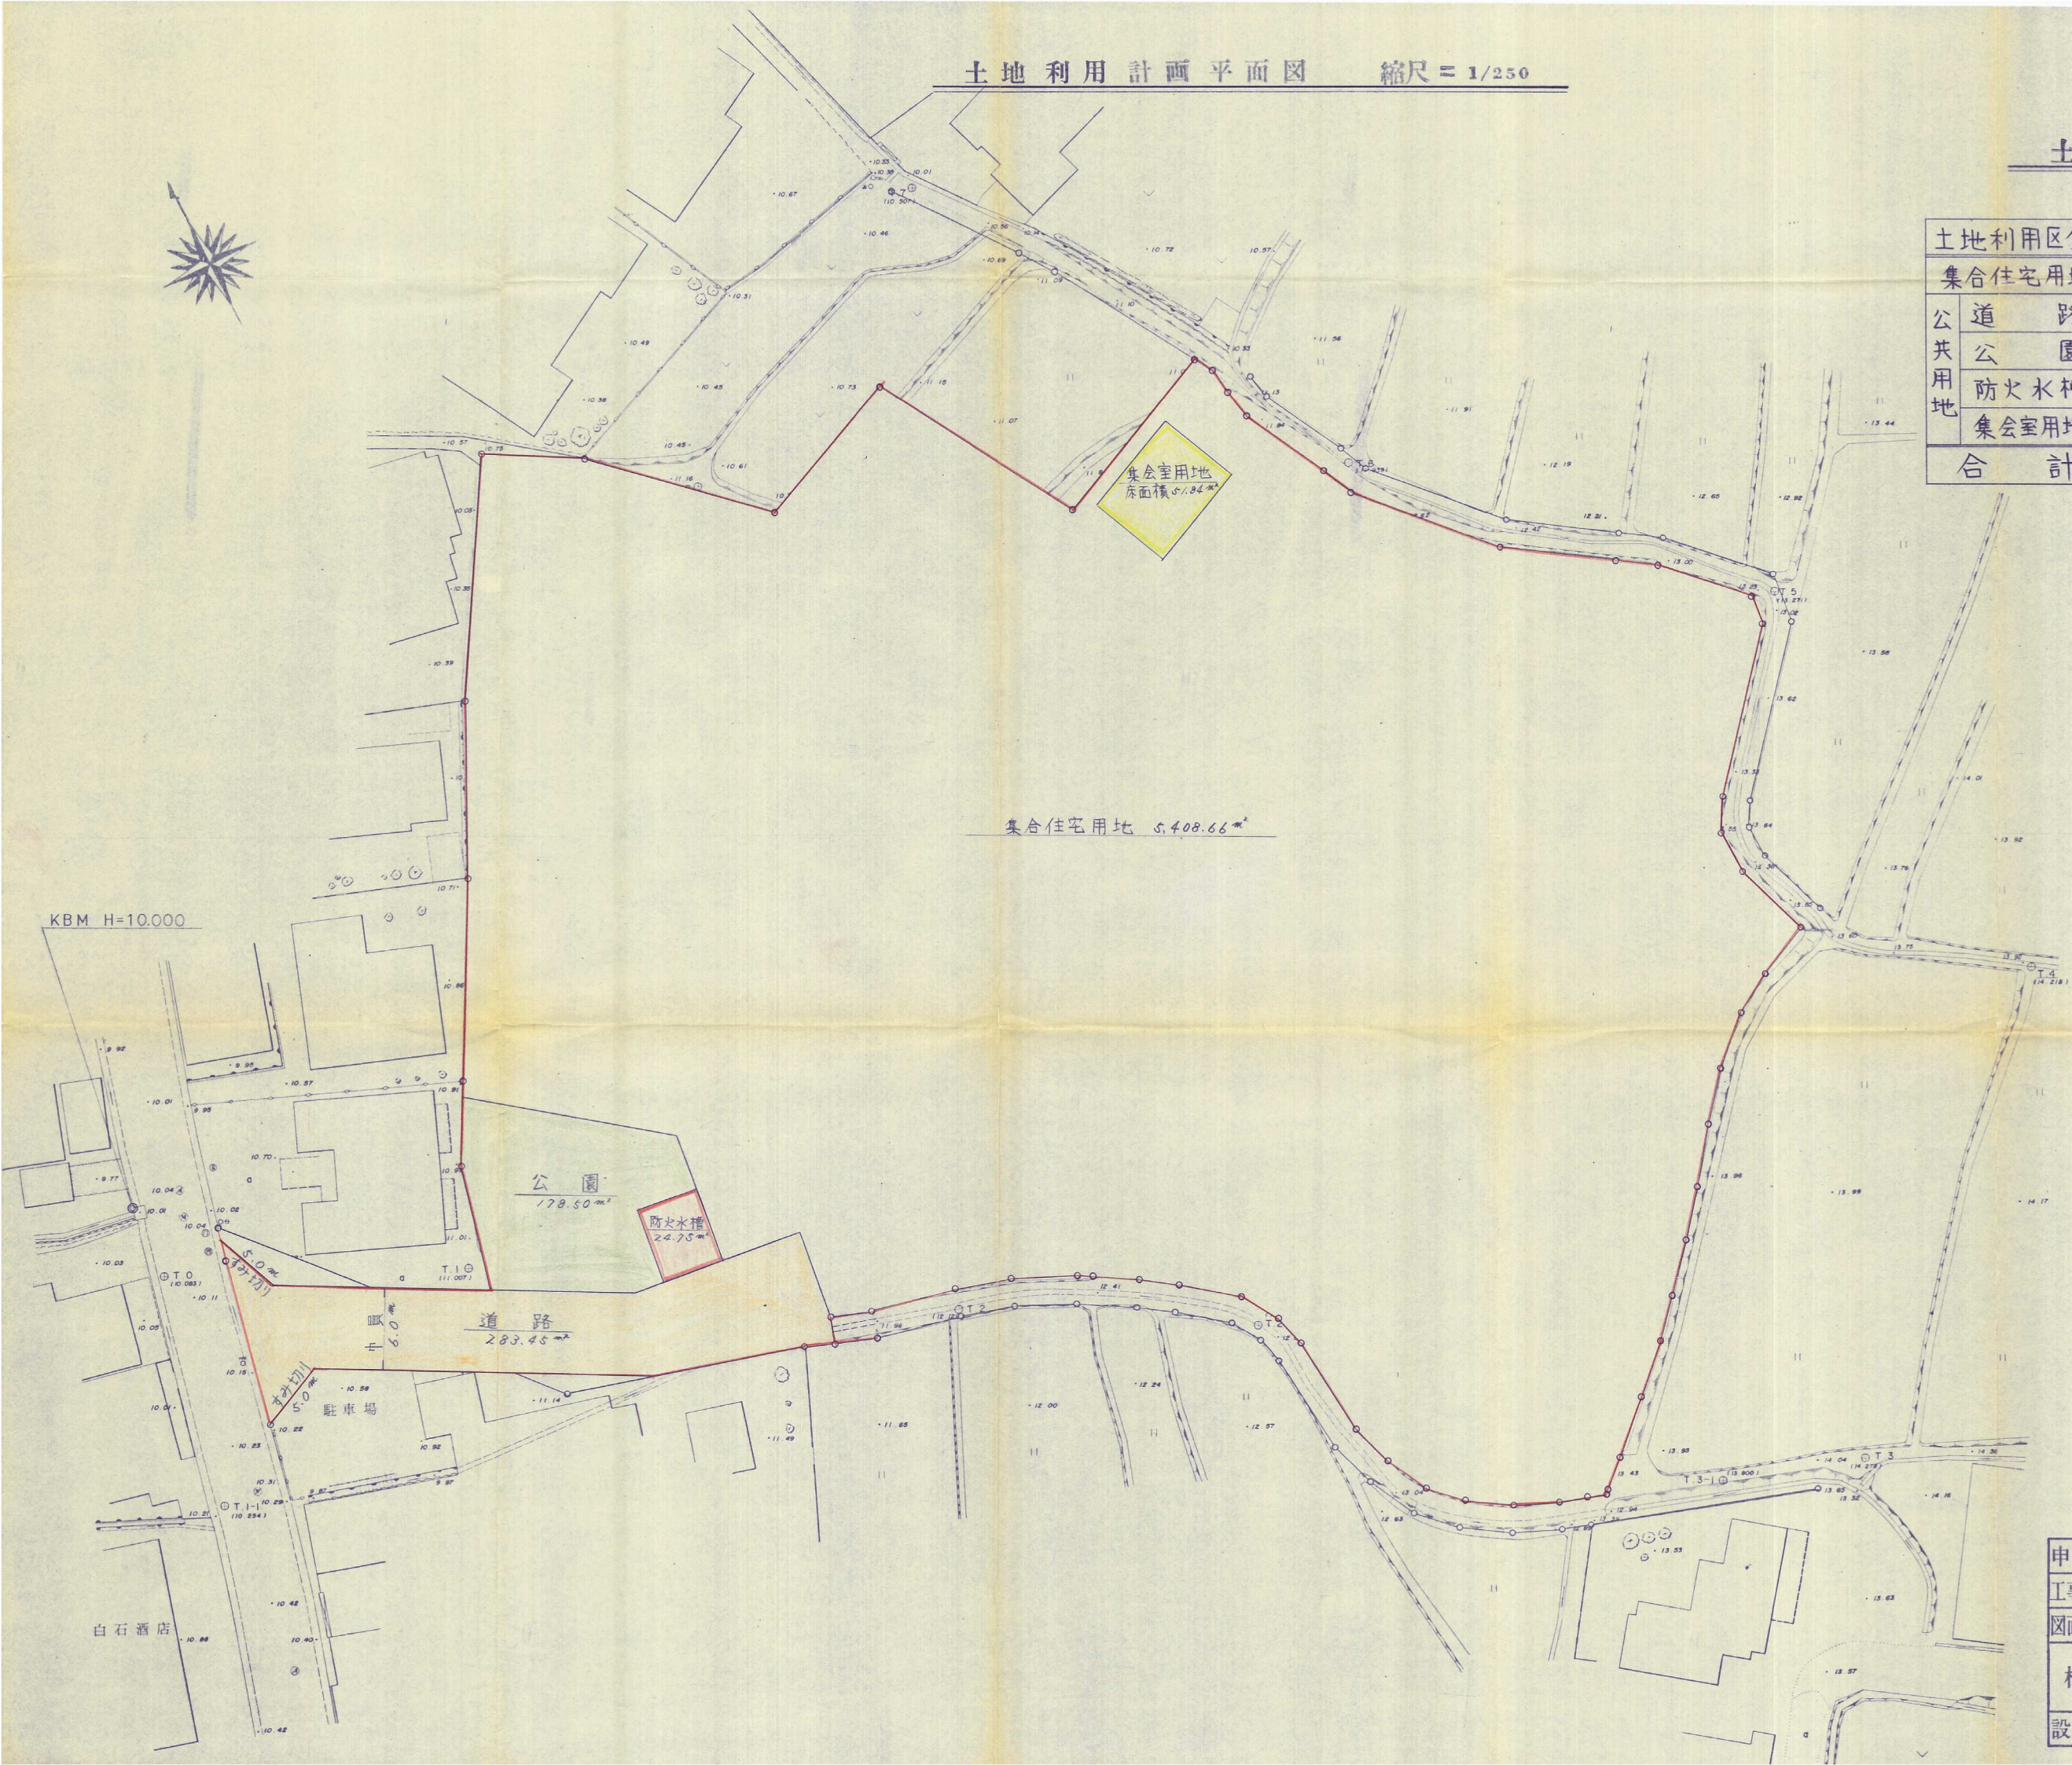

KBM H=10.000

白石酒店

竣工図

60-20

申請者	東宝住宅株式会社		
工事場所	北九州市八幡西区大字市瀬96/ほか		
図面名称	土地利用計画平面図		
株式会社 村上工務店	図面番号	縮尺	1/250
設計者 武田 忠美	校印	作製日	年 月 日