


# 土地利用計画平面図

S = 1:500

## 凡例

—○—	開発区域境界
■	宅地
□	道路〈車道〉
□	道路〈歩道〉
□	公園
□	公益用地
□	農地
■	間知ブロック積擁壁
—	R C 要壁
50	道路番号 幅員
○	雨水管及び人孔
●	污水管及び人孔
⊕	防火水槽
⊙	消火栓
~~~~~	フェンス
~~~~~	ガードレール
—	車止め
□	インターロッキング車道用
○	クヌギの疑木

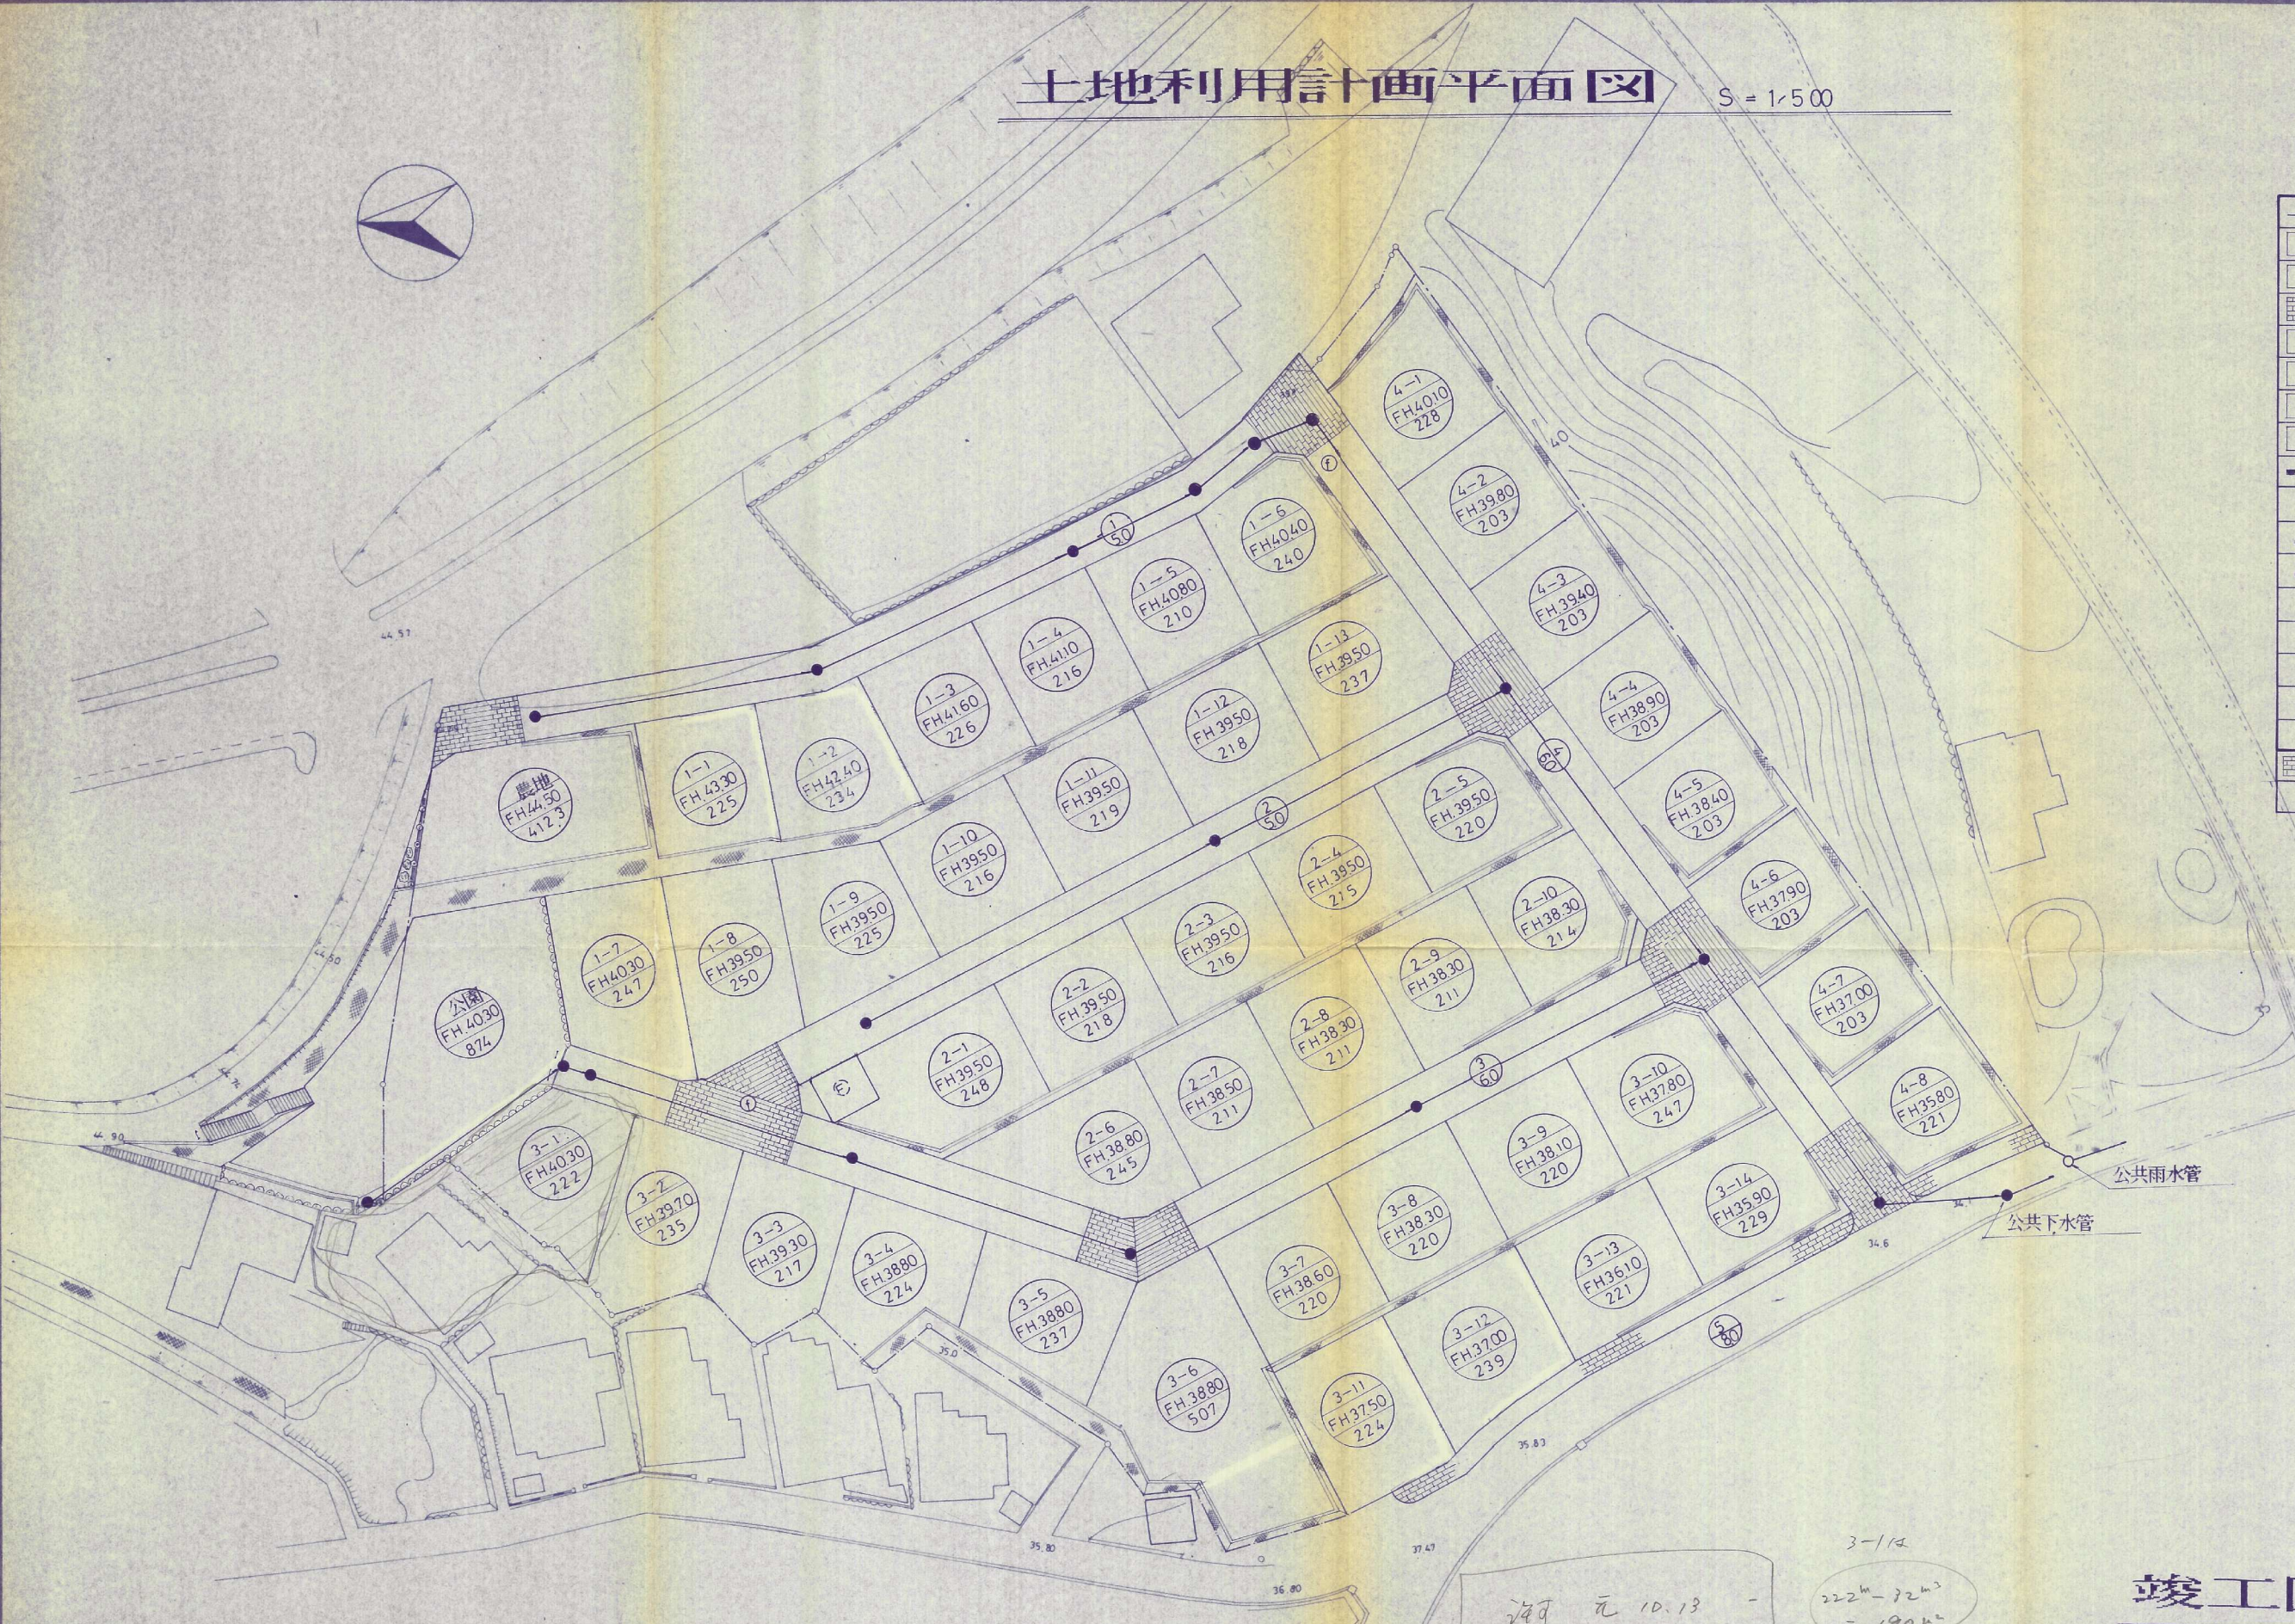

計 画 元 10.13 -  
 室 2.11.7  
 222<sup>m</sup> - 12<sup>m</sup>  
 = 190<sup>m</sup>

## 竣工図

元-32

開発者	資 中屋敷材木店	縮 尺
的場用地造成工事		1:500
土地利用計画平面図		設計設図
図 面 番 号	6	設 計 年 月 日
施 行 者	拓和開発株式会社	
設 計 者		