


土地利用計画図

縮尺 = $\frac{1}{200}$

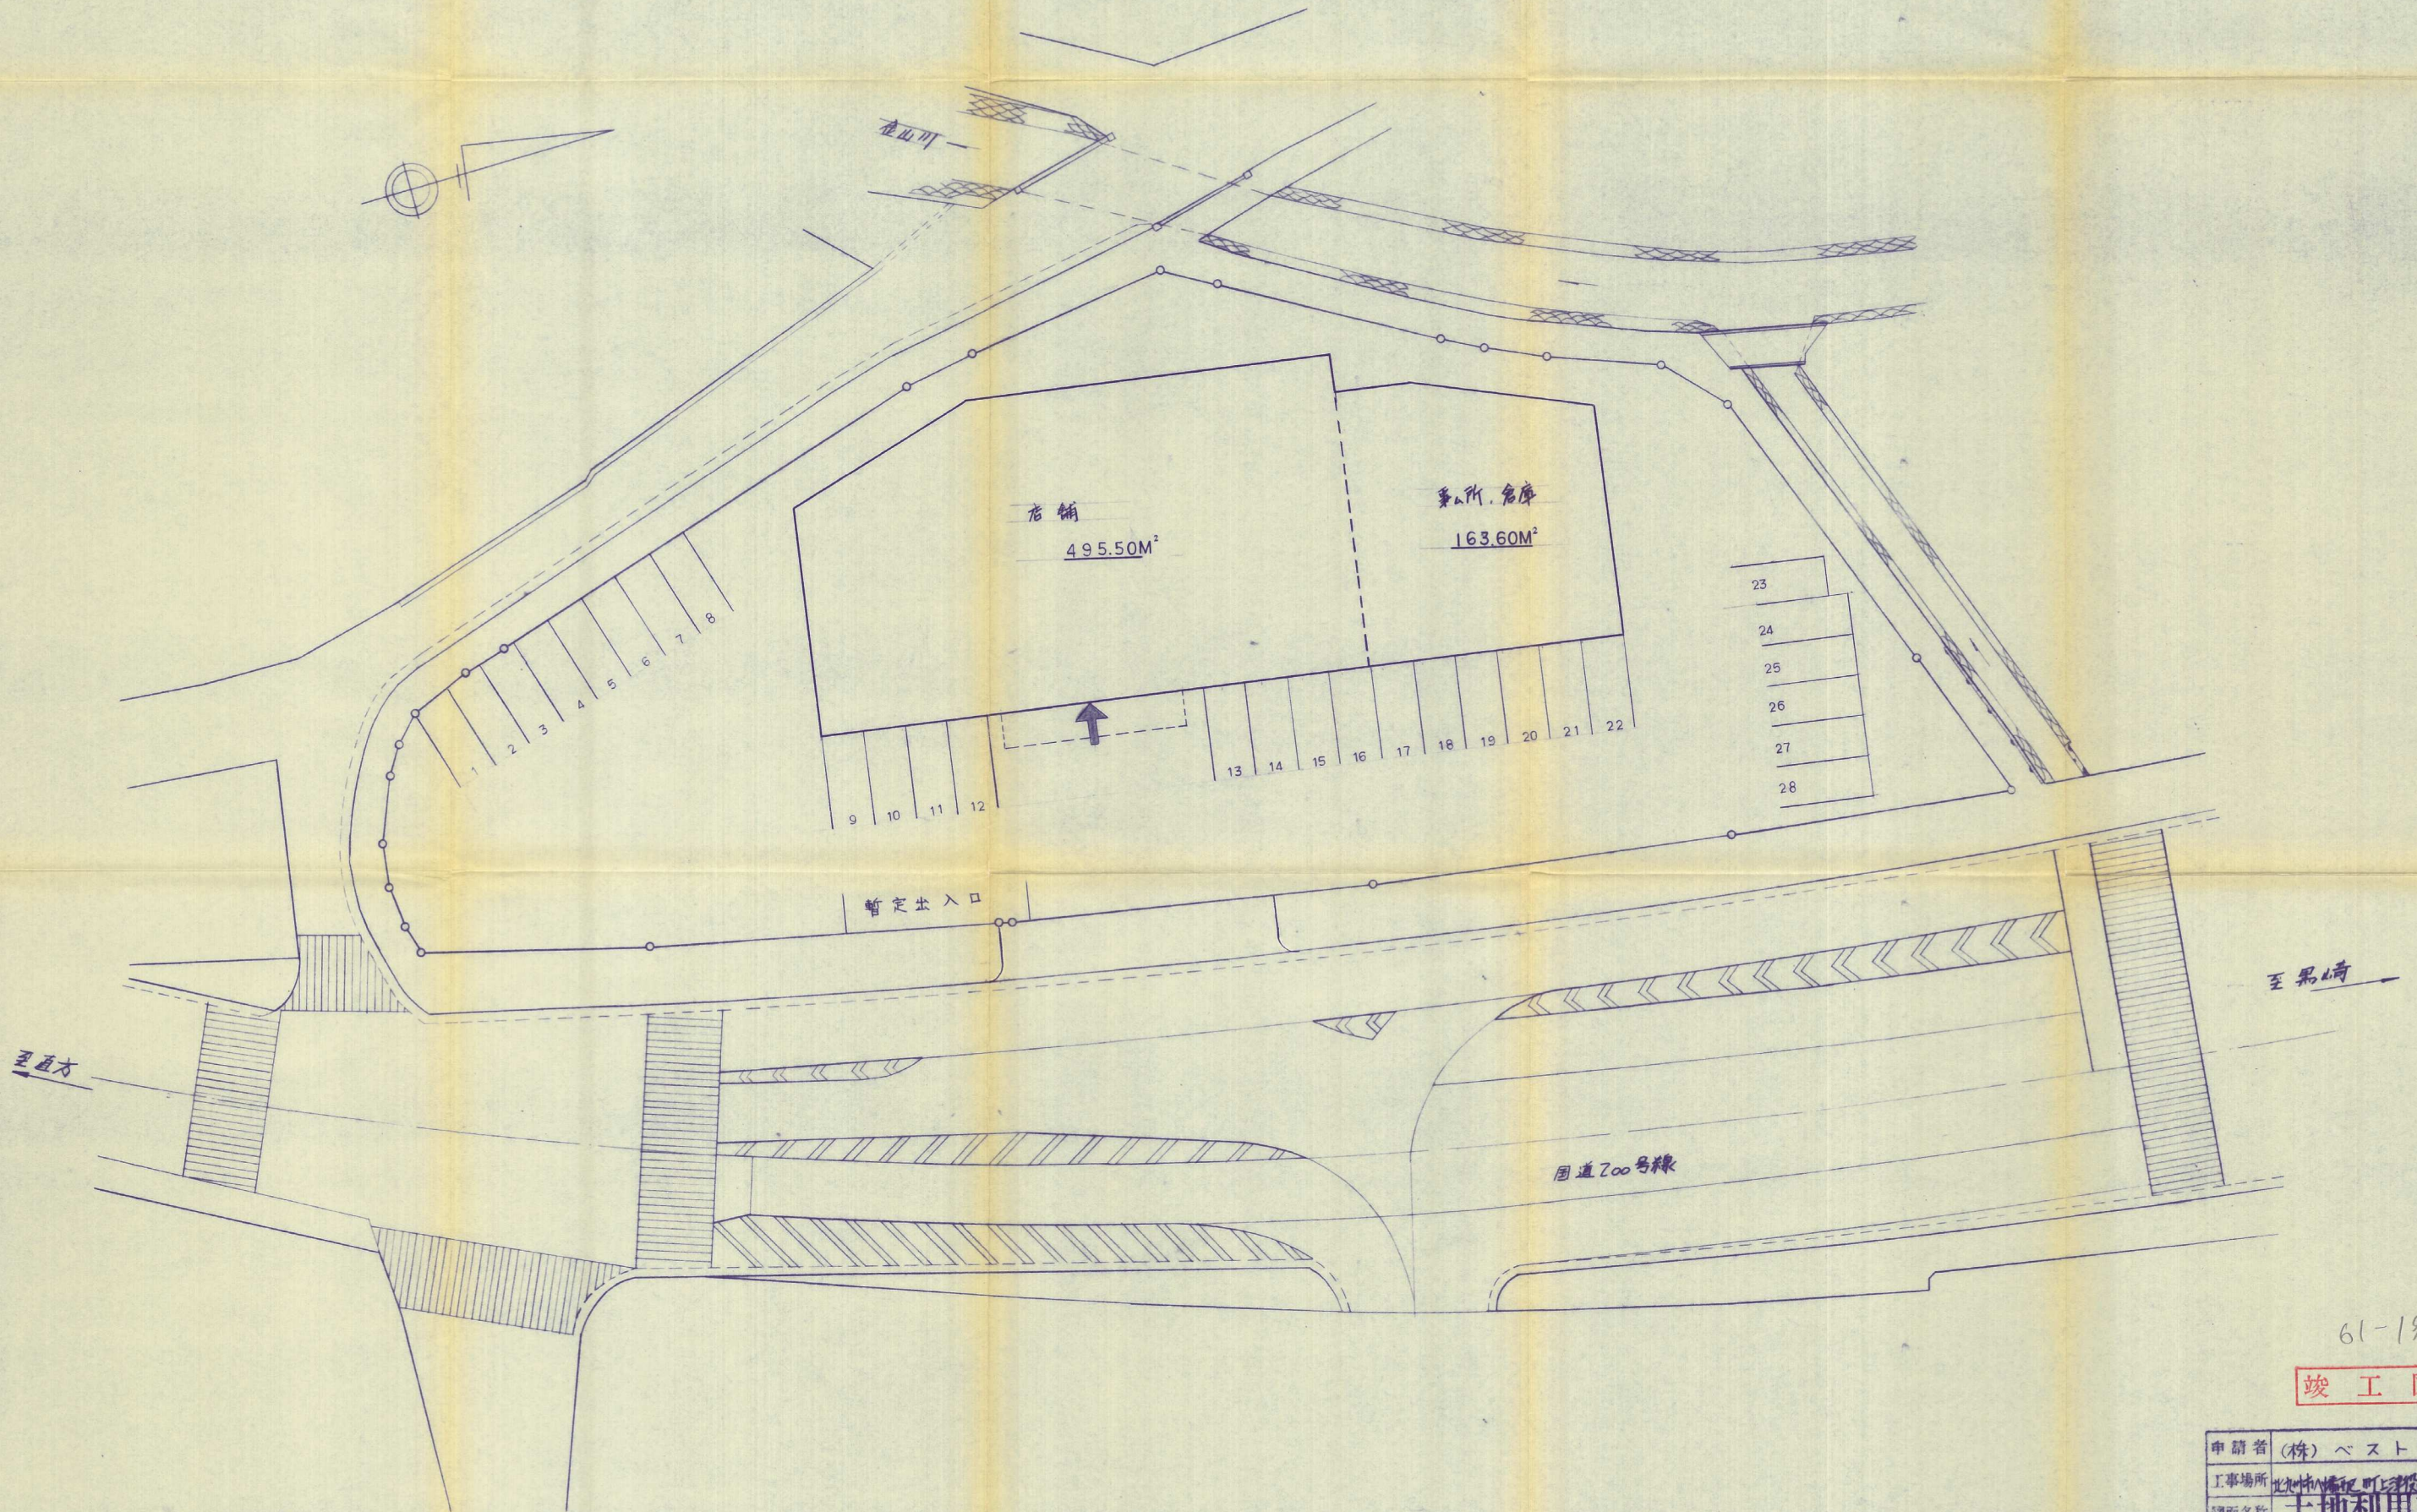

61-19

竣工図

申請者	(株) ベスト電器		
図面名称	土地利用計画図		
株式会社 宇都宮設計	枚数	No.	
設計者 武田 忠 美	13	5	
	作成日	年 月 日	