
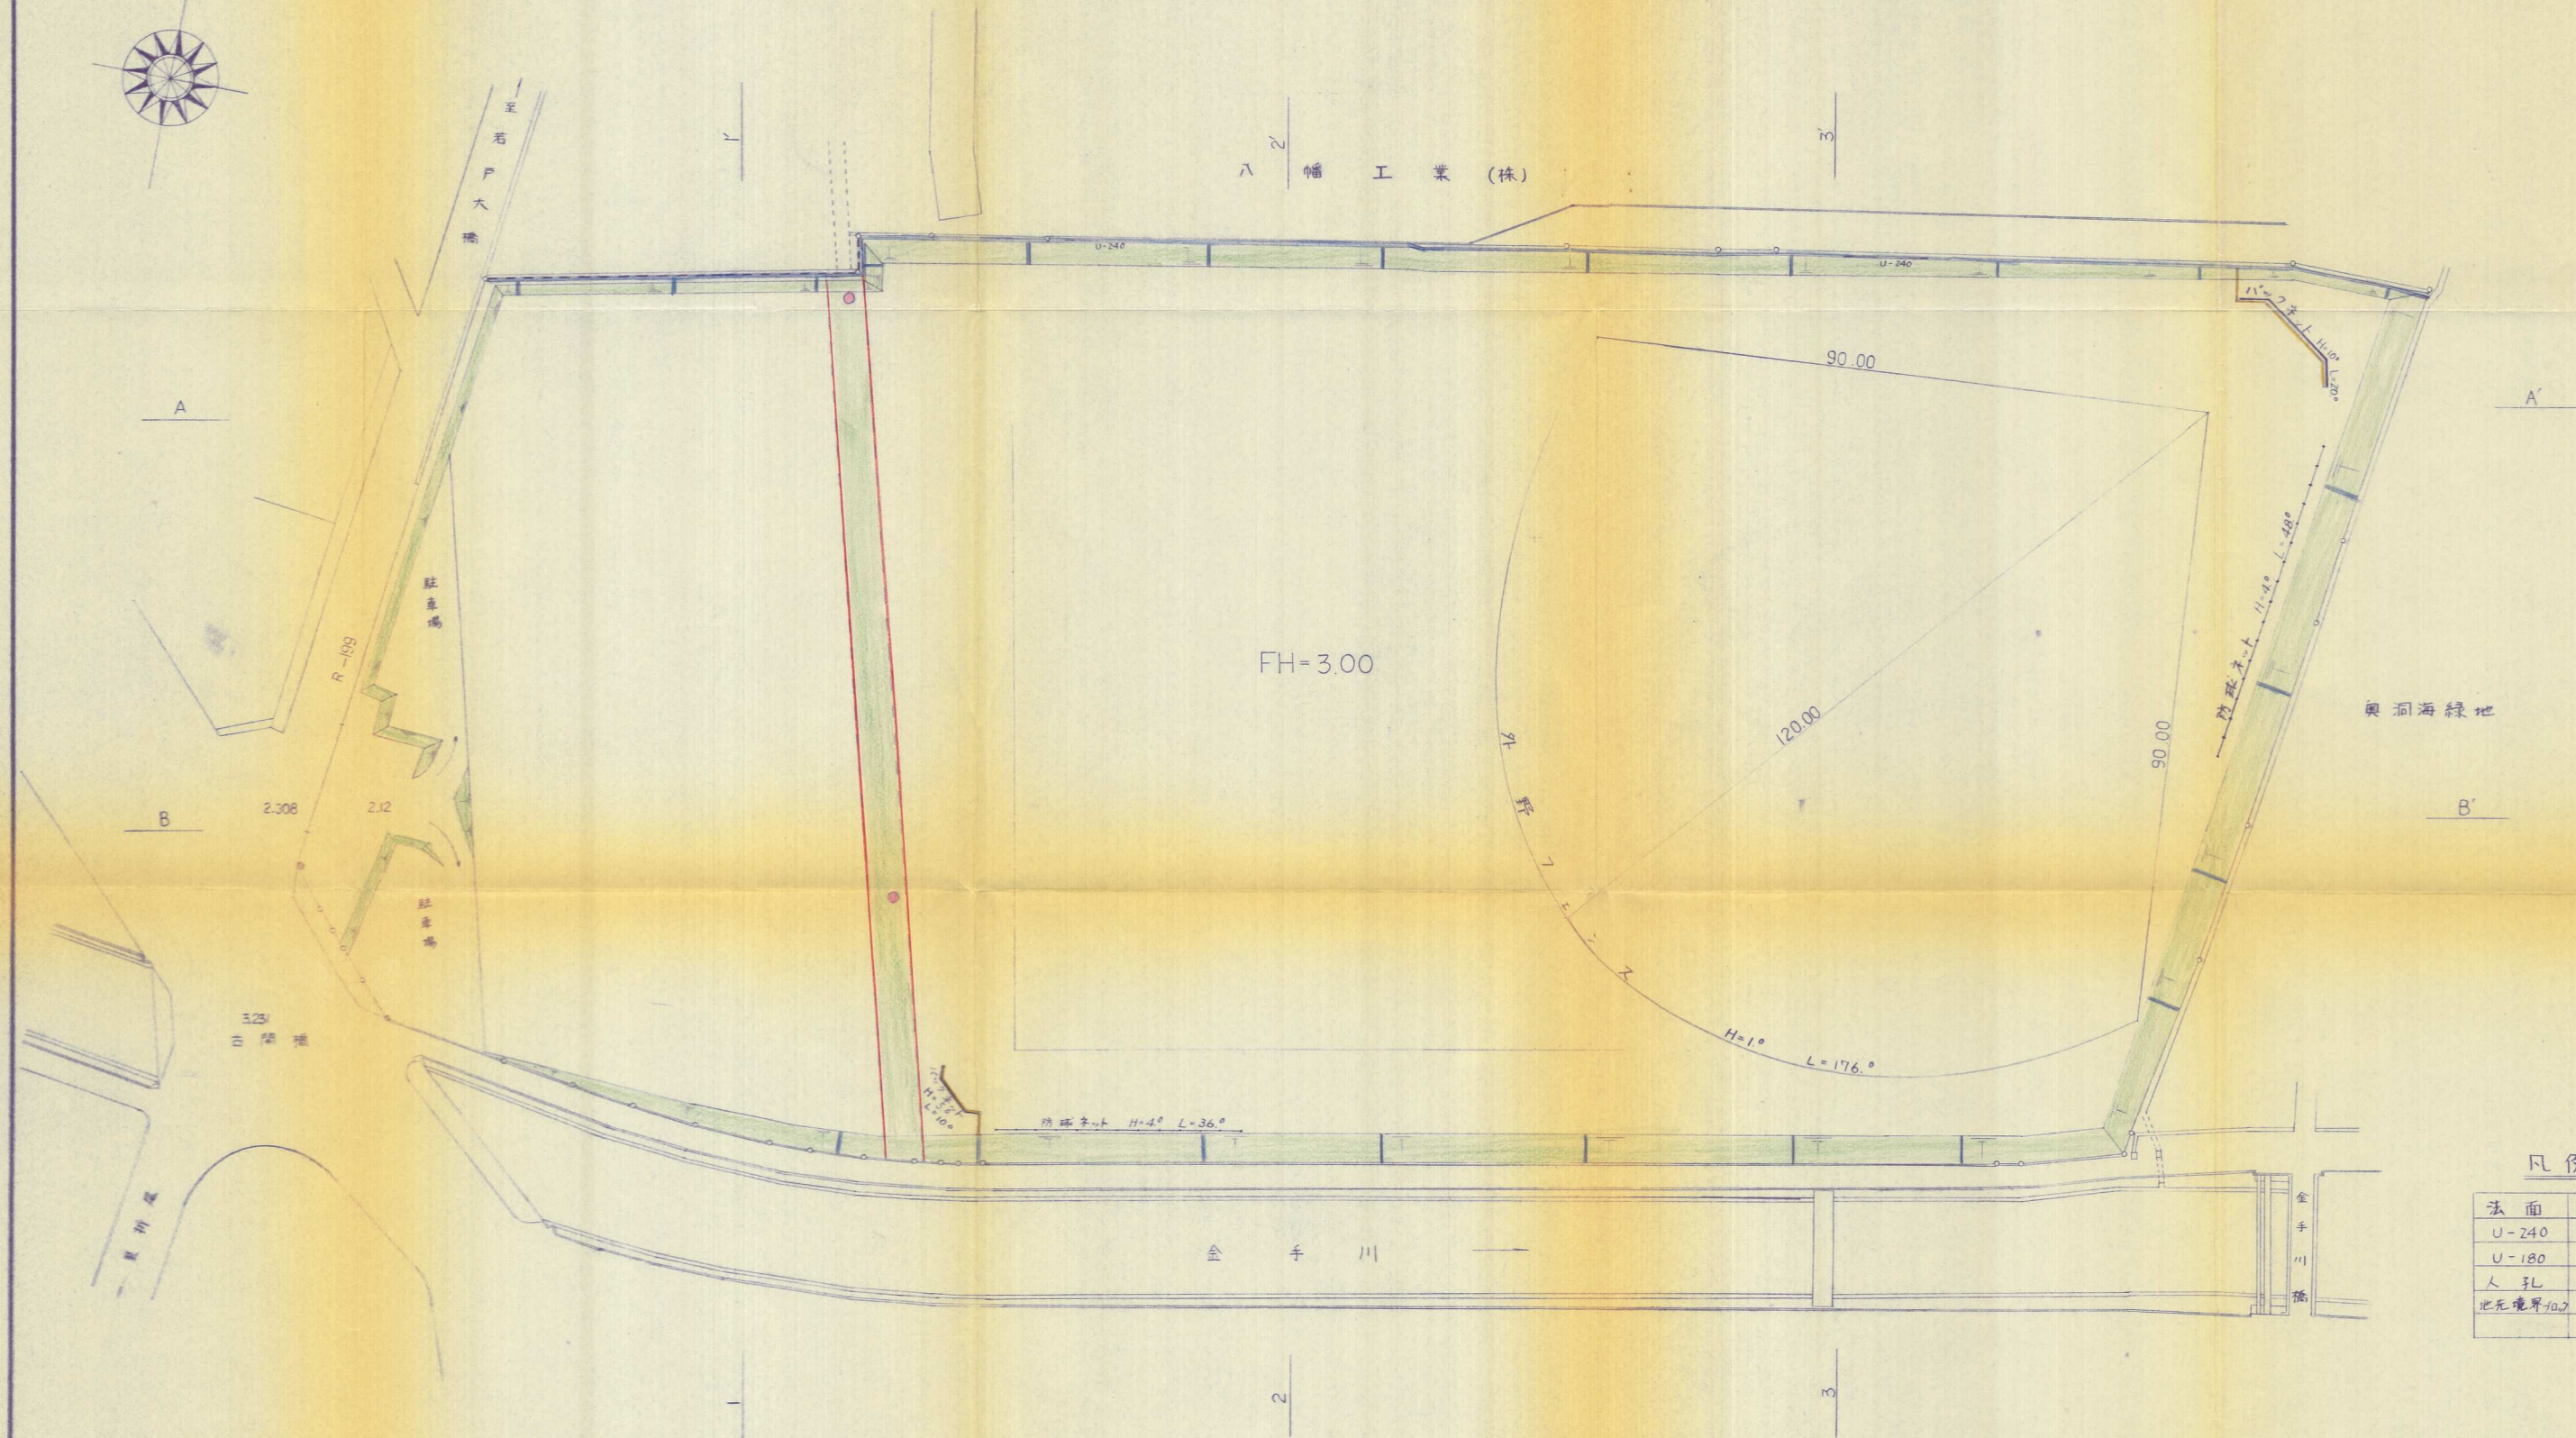


計画平面図

S = 1/500

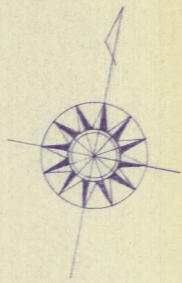

凡例

法面	
U-240	
U-180	
人孔	
地元境界	

竣工図

工事名	八幡西本城ランド敷地造成工事	No.	
図面名	計画平面図	S:1/500	
① 中和建設1級建築士事務所	市役所	検印	設計