


竣工
造成平面図

S=1/250

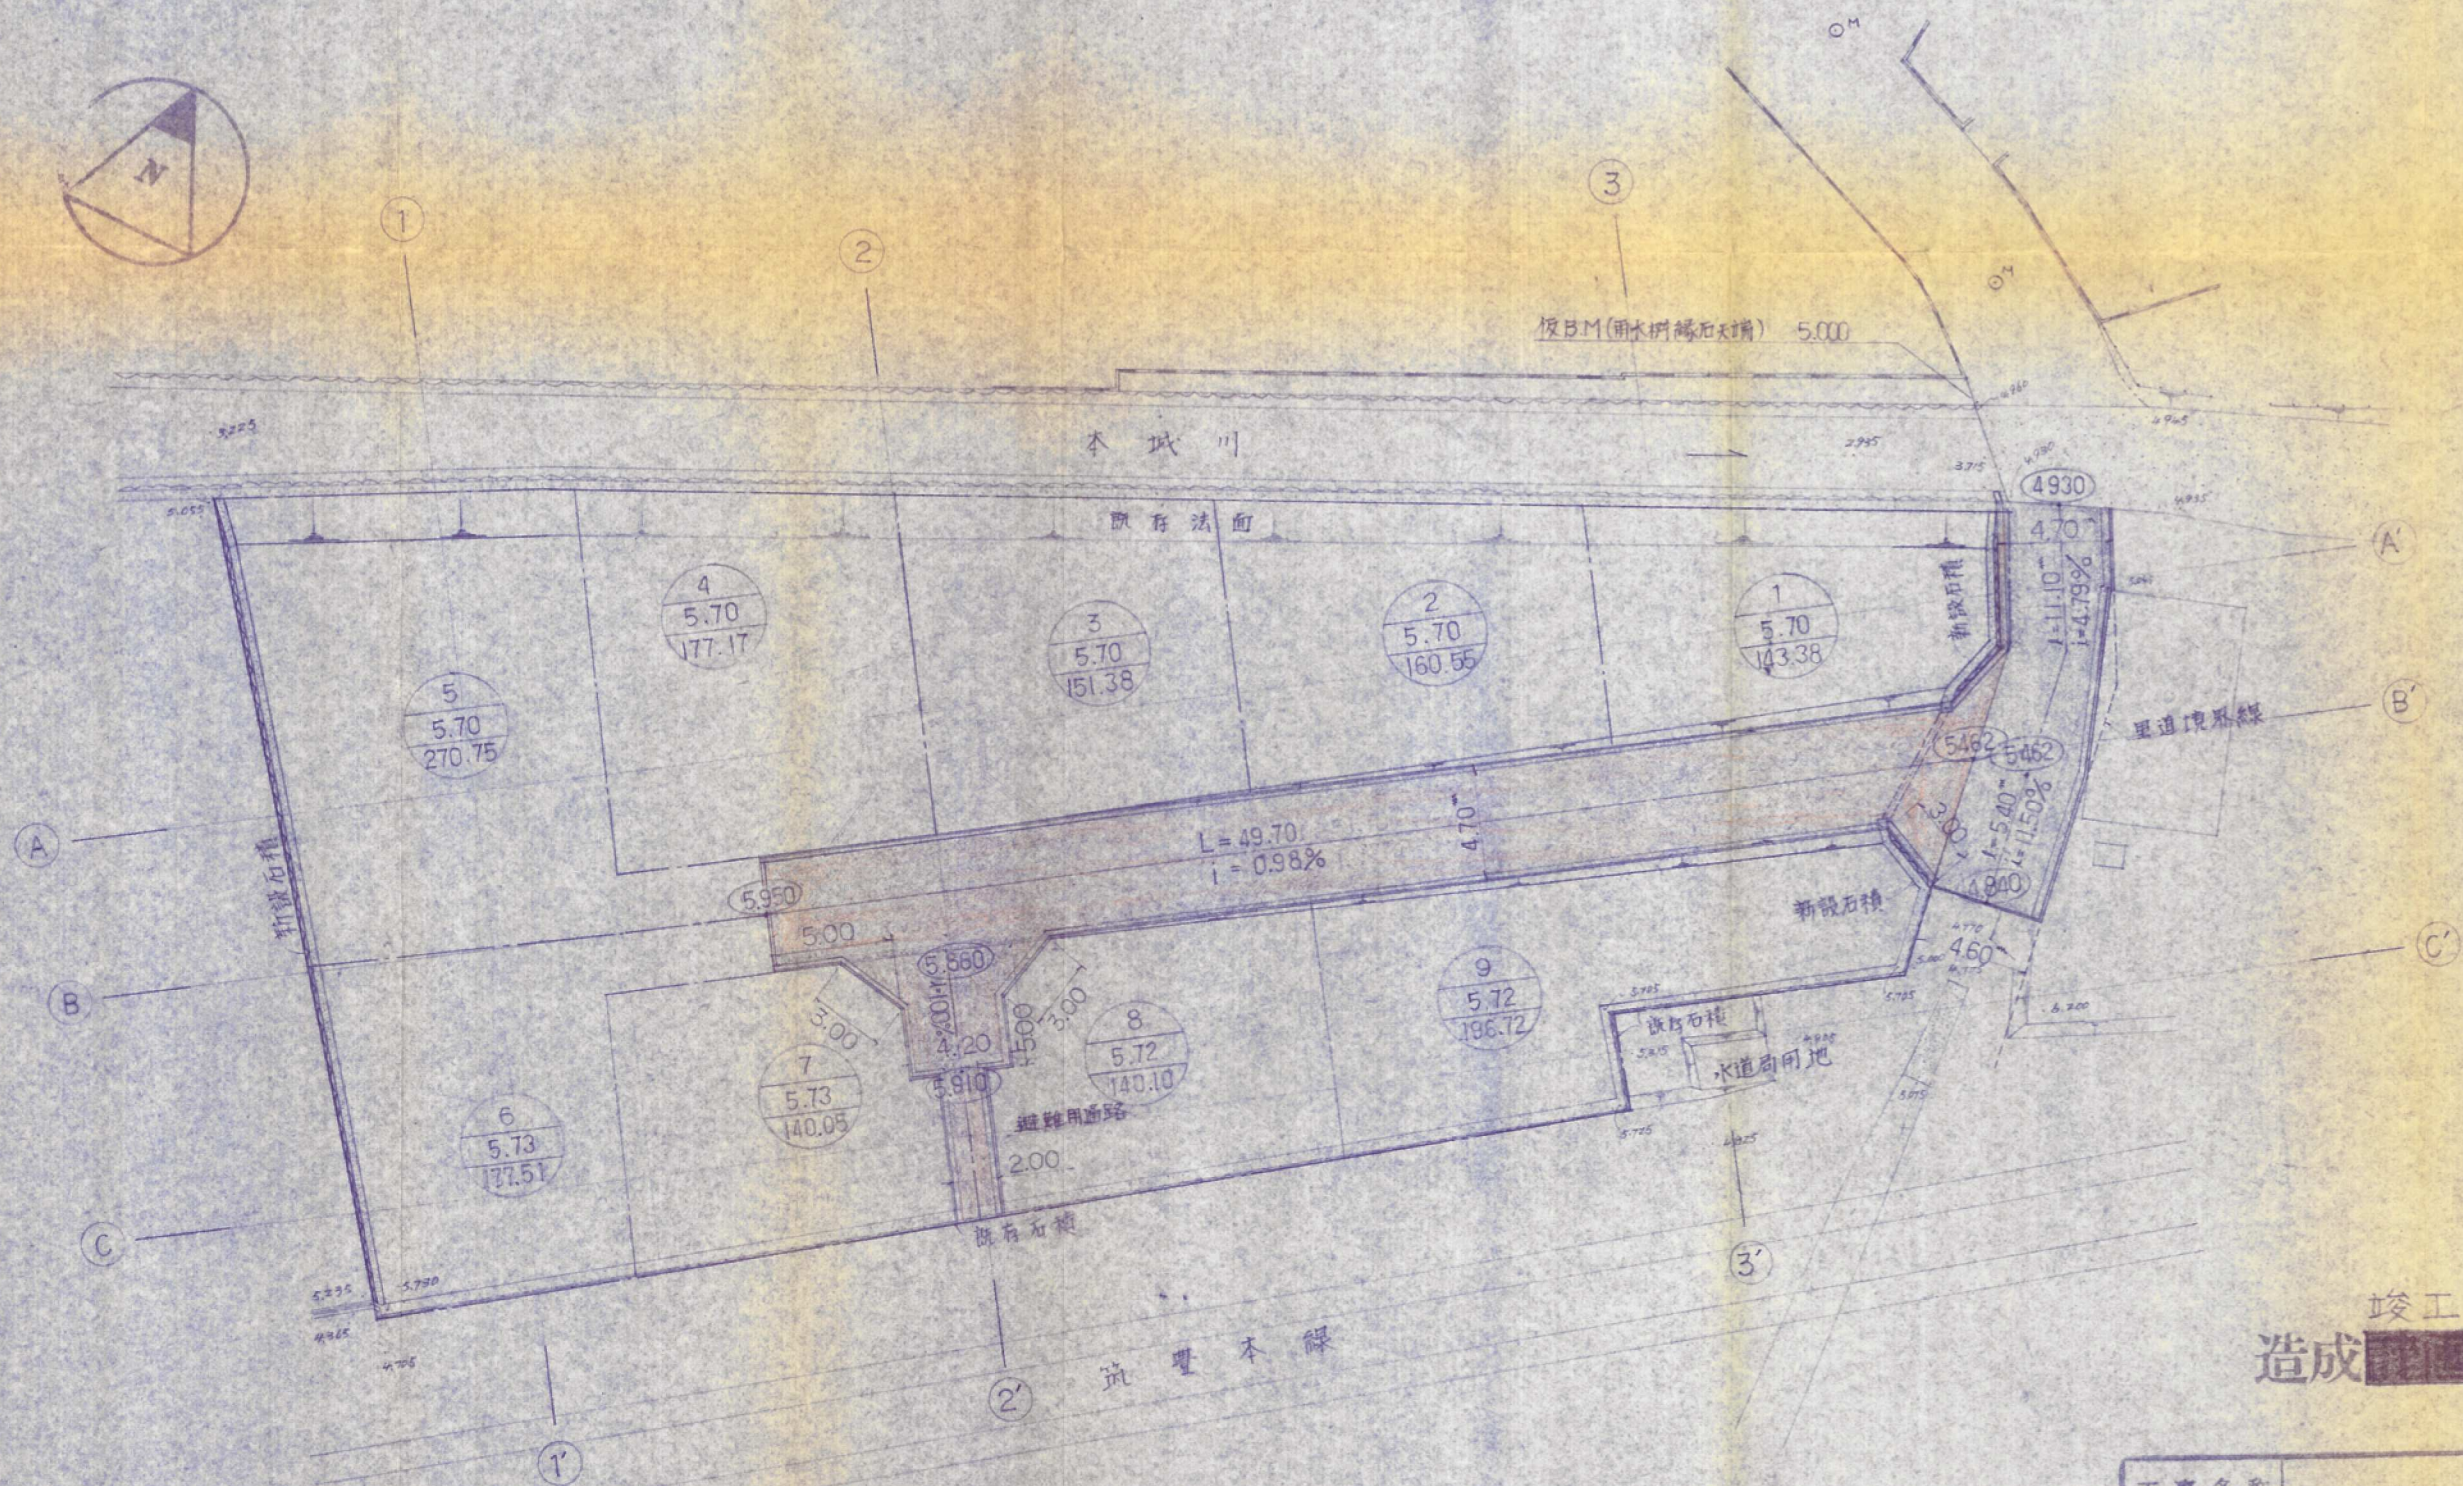

竣工
造成平面図

凡例

道路舗装部分

区画番号
計画位置
区画面積

工事名称	
事業主	毎日住宅株式会社
工事場所	
図面名称	縮尺
作成年月日	昭和 年 月 日 図番
上村	事務