
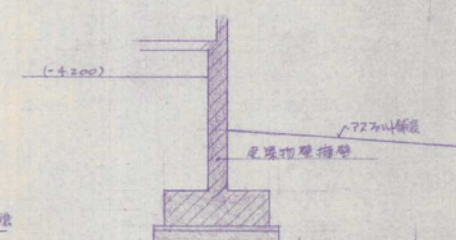



全長 12.500
A-A 断面詳細図

全長 12.500
B-B 断面詳細図

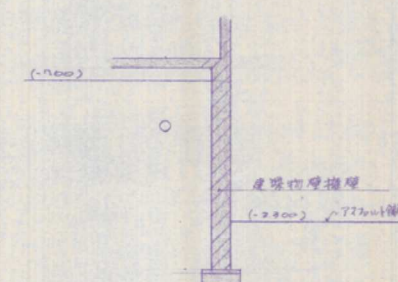


全長 9.200
D-D 断面詳細図

全長 20.000
C-C 断面詳細図

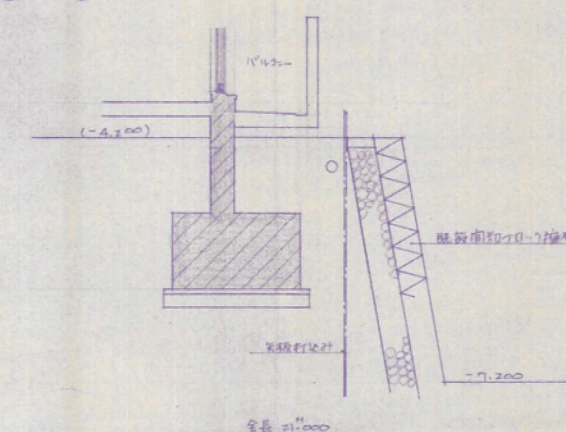

全長 21.000
E-E 断面詳細図

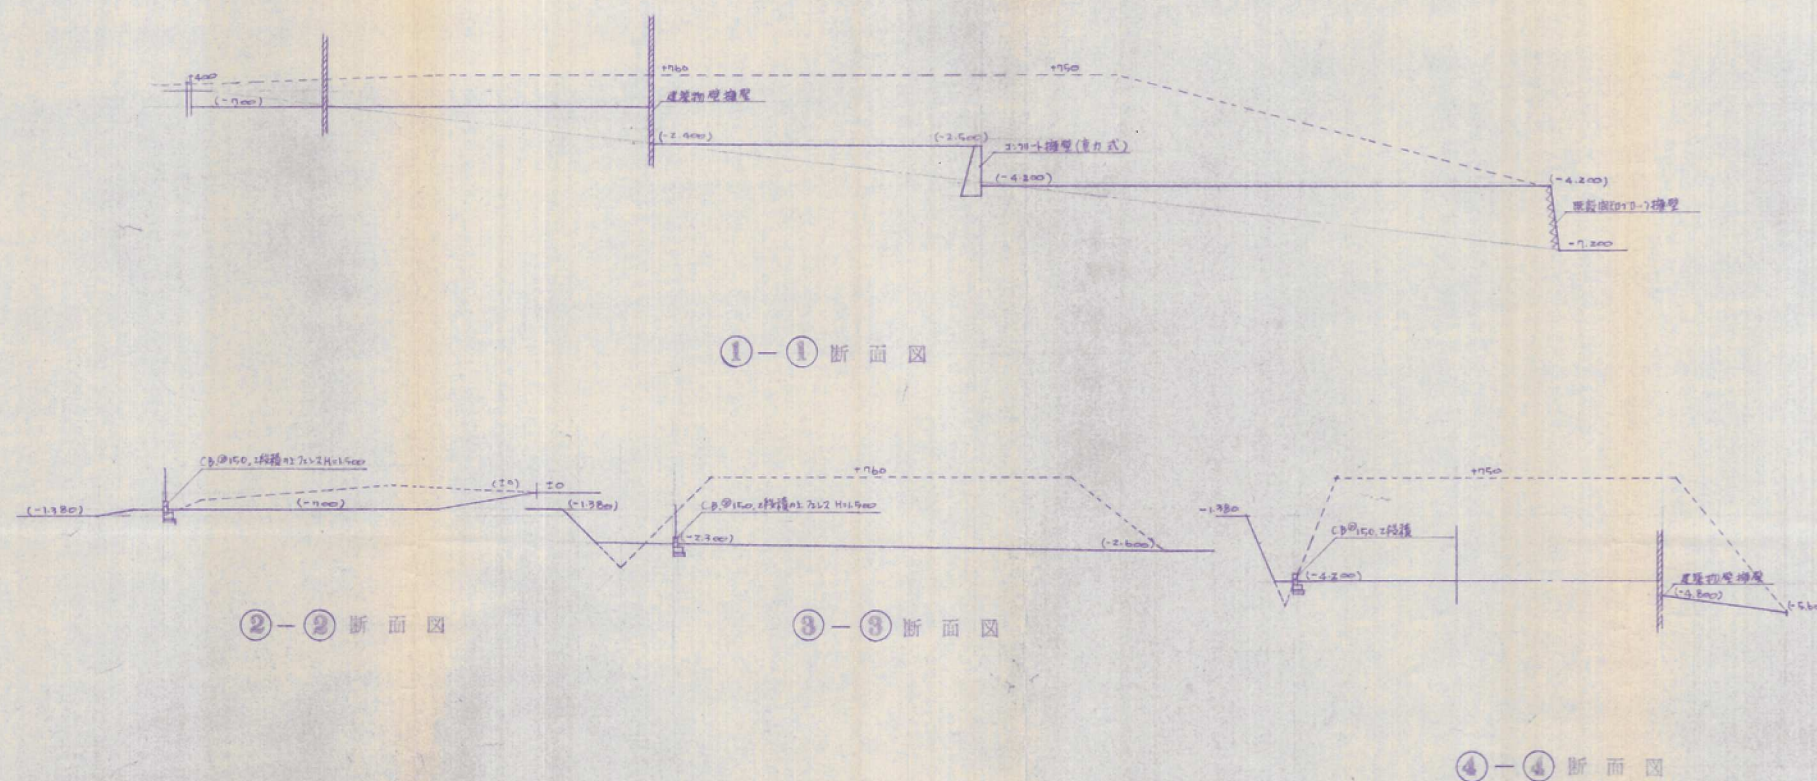

工事名	新築工事	年月	2/4
種別	土地利用完成図、断面図	縮尺	S=1:200
設計者	北九州市戸畑区中本町12-30 横田ビル 上野設計一級建築士事務所 (〒804 TEL883-0328)	図番	1級建築士登録1391
		面号	上野大