


造成~~計畫~~平面圖

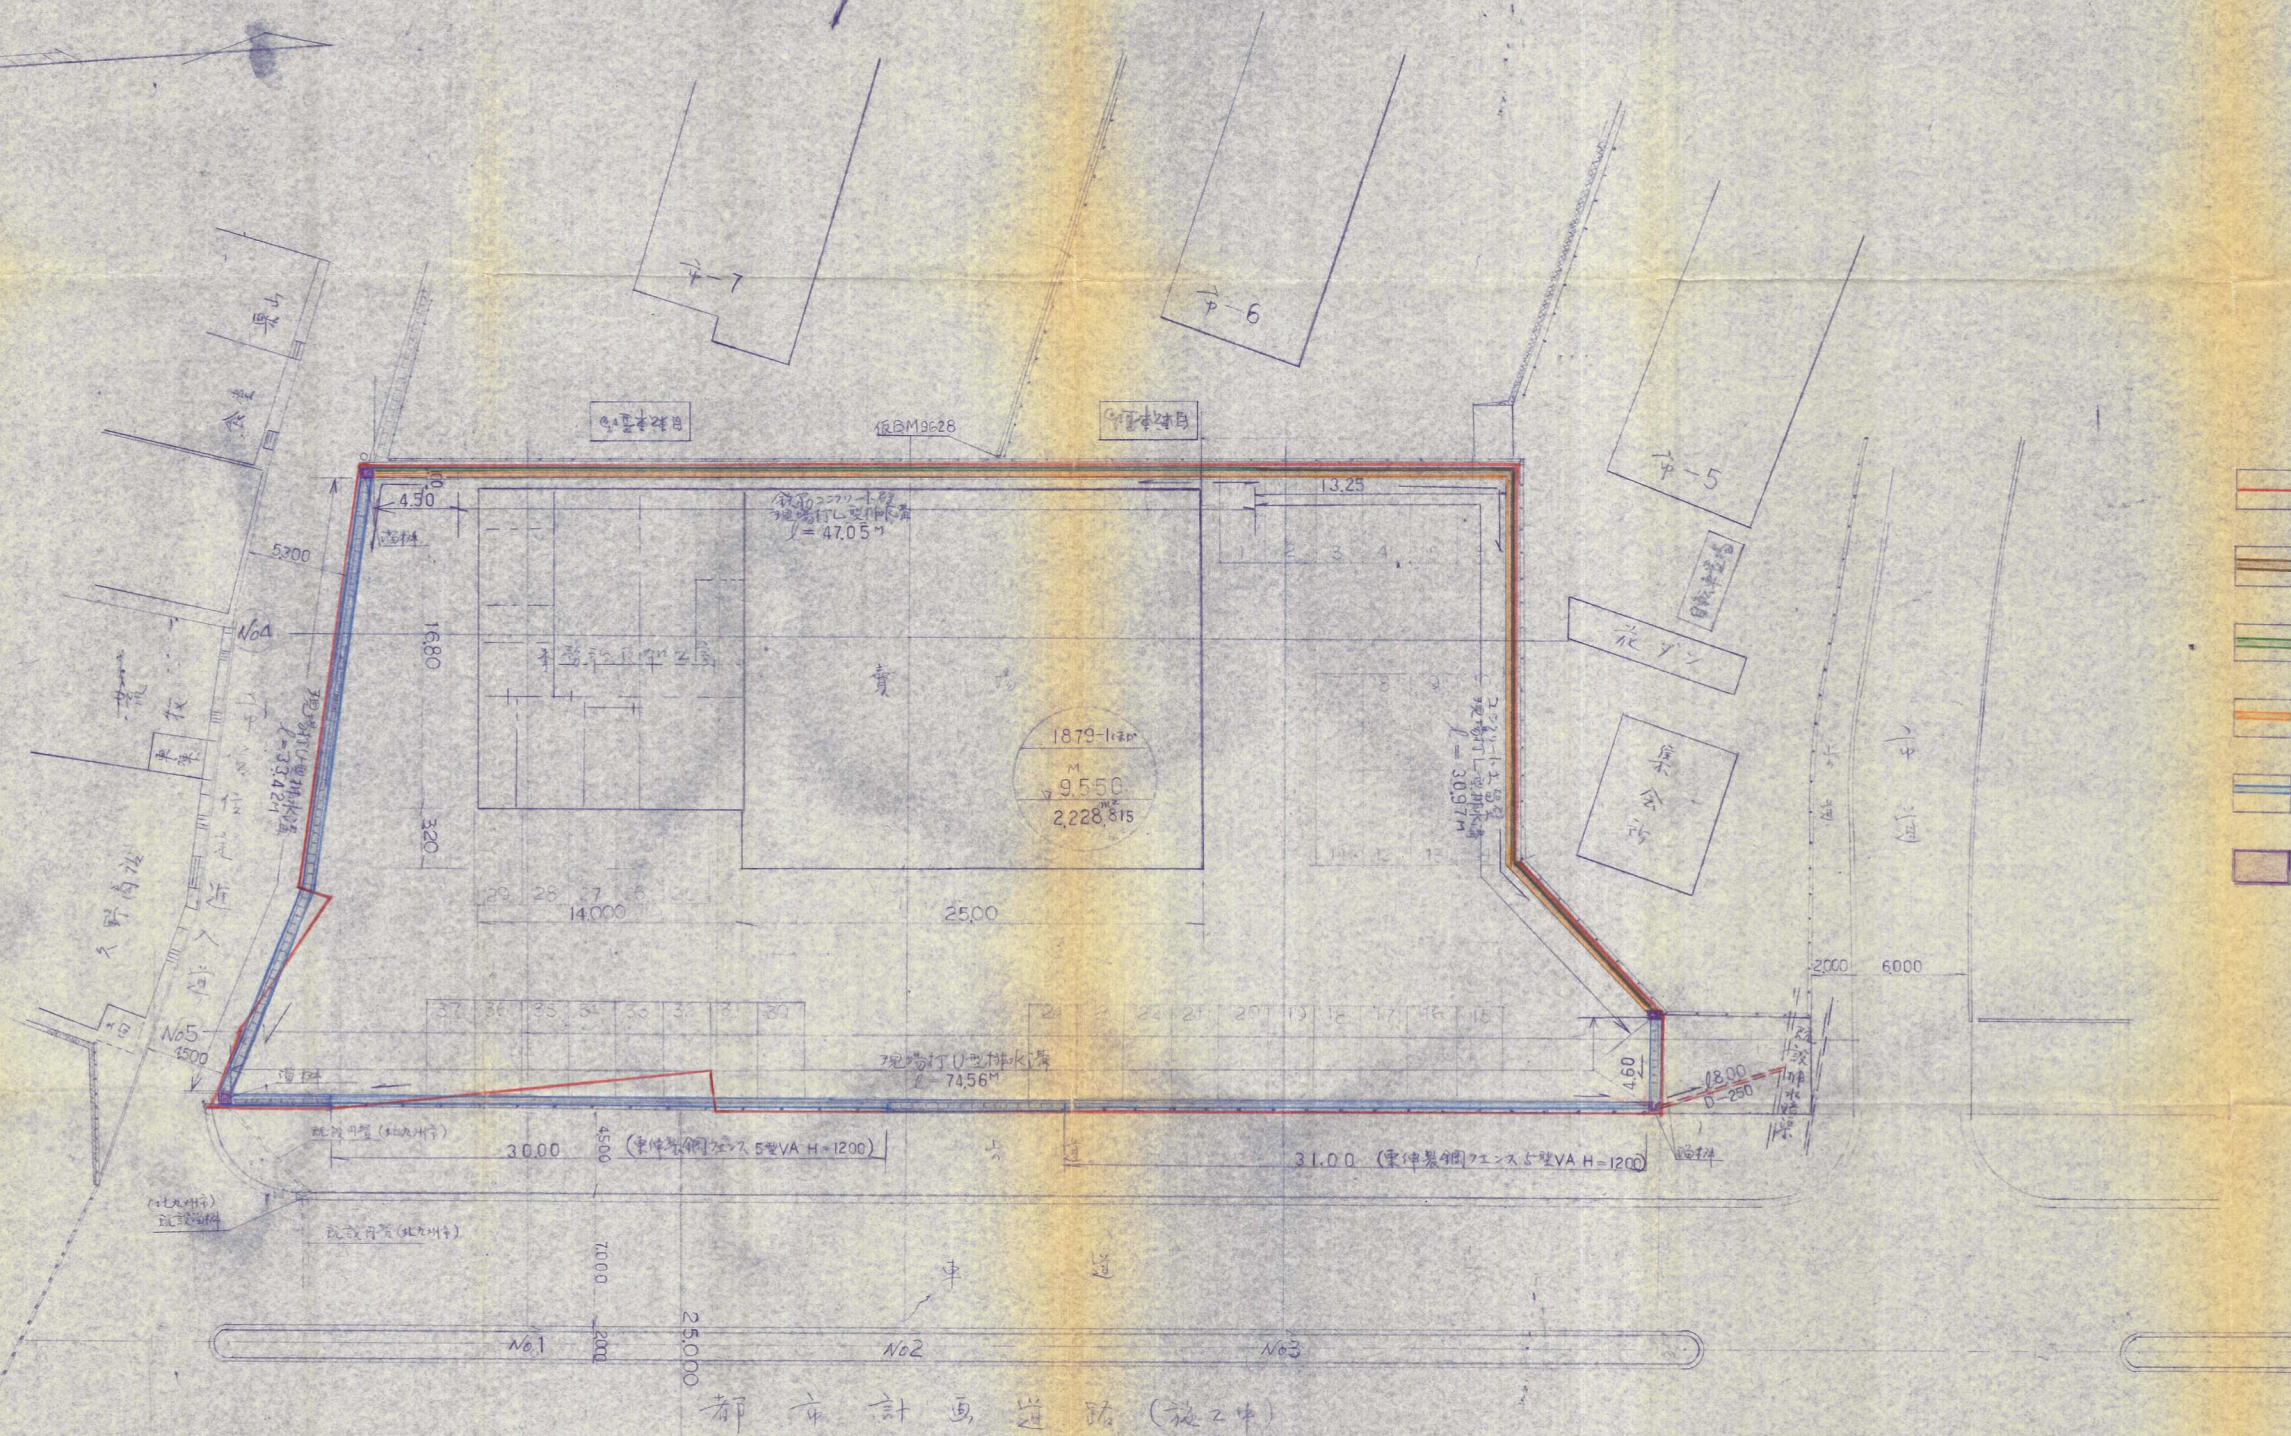

## 凡 例

- 南 登 区 域
- 重カ灰コンクリート橋壁
- 鉄筋コンクリート橋壁
- L 型 側 溝
- U 型 側 溝
- 溜 槽

土地  
造成計畫  
面積

竣工图 57-35

開發區域の名称	八幡西區大字春月 1879-11ほか		
申請者	中國市大字中區605番通 中國總合開發株式会社 取締役社長 吉 吉 徳 光		
國名	造成計画	面	図番
	縮尺	$\frac{1}{200}$	$\frac{4}{8}$
設計者	東京建設工業株式会社		