


竣工造成計画平面図

S=1:200

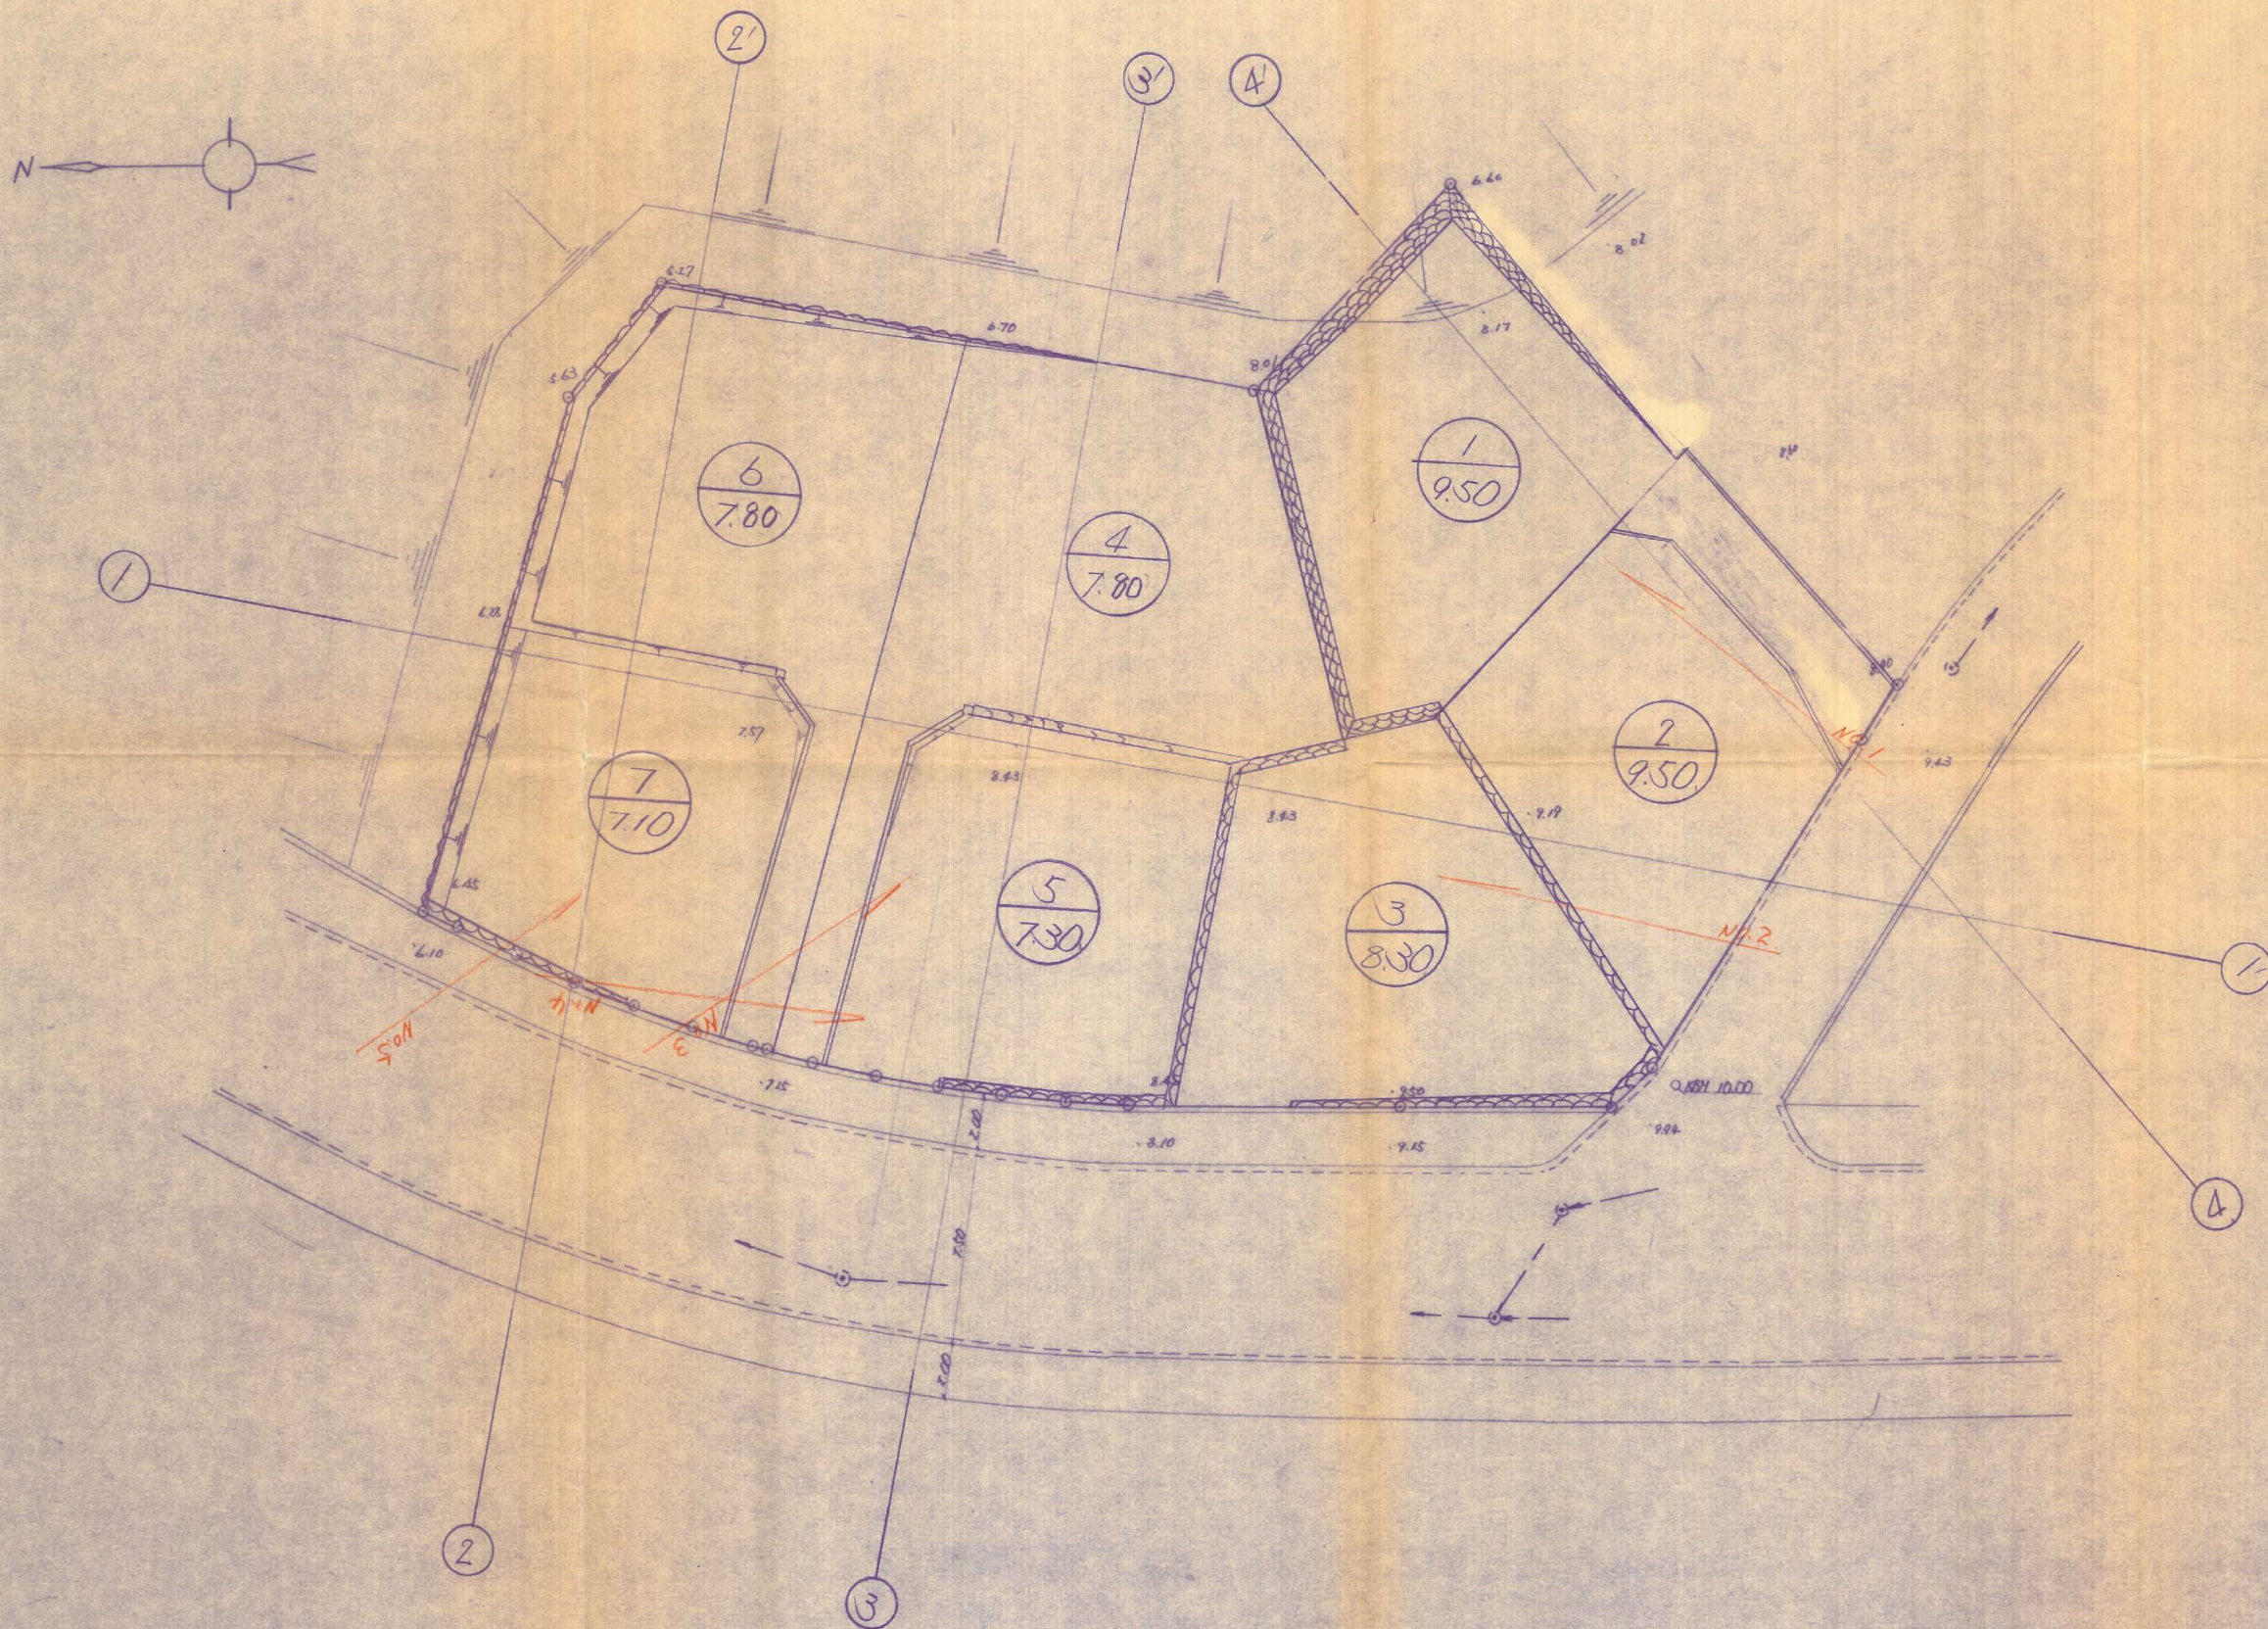

55-38

工事名	宅地造成 工事計画
図名	造成計画平面図
場所	北九州市 八幡西区 永代九丁目 地内
設計者	九州特殊土木株式会社福岡営業所 下村和彦