


造成竣工平面図 S¹/₅₀₀

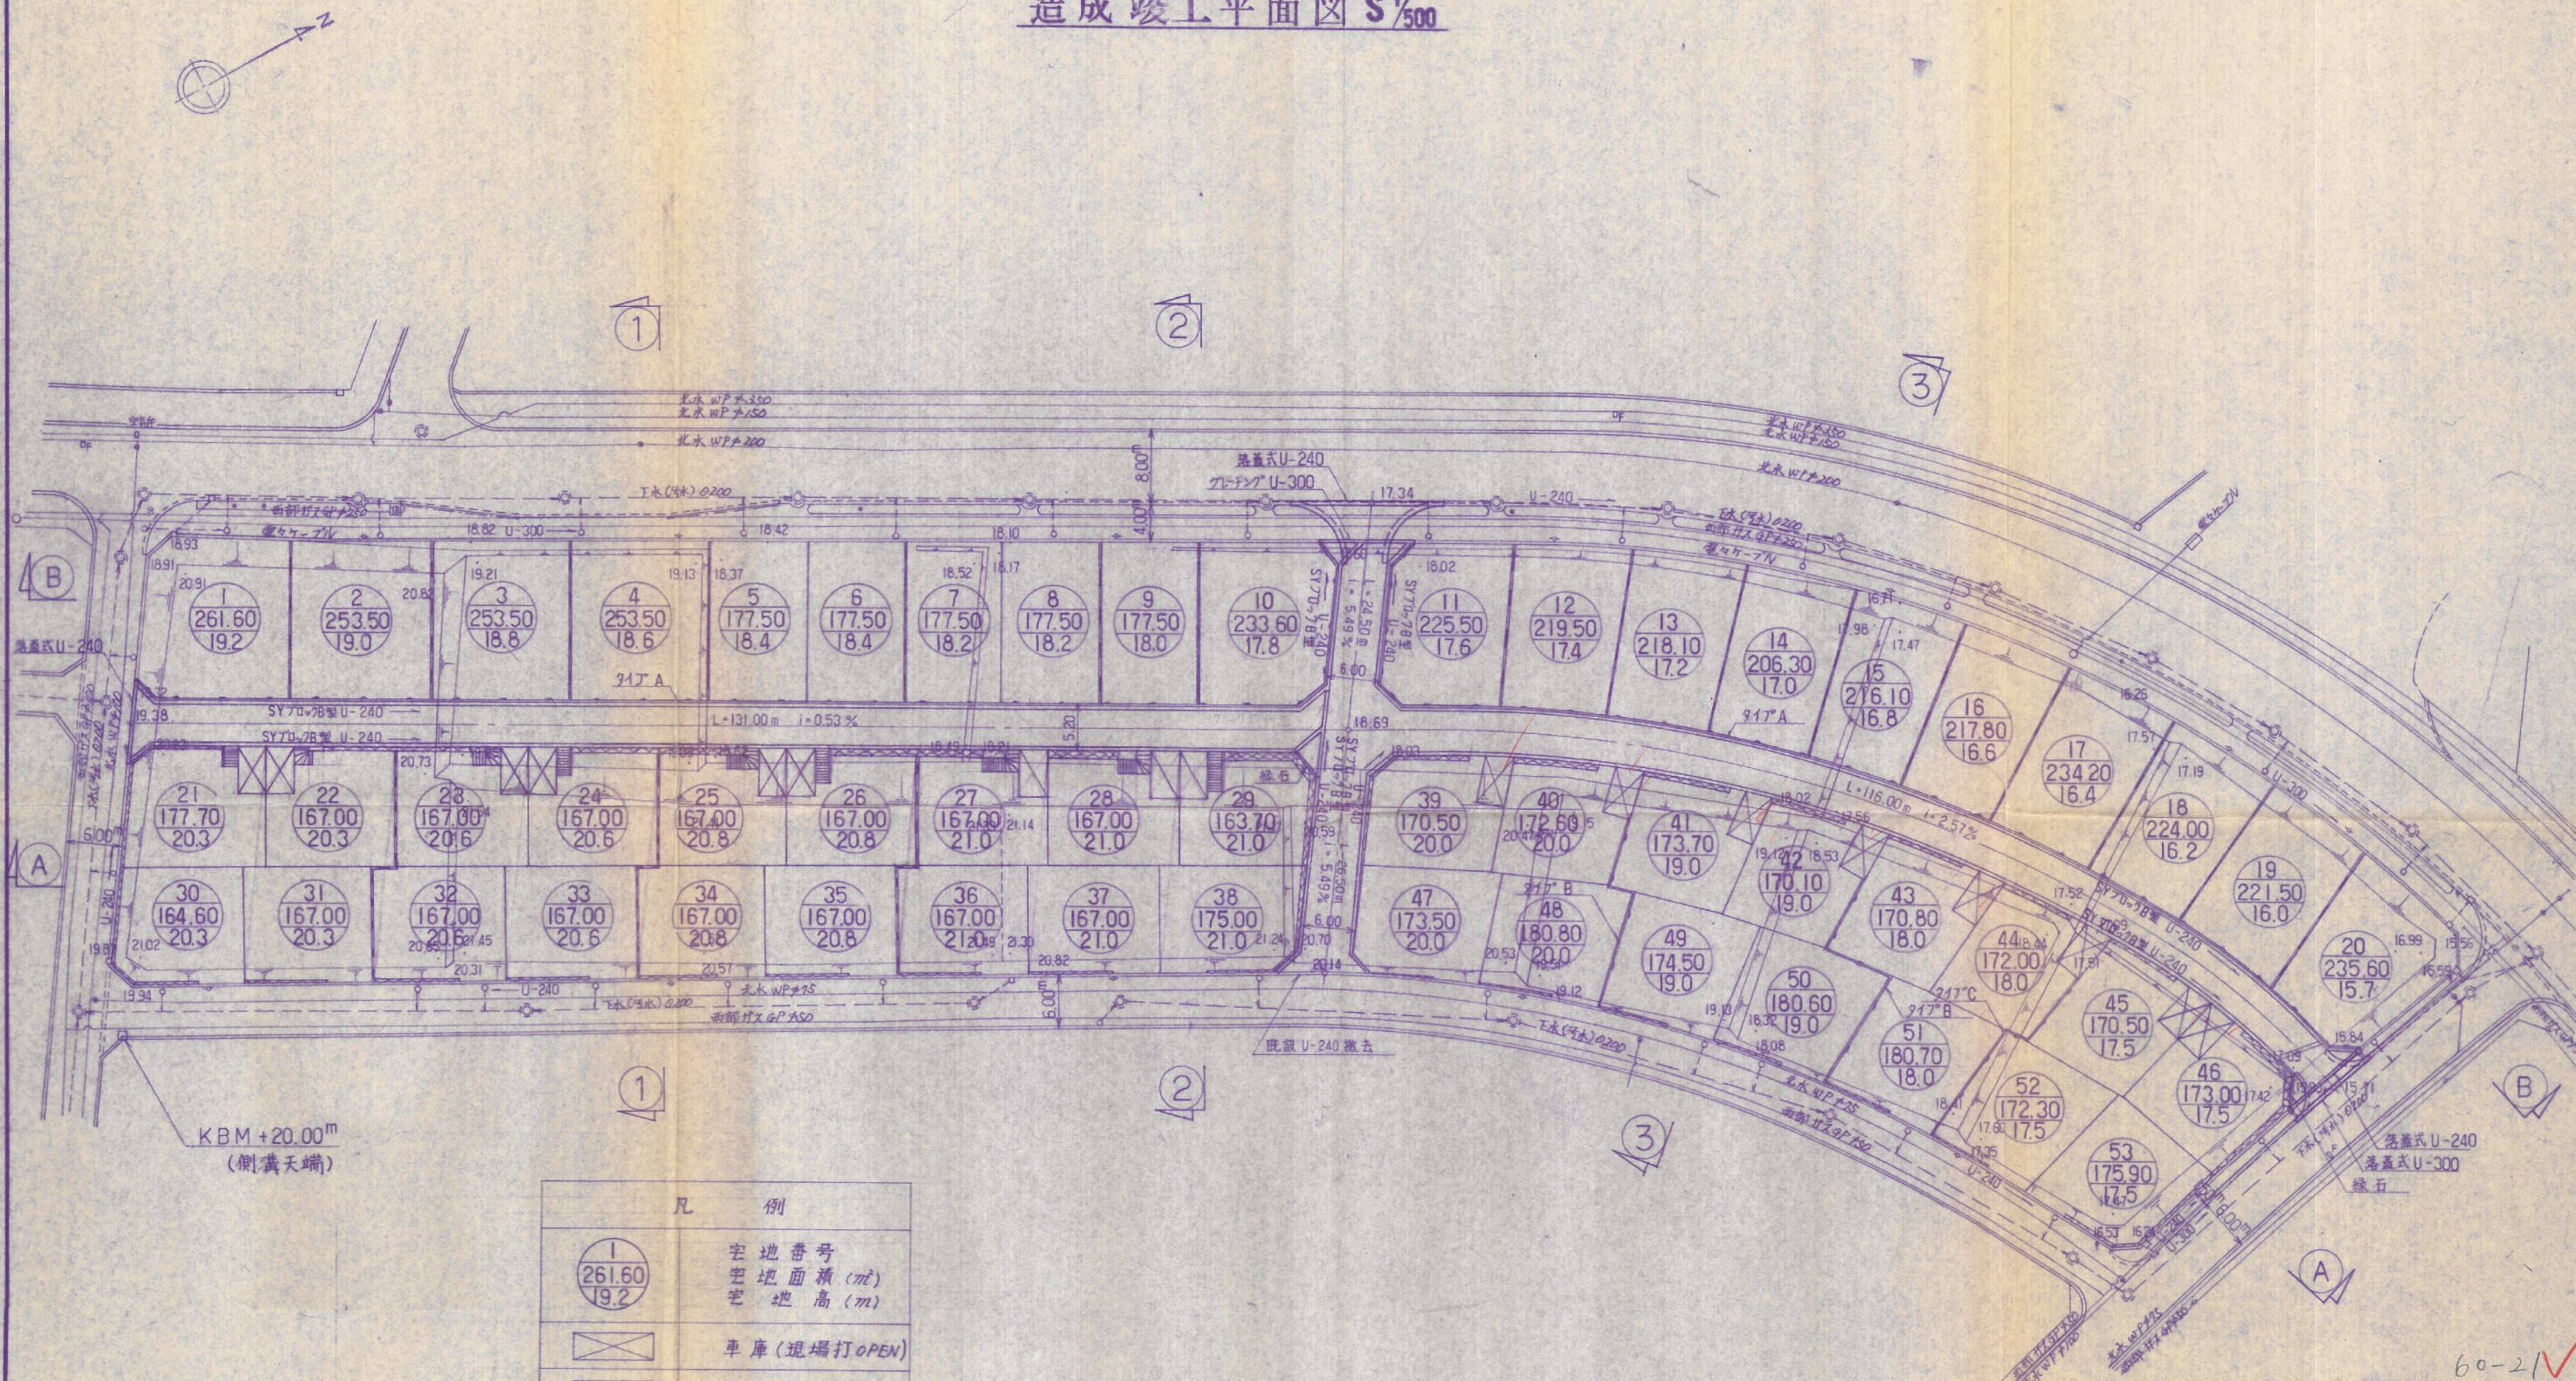

KBM+20.00m
(側溝天端)

凡 例	
	宅地番号 宅地面積 (㎡) 宅地高 (m)
	車庫 (現場打 OPEN)
	車庫 (現場打 BOX)
	石 積
	擁 壁
	境界 T.U. (現場打)
	落蓋式 U-240, 300
	L型街渠 3号
20.85	現地盤高

60-21 ✓

申請者	アサ/不動産株式会社 代表取締役 乾 浩三		
開発場所	八幡西区大浦1丁目13番		
図面名称	造成竣工平面図		
開発許可申請	縮 尺	図面番号	
	S ¹ / ₅₀₀	6/19	
株式会社池永設計 TEL 093-662-4623	検 印	作 成 日	年 月 日