


土地利用計画平面図 縮尺 1:200



凡 例	
	(溝蓋式)U型側溝
	グレート付U型側溝
	樹
	1/2カット重荷式擁壁
	溢水管
	積雪隠蔽

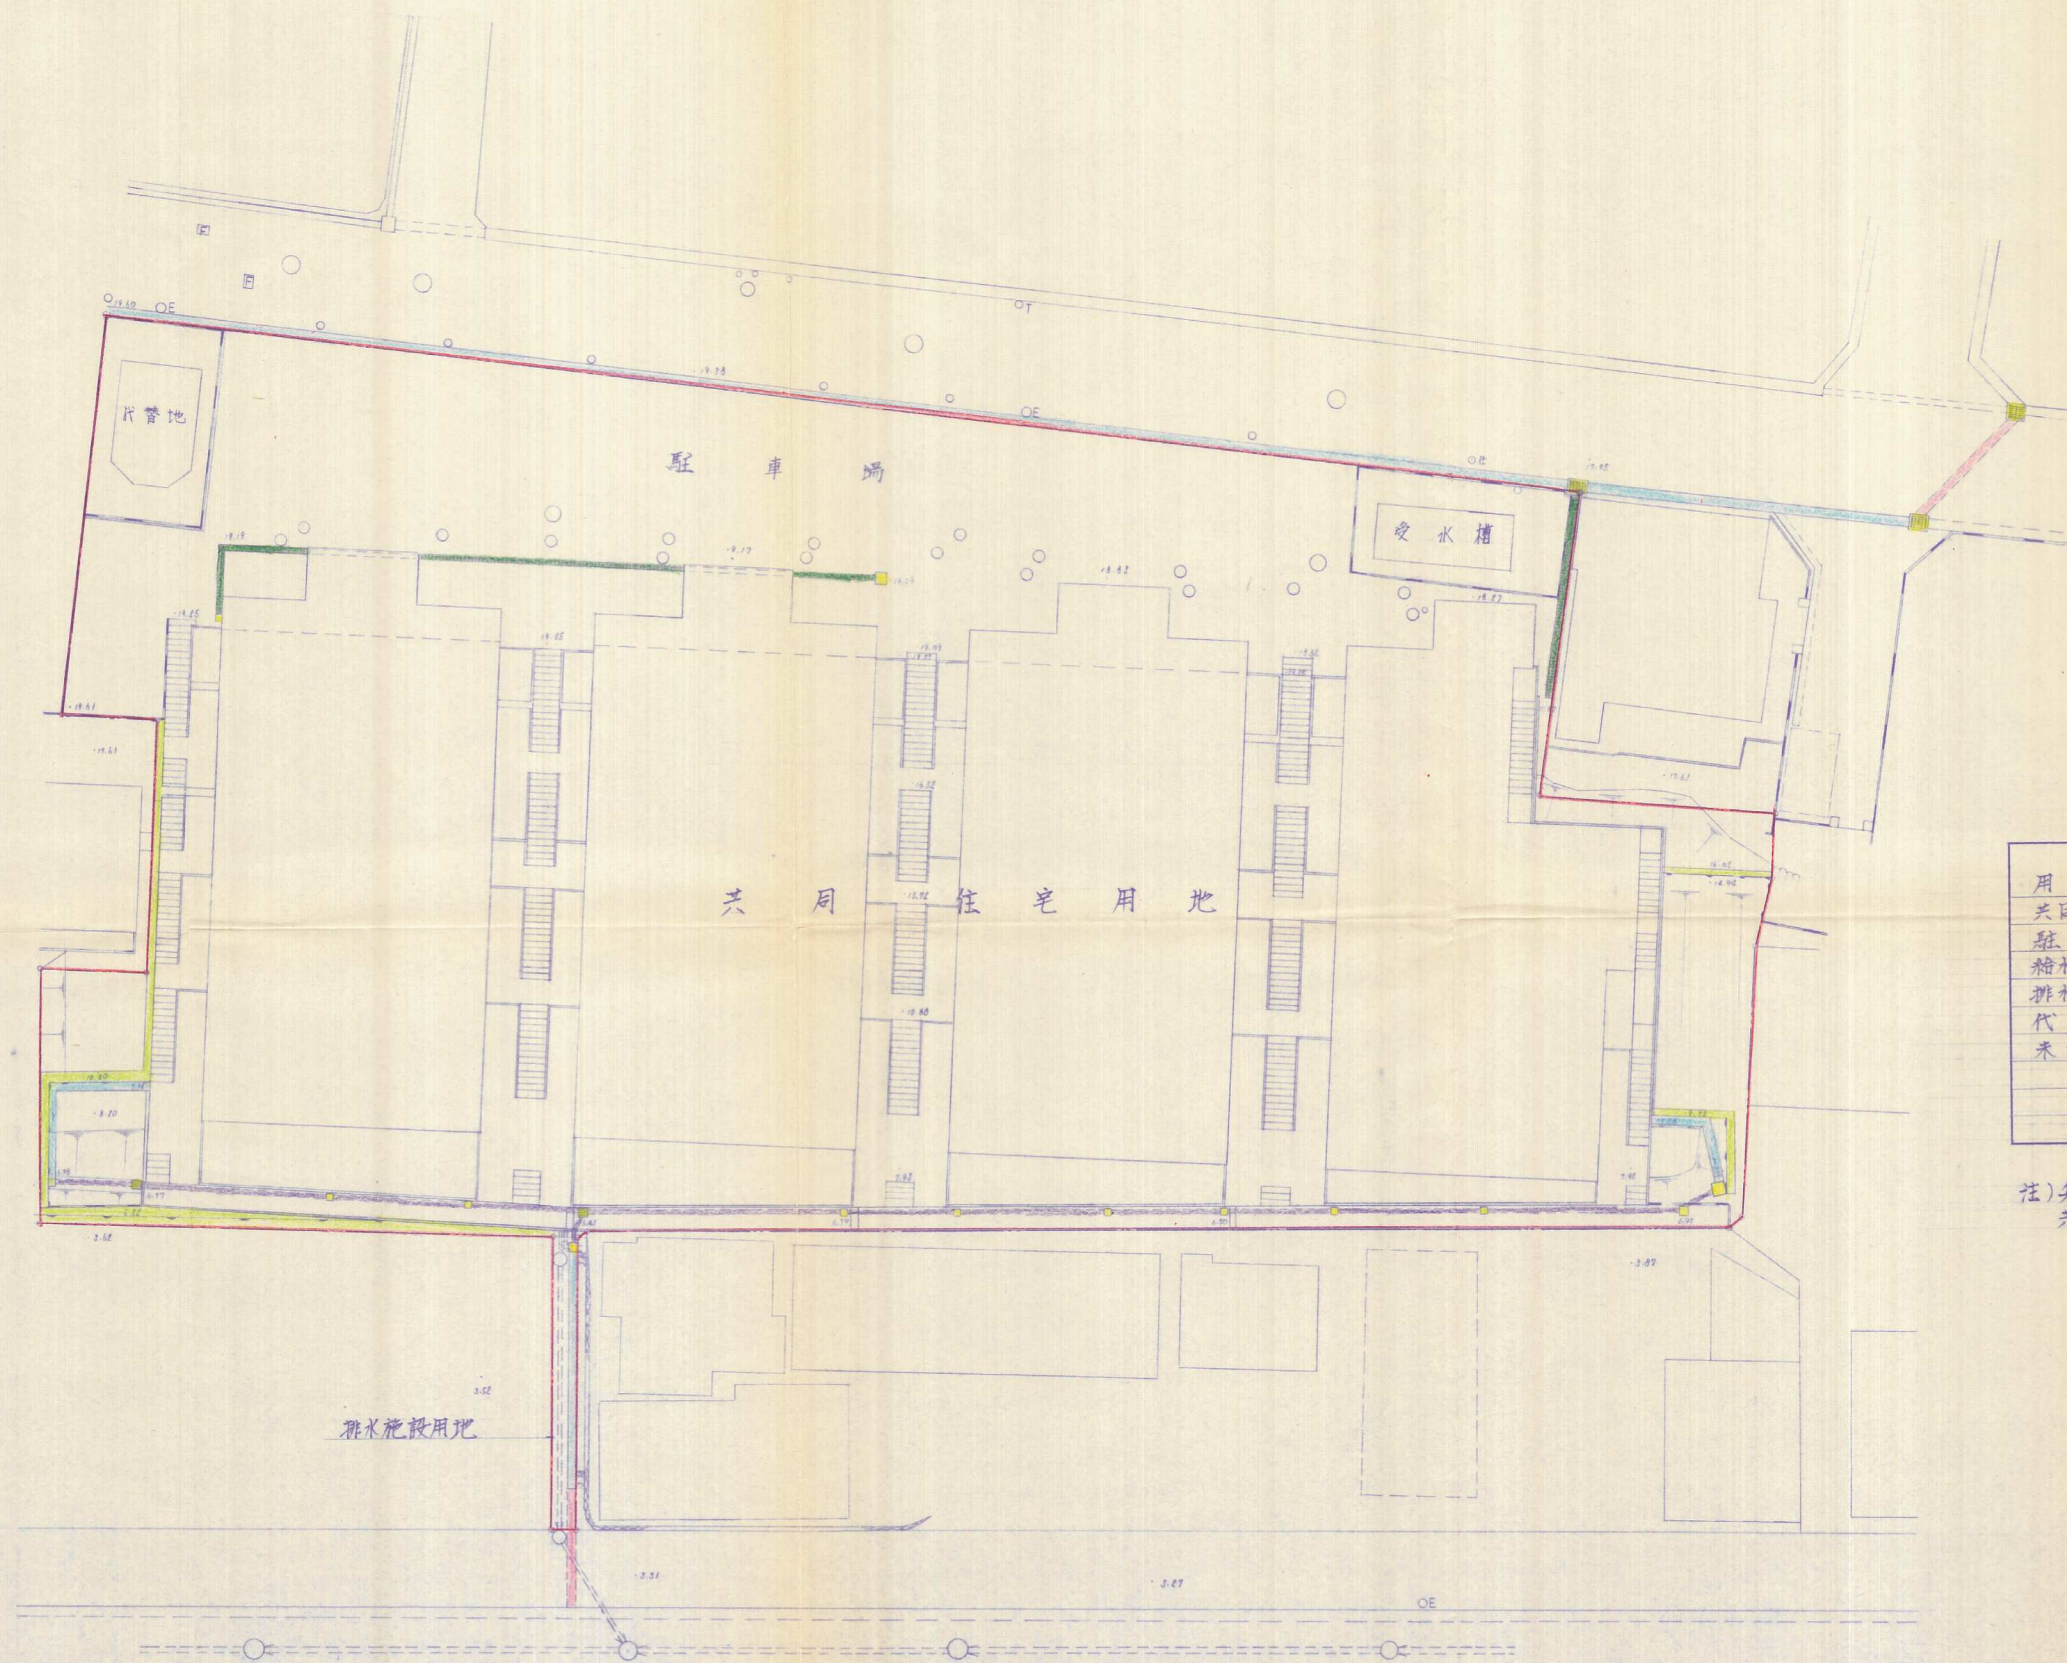

用途別面積一覧表

用 途	面 積 m <sup>2</sup>	坪	比 率
共同住宅用地	2,739.99	826.88	68.6
駐車場	543.96	164.55	19.7
給水施設用地	49.21	14.88	1.8
排水施設用地	14.74	4.46	0.5
代管地	50.94	15.41	1.9
未利用地	128.08	37.92	7.8
計	2,730.92	826.10	100.0

注) 集会所用地が現地確保困難のため  
共同住宅の一室を集会所として確保したい。

竣工図

件 名	飯称藤(木マシ)教地造成工事			
図 面	土 地 利 用 計 画 図			4 / 13
縮 尺	1:200	示	設 計	製 図
昭和 年 月 日				
株式会社 創 建				