
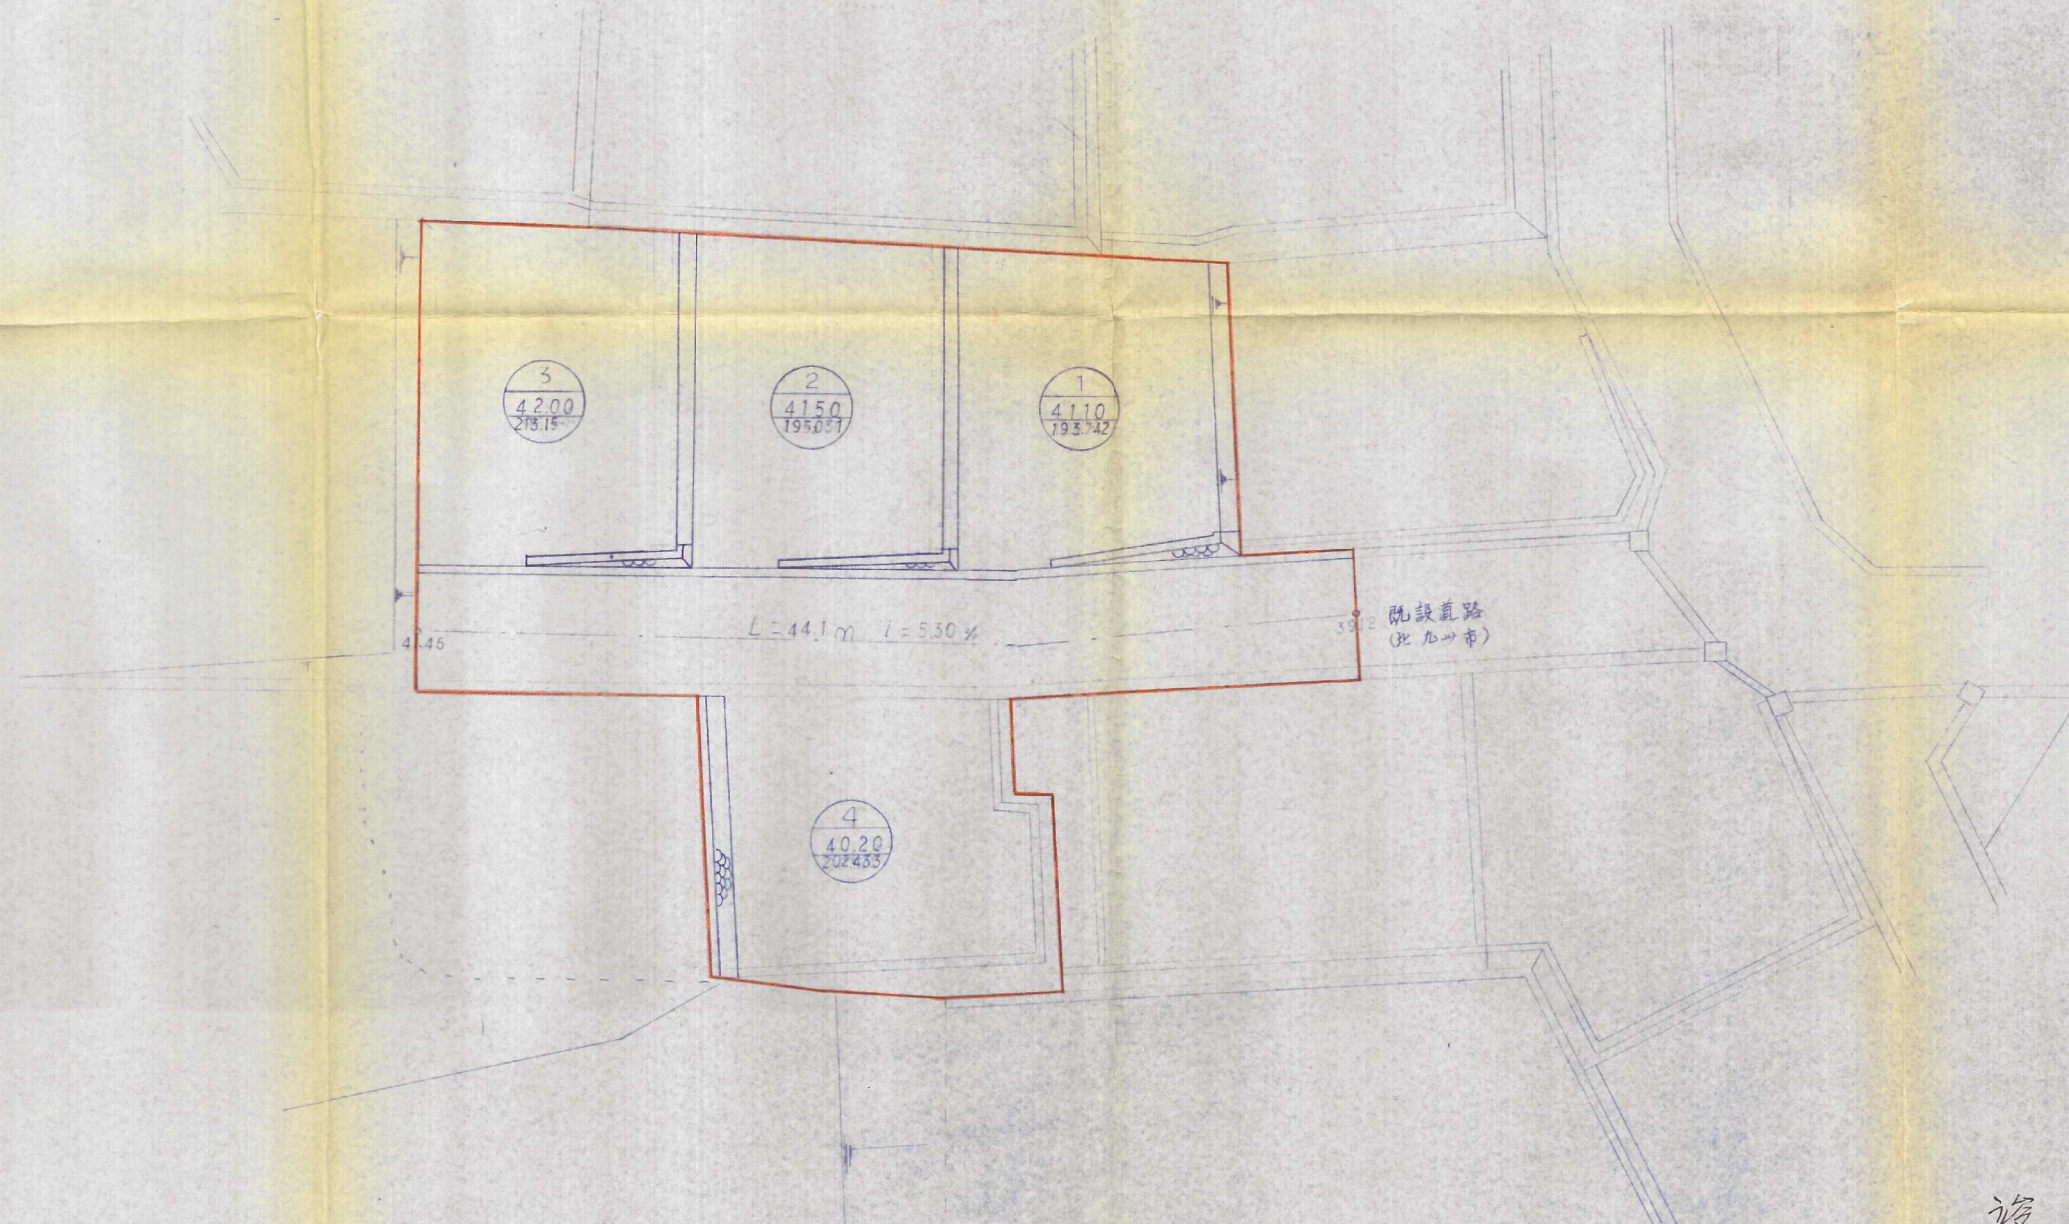


土地利用計画平面図 $S = 1/250$

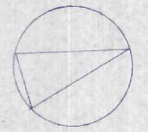

竣工図 61-20

工事名	若松小石造成工事	No. 4
図面名	土地利用計画平面図	$S: 1/250$
若松測量株式会社		精 栗 稔 己