


# 造成平面図 竣工図

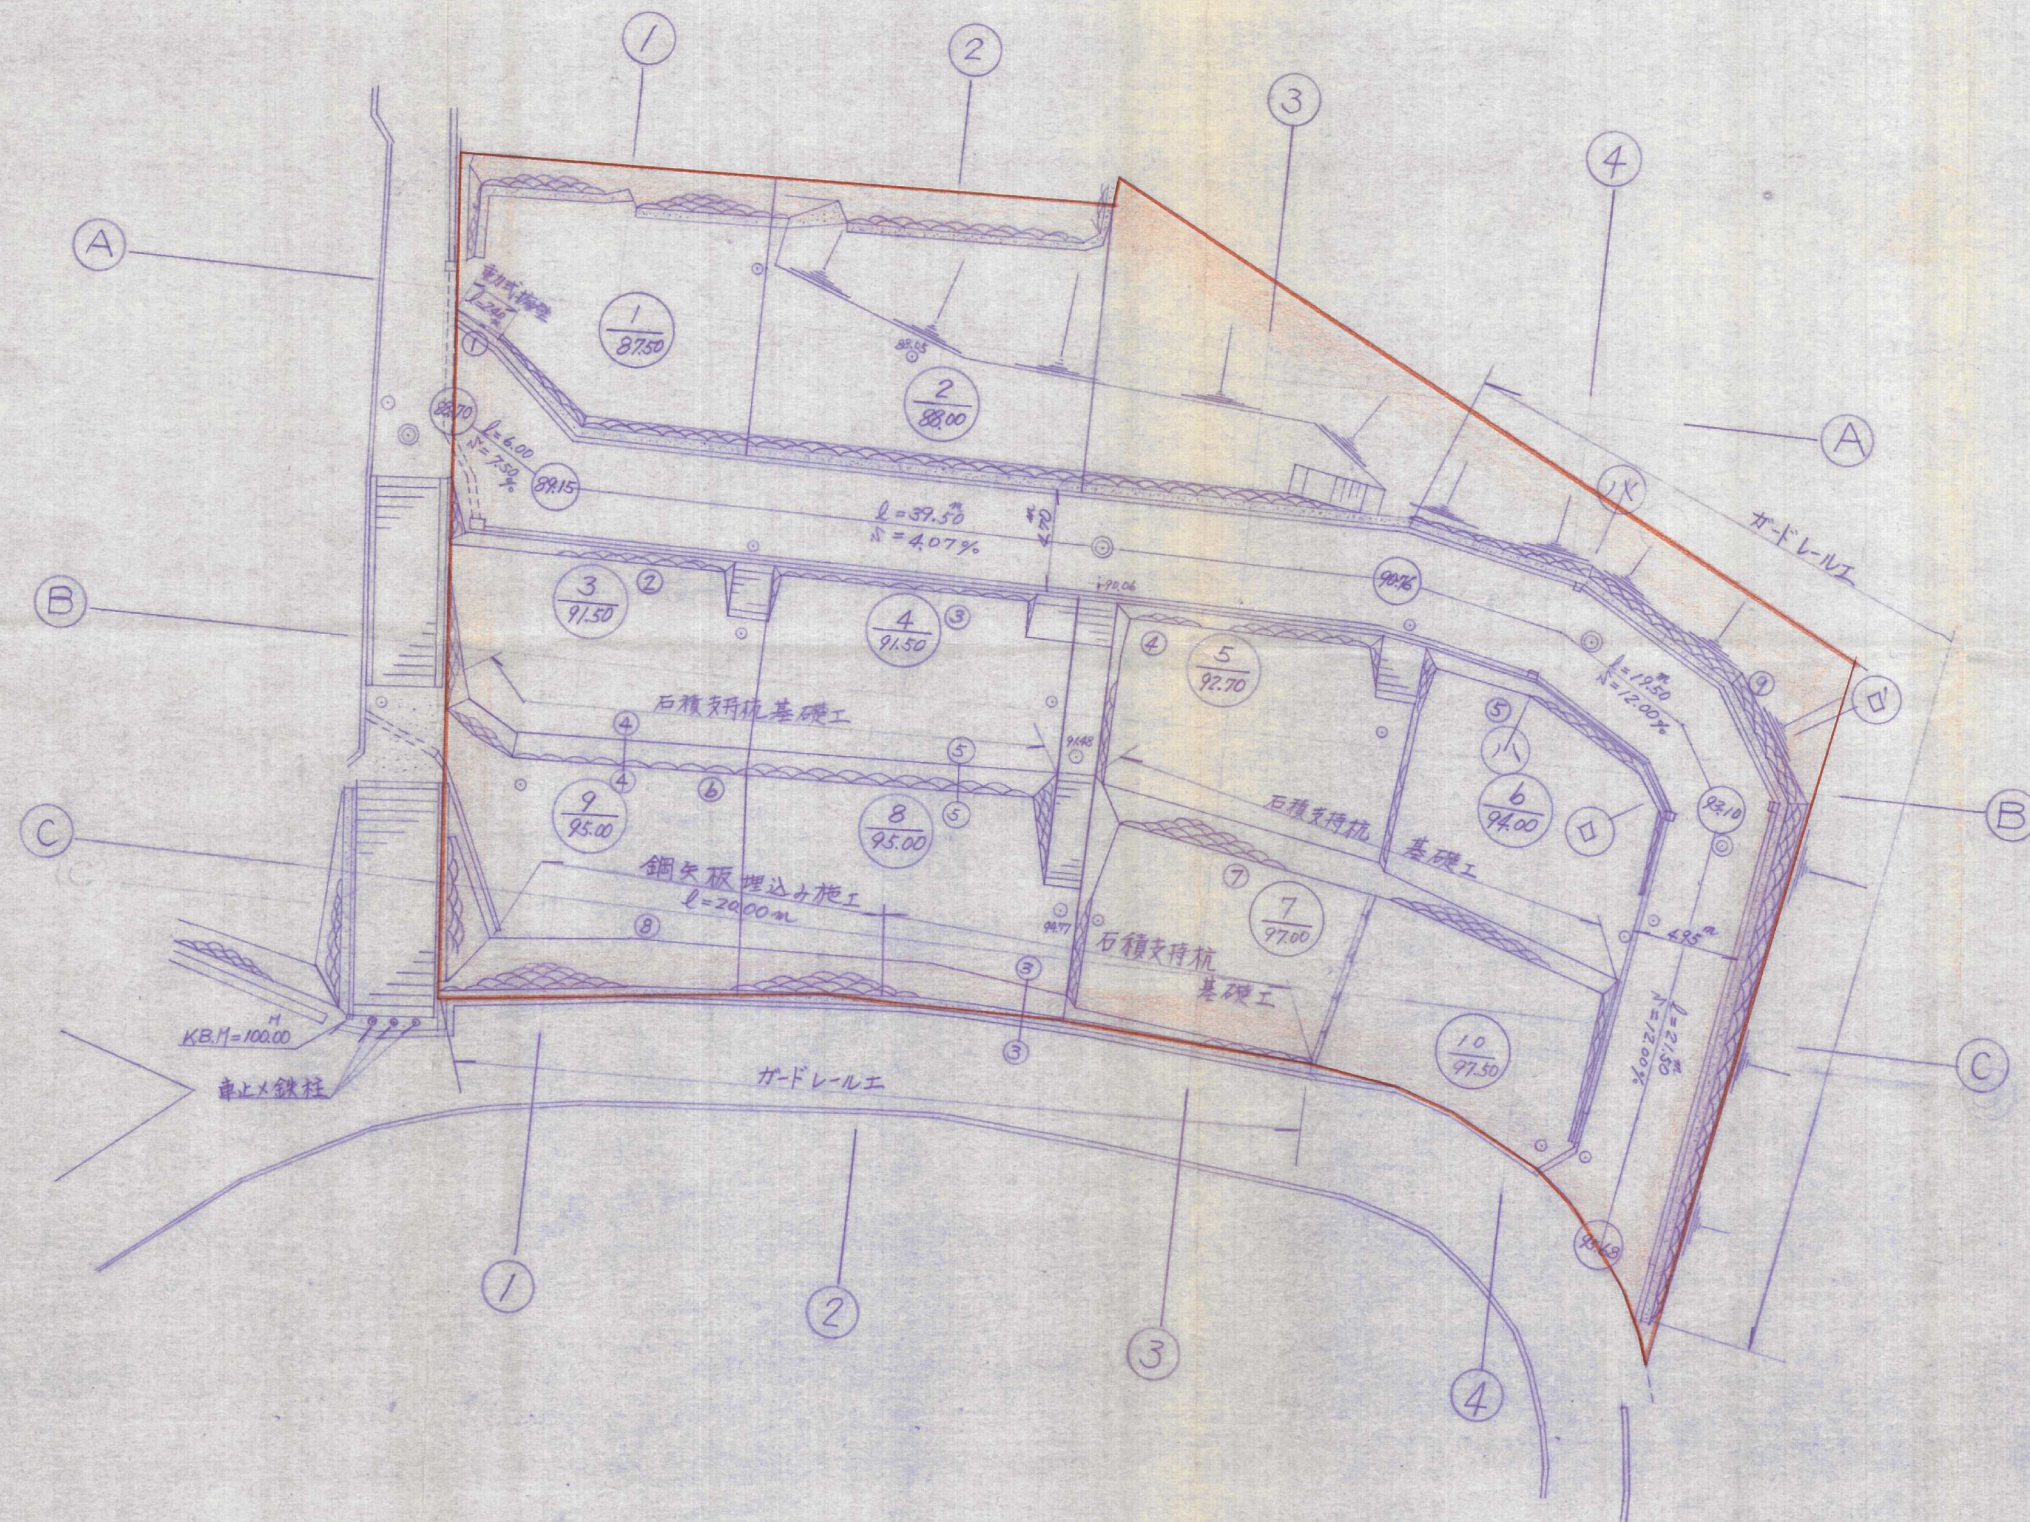

55-9

件名	宅地造成工事	図番	No. 5
場所	北九州市若松区赤崎町15-10	縮尺	縮尺=1:250
図名	造成平面図		
定益測量設計株式会社 代表取締役 定益通正 北九州市小倉北区田町15番27号 電話 代表 592-5664 番			