



土地利用計画図 S=1:300

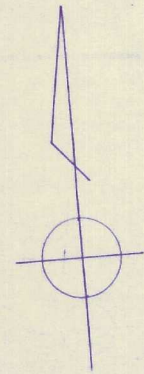

凡例

番号
面積
計画高

宅地	3926.61 m ²
道路	1164.27
公園	160.44
防火水槽	30.41
合計	5281.73 m ²

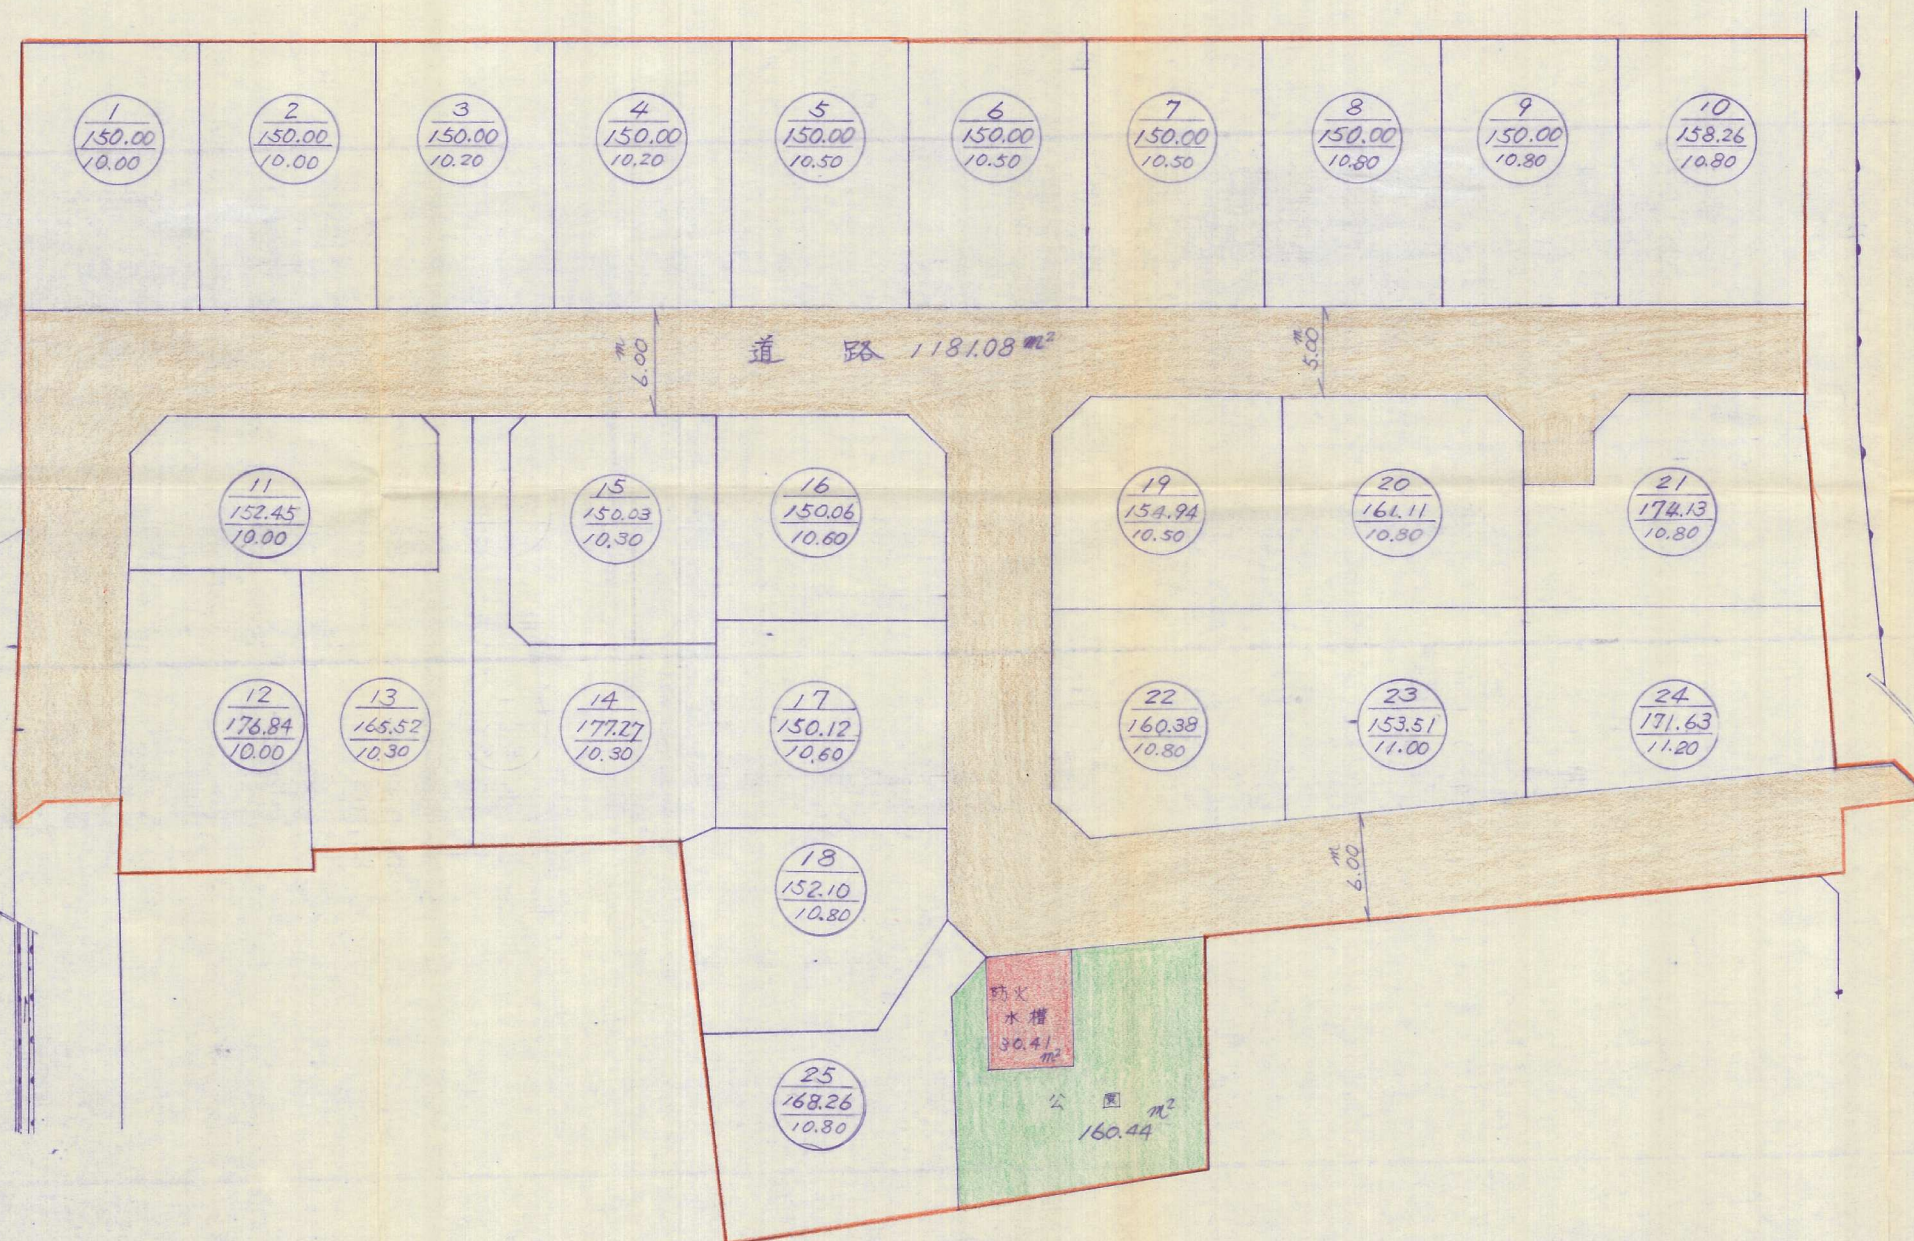

62-70 竣工図

件名	宅地造成工事	図番	7
所在	若松区赤崎町 10~8, 109 向洋町 14~3	縮尺	1 : 300
図名	土地利用計画図		
定益測量設計株式会社 代表取締役 定益 通正 北九州市小倉北区田町 15番 27-101号 電話 代表 592-5664番			