


平面图

$S = 1:300$

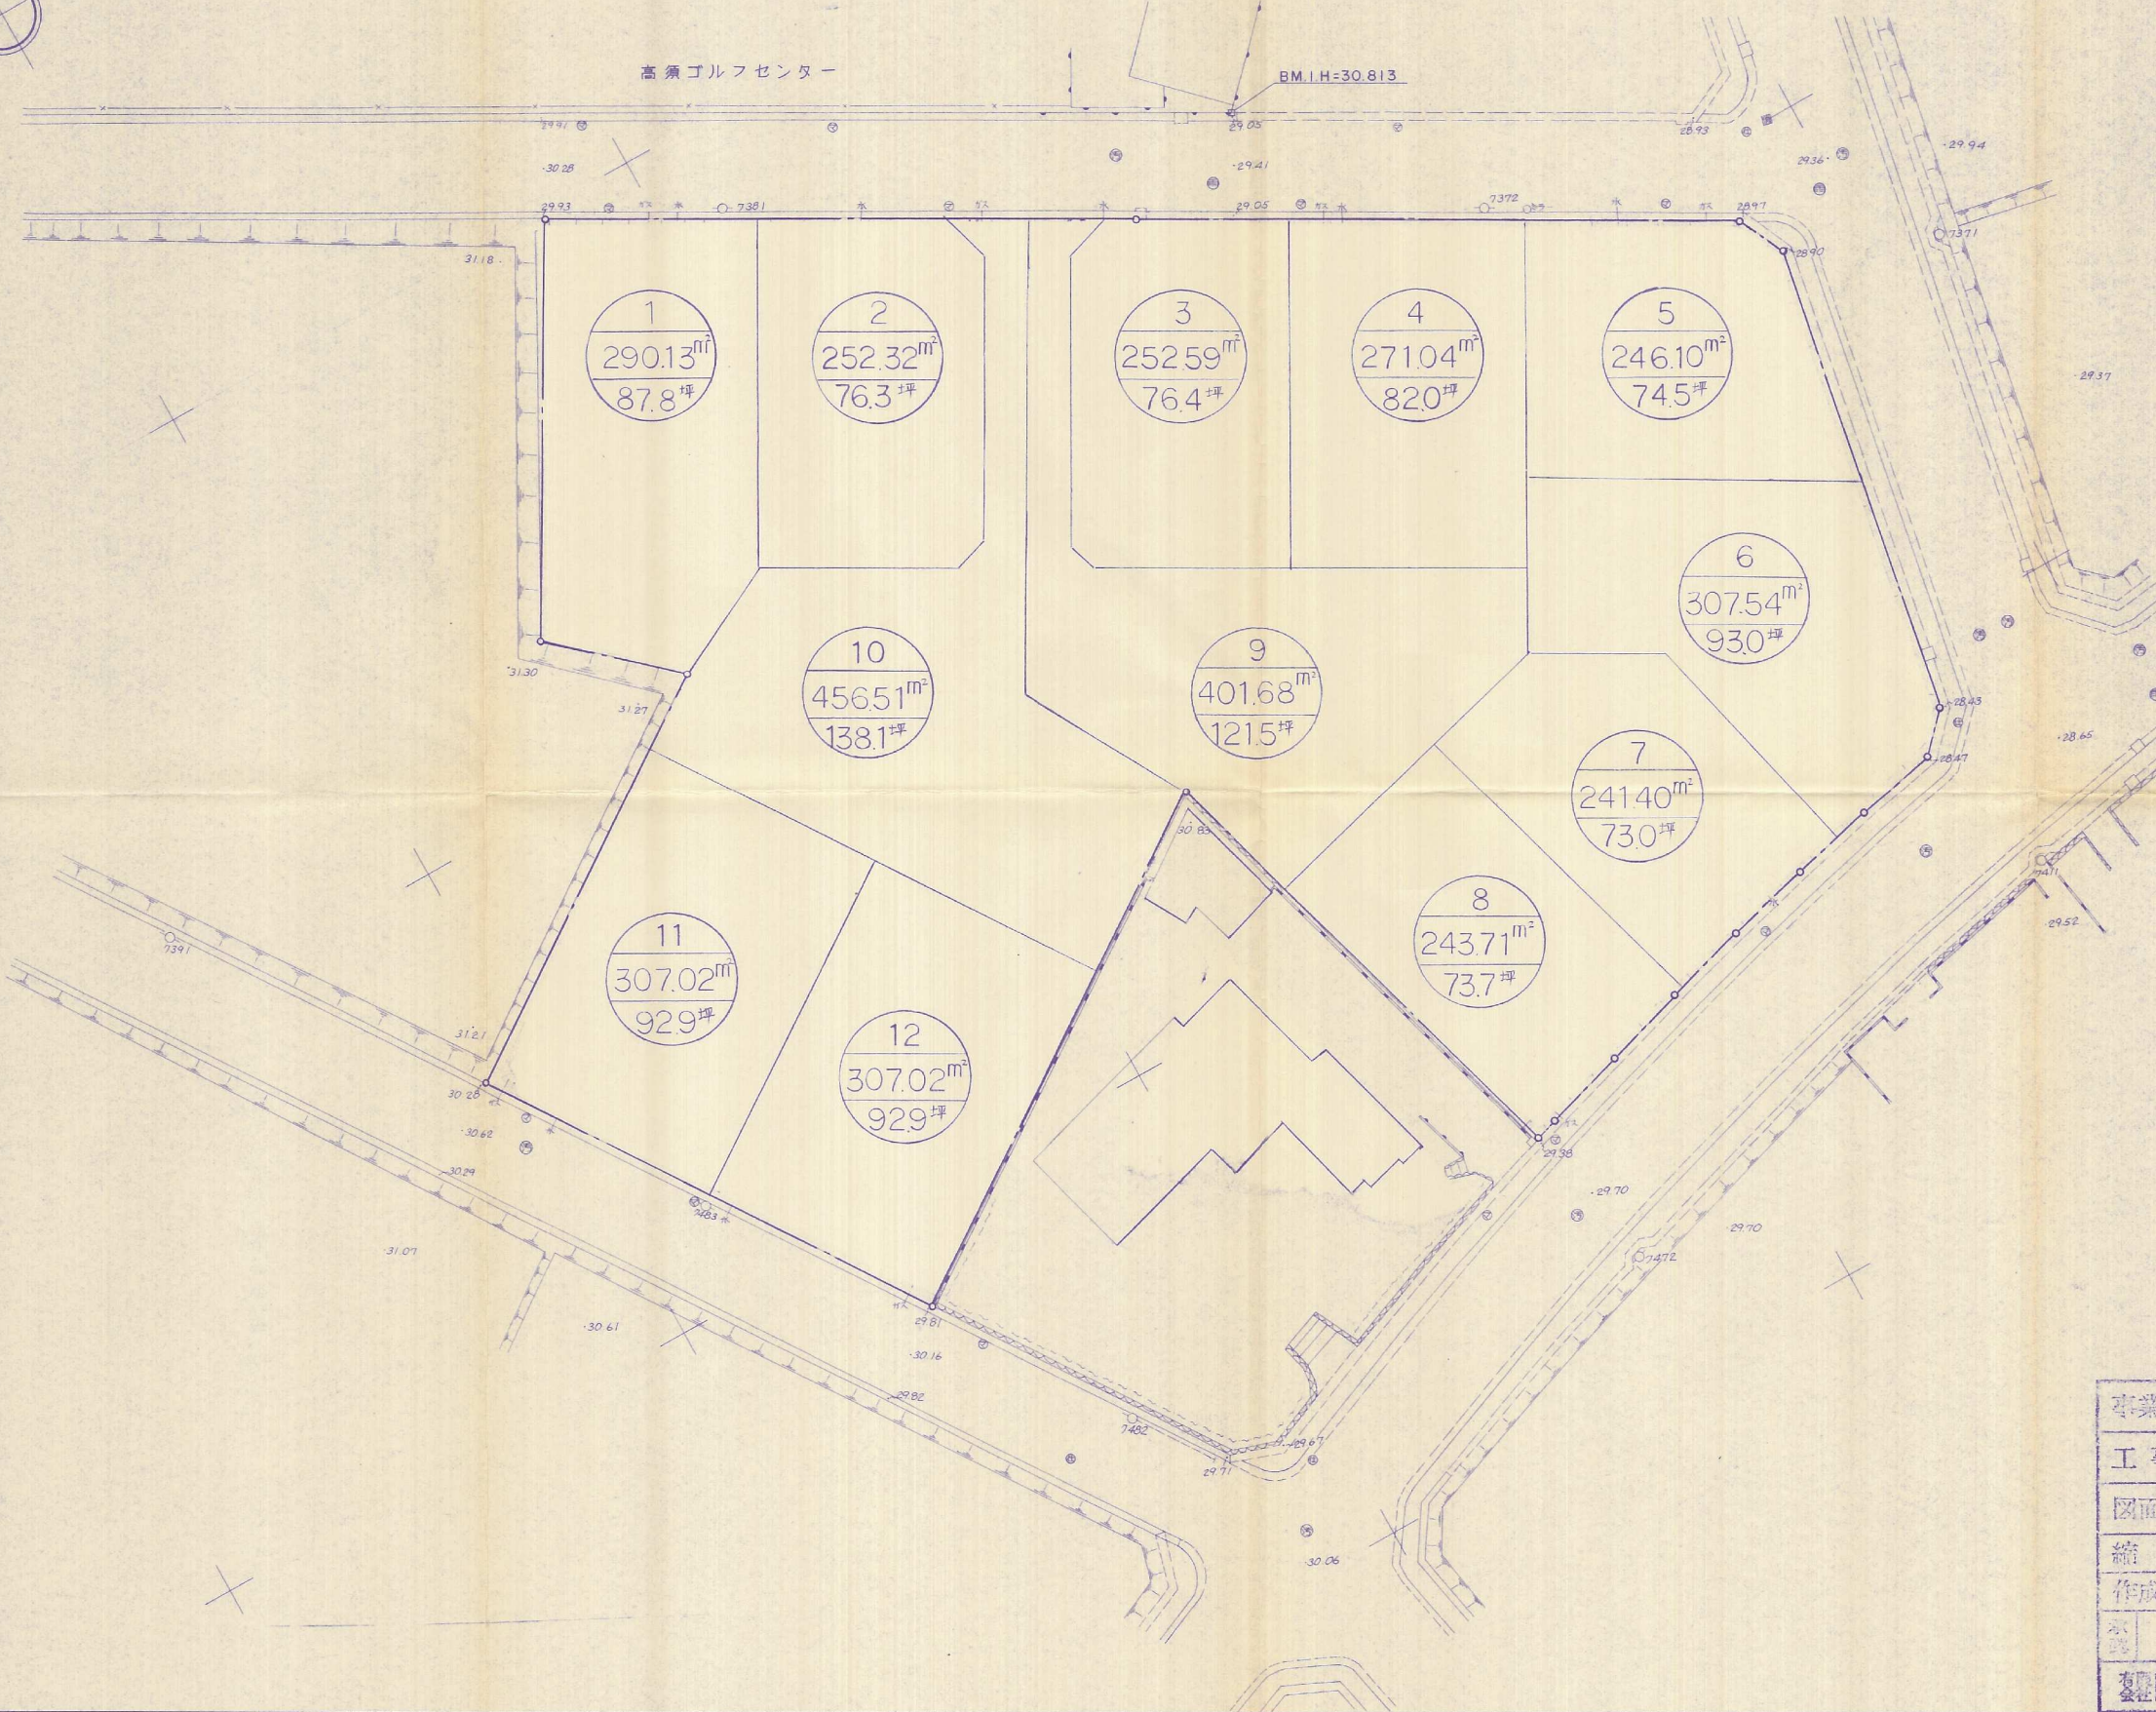

宅地面積

番号	面	積
	m ²	坪
1	290.13	87.8
2	252.32	76.3
3	252.59	76.4
4	271.04	82.0
5	246.10	74.5
6	307.54	93.0
7	241.40	73.0
8	243.71	73.7
9	401.68	121.5
10	456.51	138.1
11	307.02	92.9
12	307.02	92.9
合計	3,577.06	1,082.1

凡例

記 号	名 称
—○—○—	開発区域界

<p>1 坪 290.13 ㎡ 87.8 坪</p>	<p>宅地番号</p> <p>宅地面積 ㎡</p> <p>宅地面積 坪</p>
------------------------------------	---

(竣工图)

事業主名	日鐵不動産株式会社			
工事名	高須才6区造成工事			
図面種別	土地利用計画図			
縮尺	1:300		図番	3/15
作成年月	昭和59年6月		番	
示談		原簿	通計	藤井俊二
製図・監理コンサルタント			福岡市博多区築港町2-7 電話 (092)281-3052	