


竣工図

土地利用計画平面図 S=1:1000

土地利用区分表			
記号	区分	面積	%
1~58	団地	112247.45900	80.8
1~7	道路	18402.76590	13.2
A	水路	99.78970	0.1
B	緑地	7556.13680	5.4
1~3	防火施設	111.73305	0.1
い.ろ	その他	532.26770	0.4
合計		138950.15215	100.0

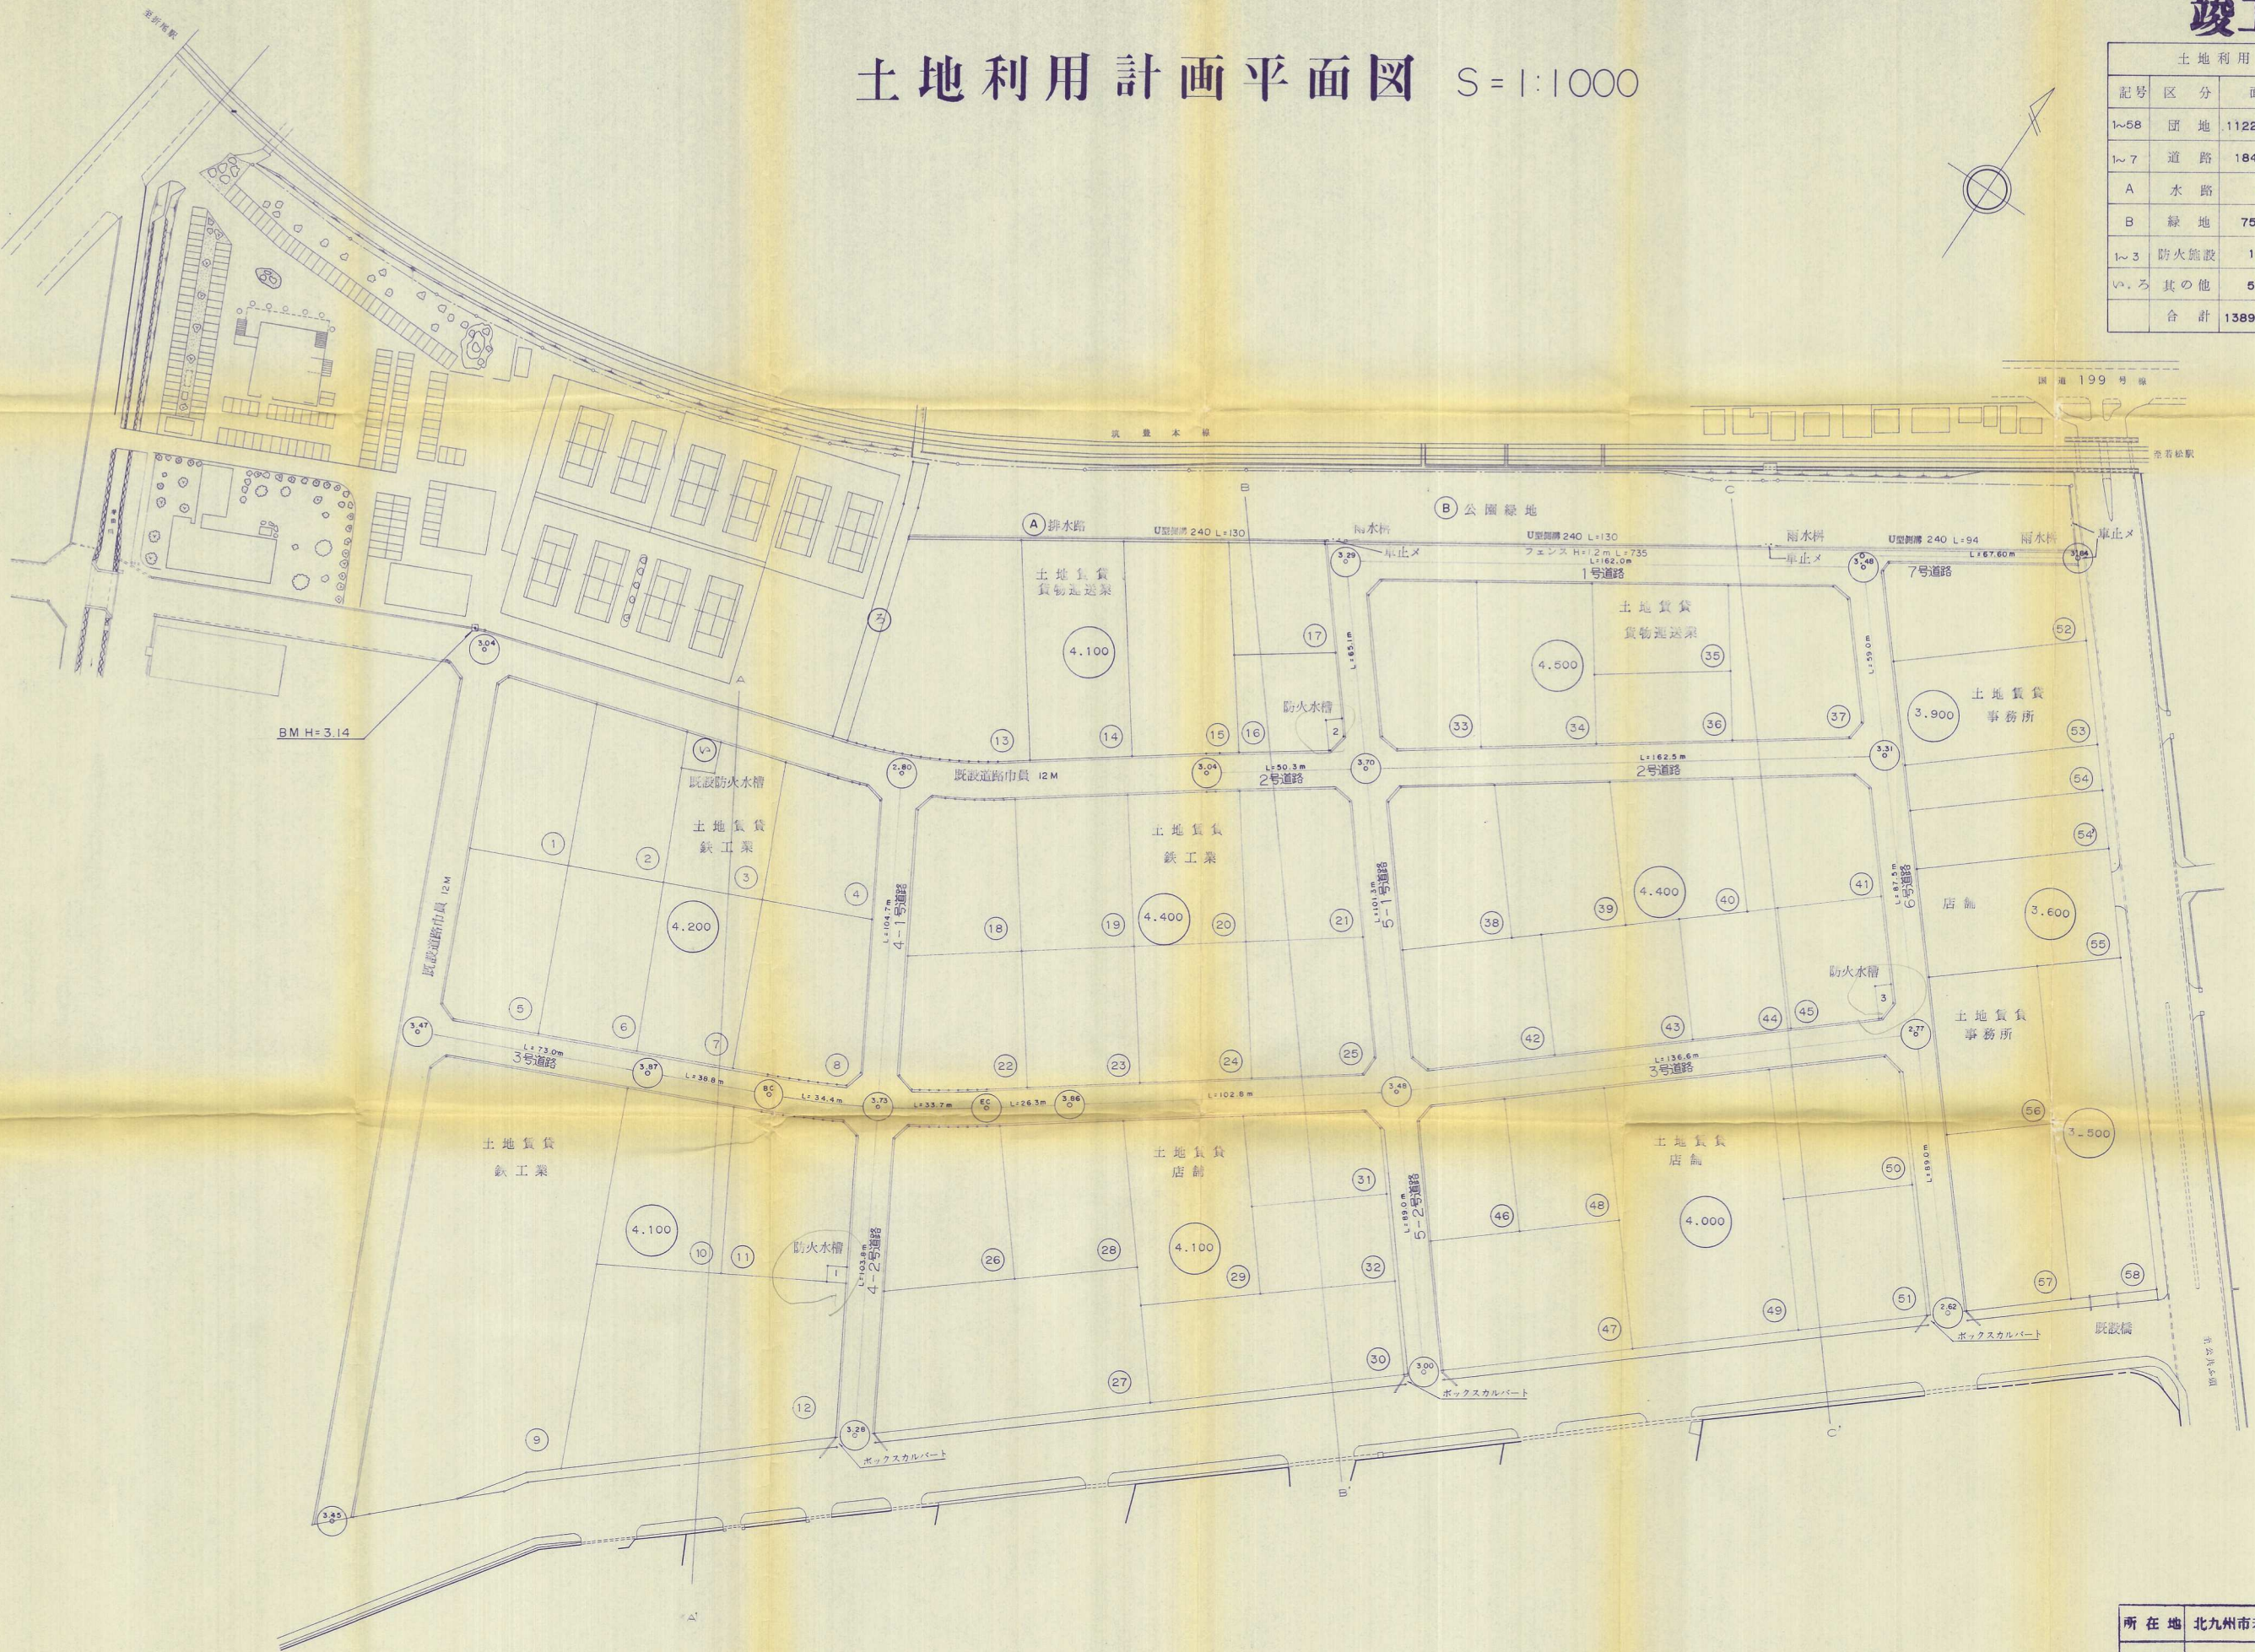

所在地	北九州市若松区 大字二島 地内
工事名称	新二島工業団地 工事
図面名称	土地利用計画 縮尺 1/
図面番号	全 葉中 号