


造成計画平面図 $s=1/250$



61-2 竣工図

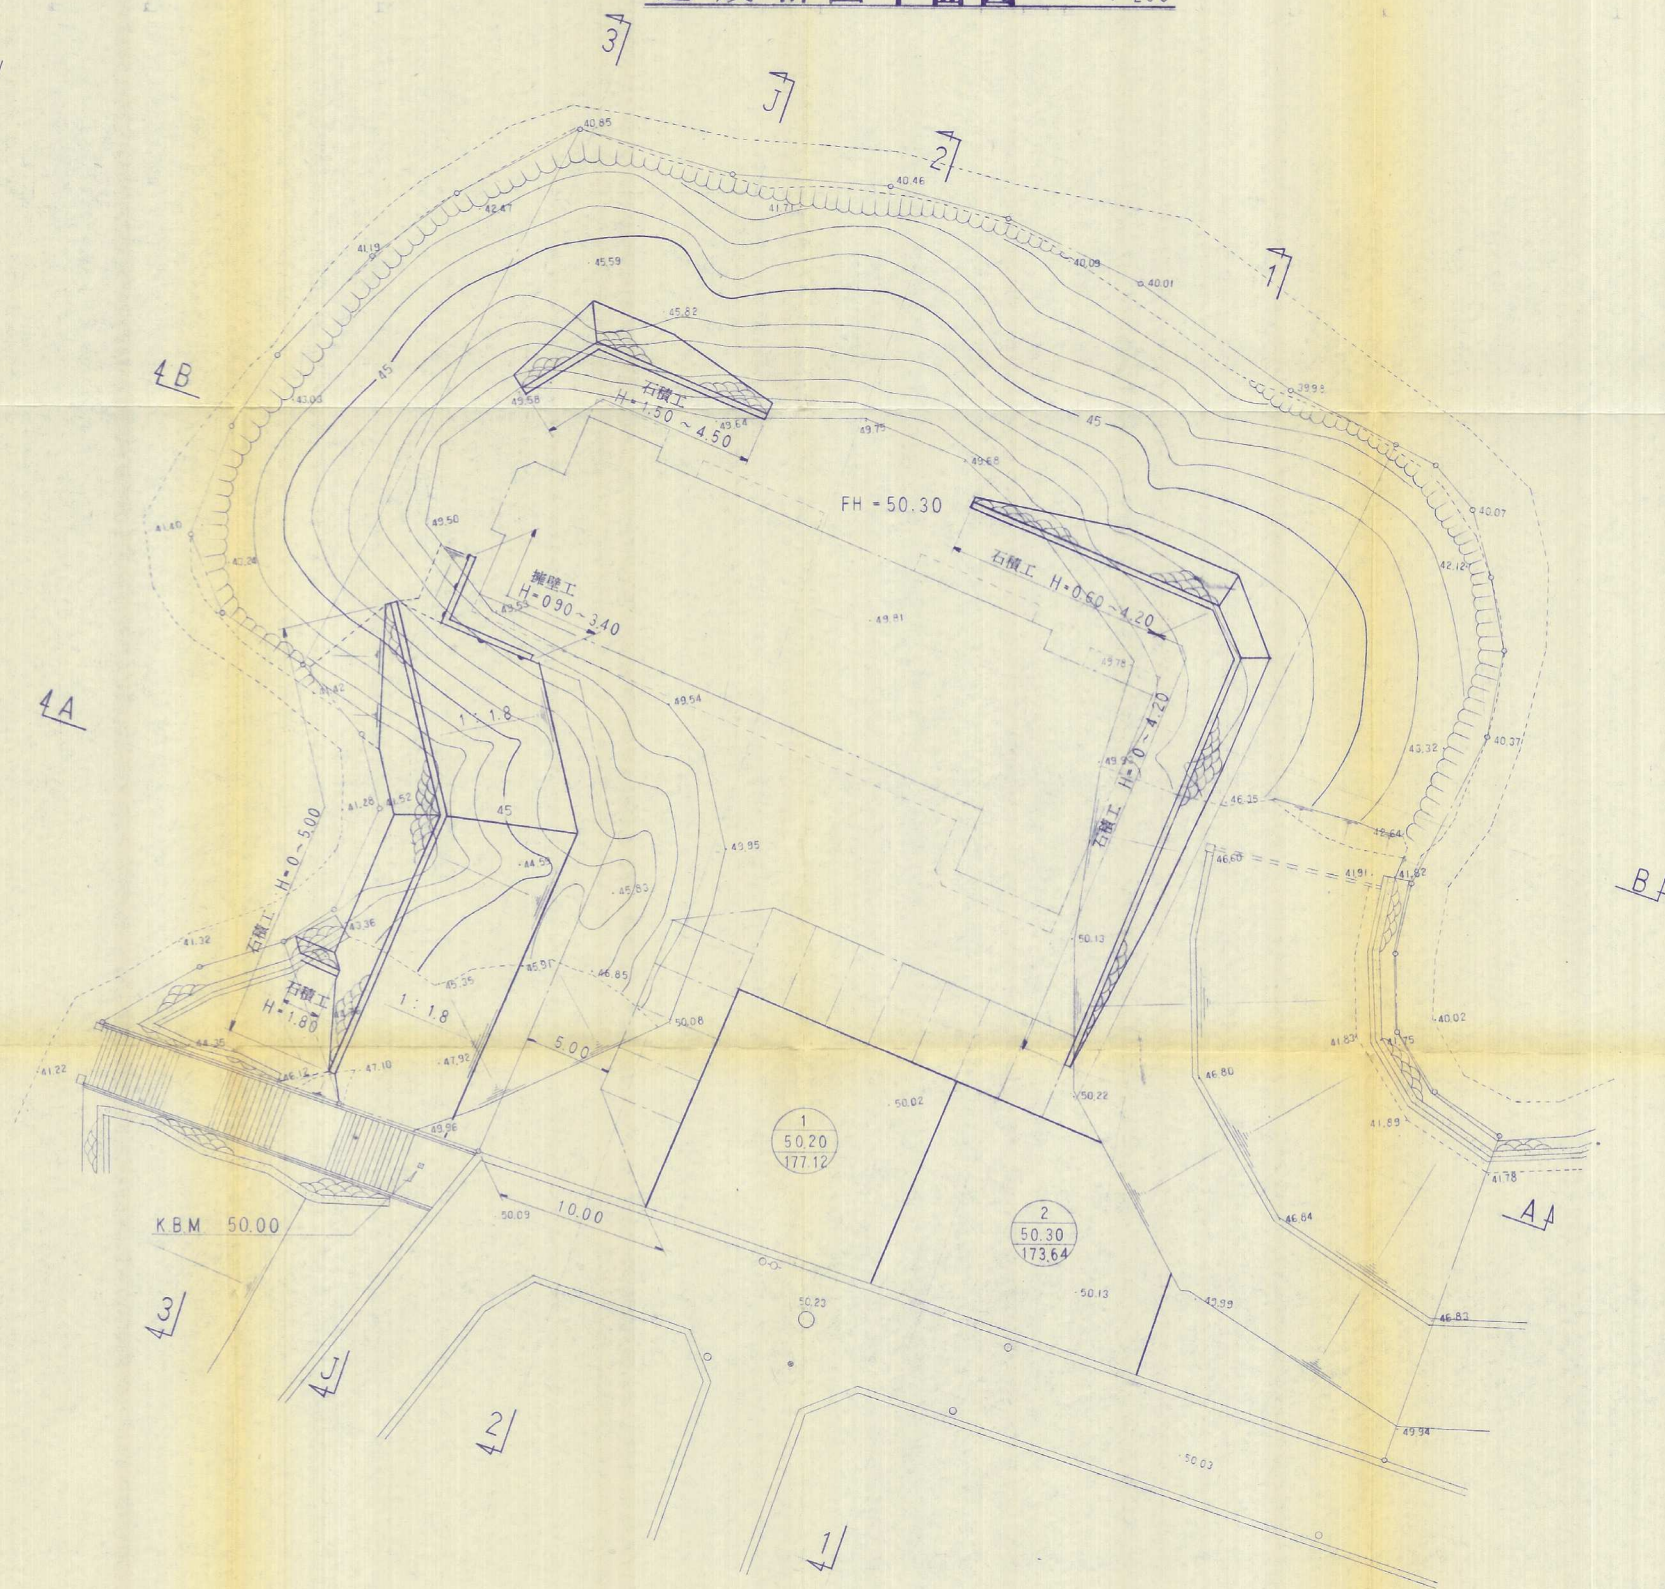

中和建設工業株式会社
北九州市門司区港町2-23 TEL 093(332) 3311(代)
CHUWA CONSTRUCTION CO.,LTD

1級建築士事務所
福岡県知事登録

1級建築士登録
第39627号
佐伯義治

承認
審査
検図

設計

工事名

若松区 畠田3丁目 造成工事

図面名

造成計画平面図

縮尺

S:1/250

S:1/

図面番号

枚の内

5