
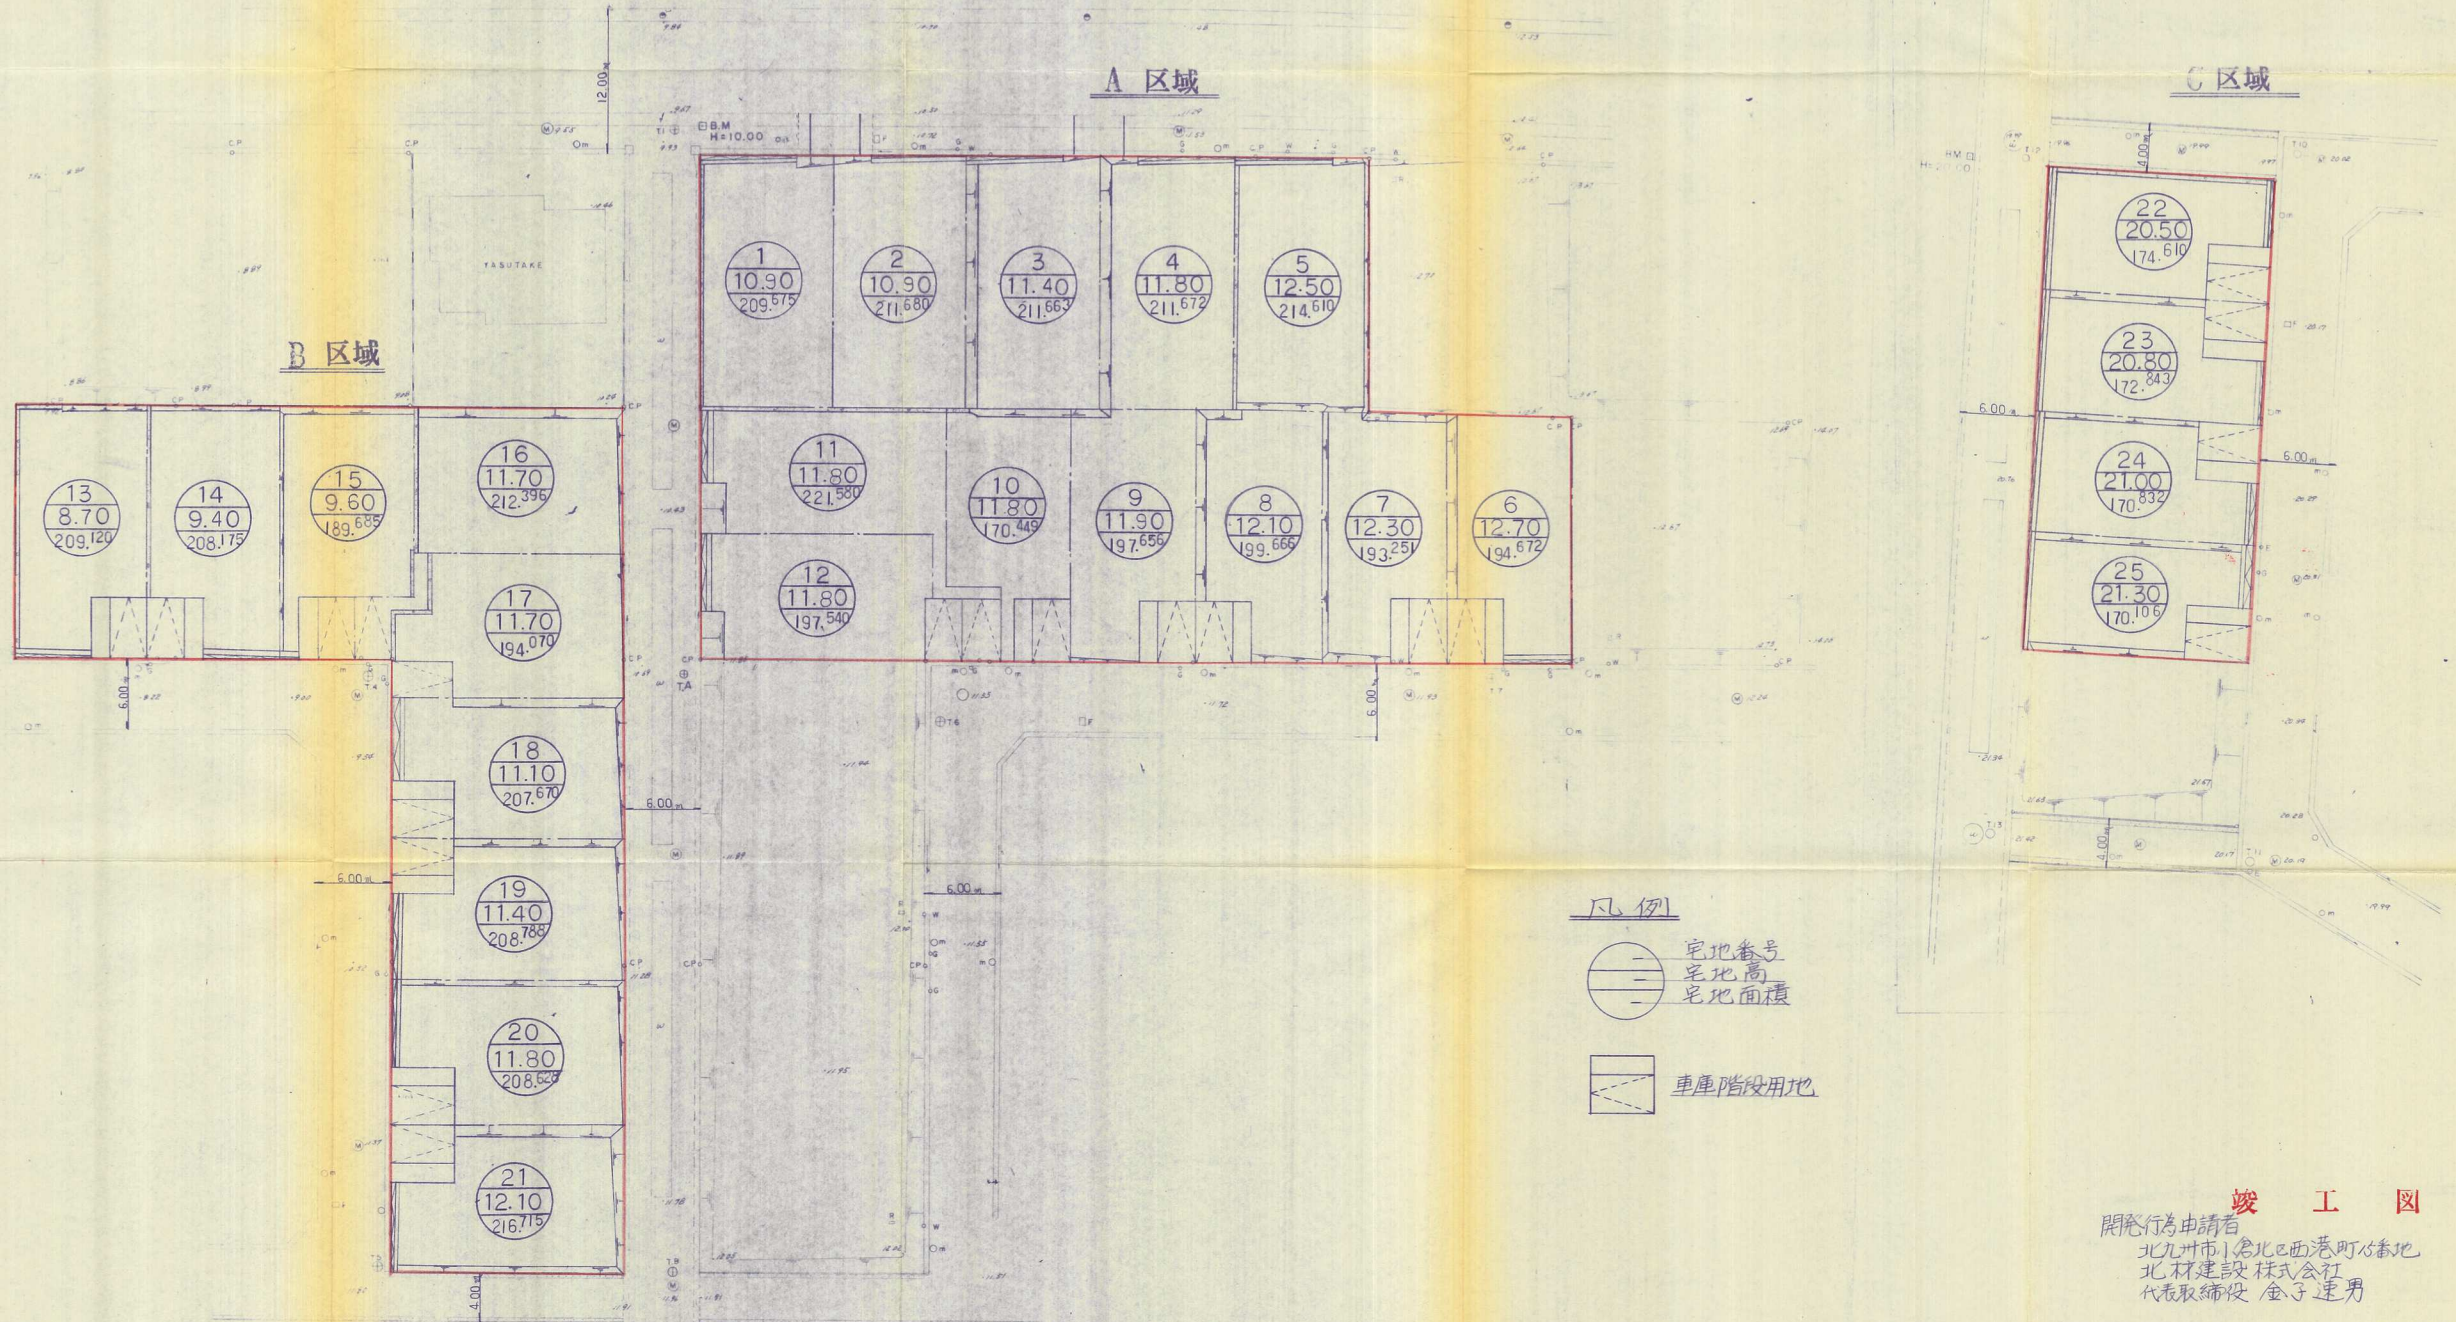


土地利用図

縮尺 1:300

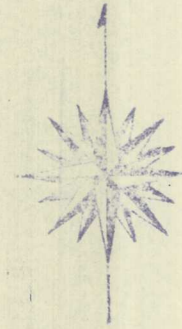

竣工図
開行行為申請者
北九州市小倉北区西港町1番地
北村建設株式会社
代表取締役 金子 達男

件名	宅地造成 工事	図番	№ 6
場所	若松区鴨生田町目 10-1007	縮尺	1:300
地名	土地利用図	担当者	検印
設計	北九州市小倉北区豊町2丁目2-8 太平開発株式会社 TEL 591-2470	月日	