


土地利用計画平面図 S=1:500

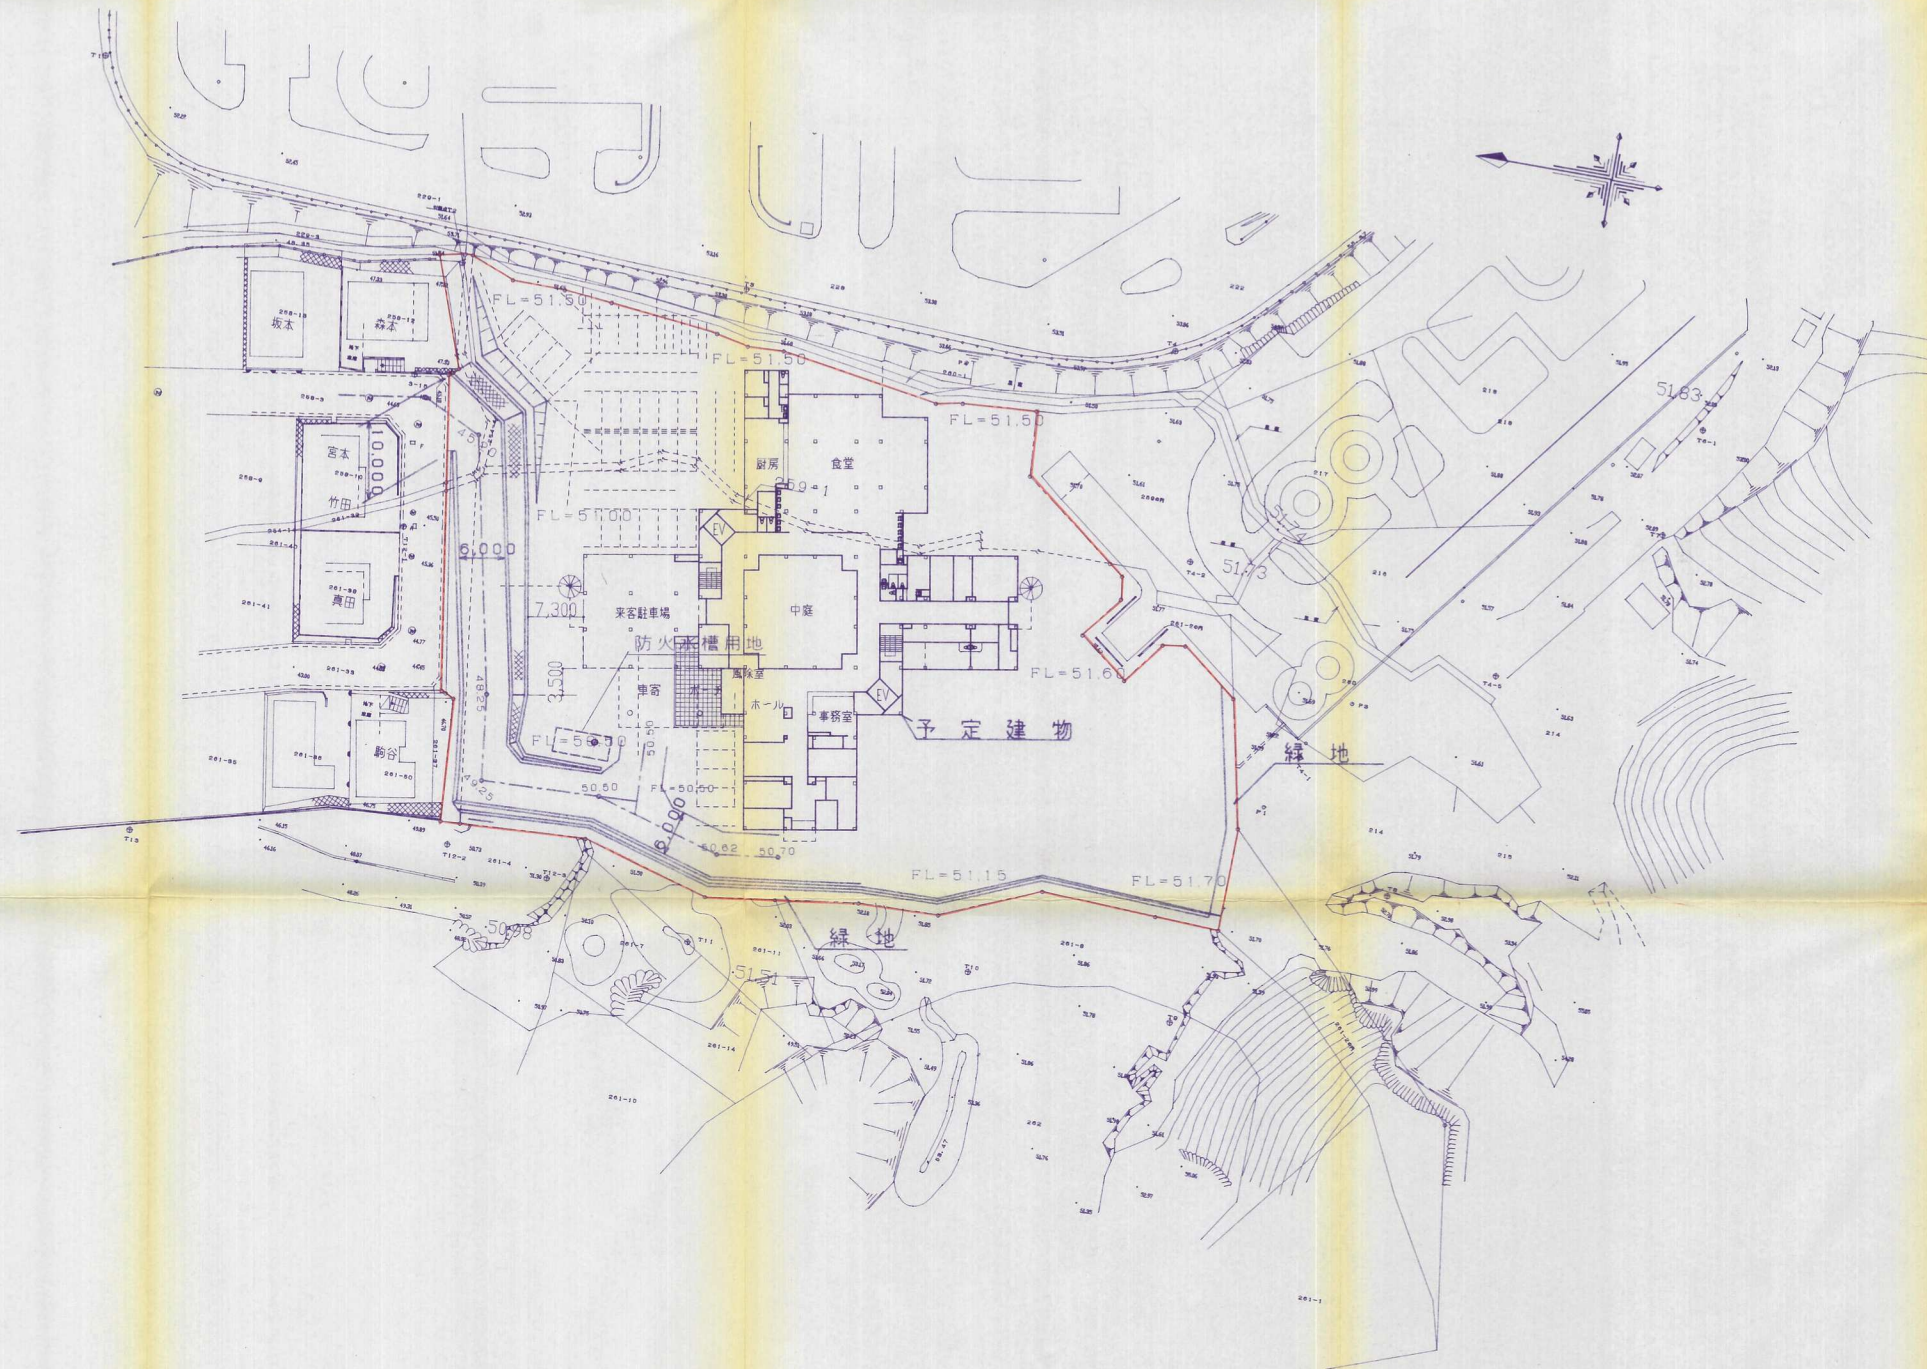

竣工図面

| | | | |
|-------------|--|-------------|--|
| 開発者 | 八木田 敬吾 北九州市門司区大字黒川1059番地 TEL 093-341-0853 | | |
| 開発区域 の地名 | 北九州市門司区黒川二丁目261番地2 他 | | |
| 図面 種別 | 土地利用計画平面図 | | |
| 図面番号 | 縮 尺 | 設計年月日 | |
| 6 / 16 | S = 1 : 500 | 平成14年 8 月 日 | |
| 設計者 | 株式会社 北九測量設計 TEL 093-591-8327 | | |