


第1工区 土地利用竣工図 S=1/300

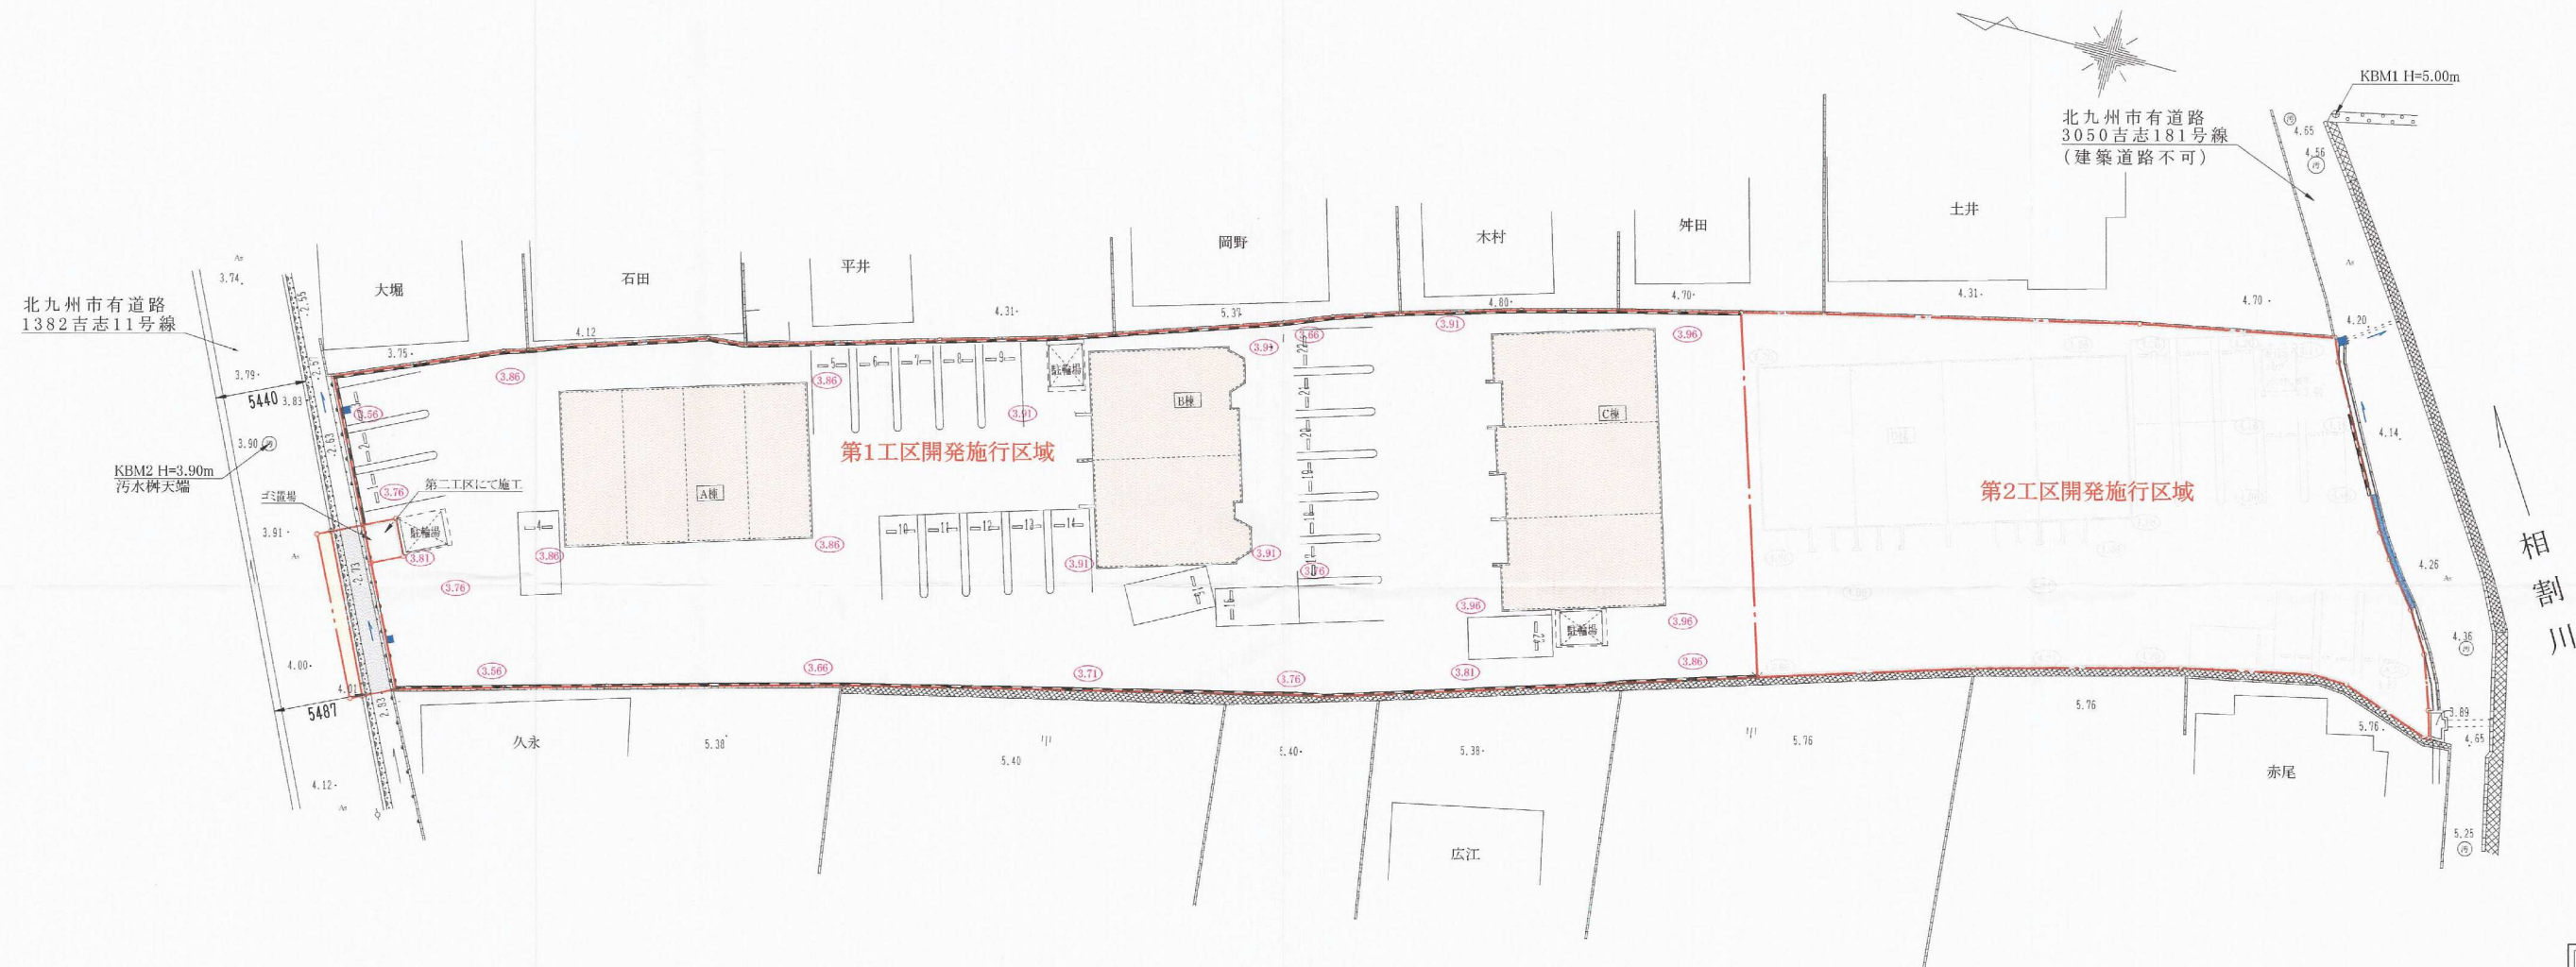

竣工

開発変更許可

開発許可

32条協議

事前審査

棟数・・・4棟 世帯数・・・26世帯

図面名称	第1工区 土地利用竣工図		
工事場所	北九州市門司区吉志二丁目地内		
縮尺	S=1/300	図面番号	NO-6
設計年月日	平成16年12月1日		
設計者	北九州市小倉北区田町10番23号 (有) 第一測量設計 設計者 田中 寛 TEL. 093-592-6677		