


面 積 表			
宅地面積	3-8	211.07M ²	(63.84坪)
	開発面積	211.07M ²	(63.84坪)

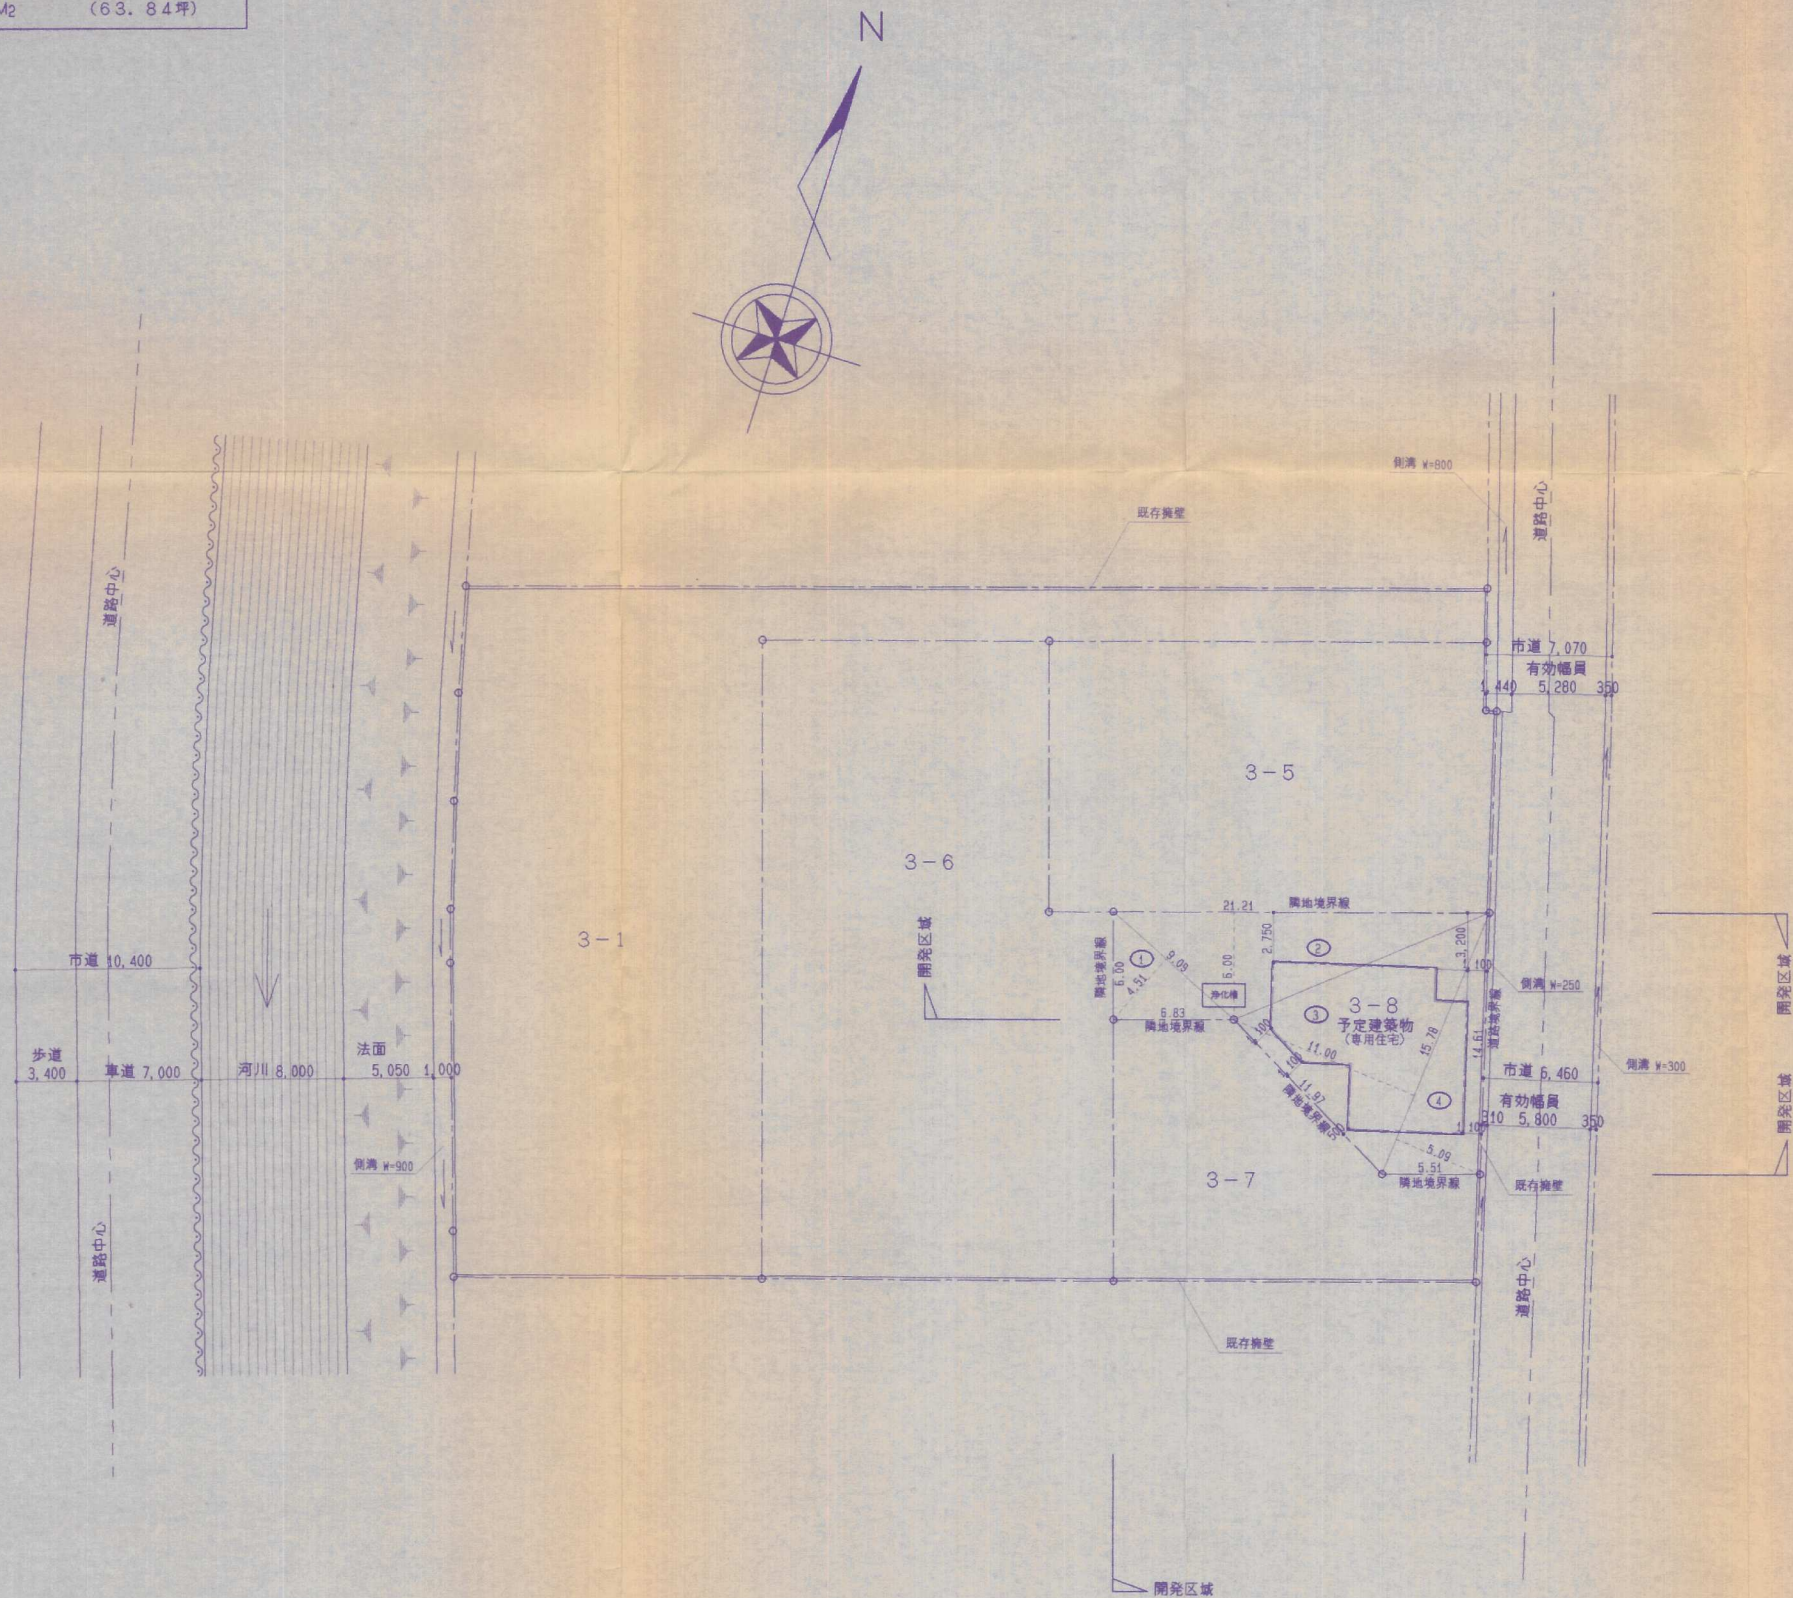

凡 例	
記 号	名 称
○—○	開発区域境界
□	宅地
□	道路
▨	水路
□	公園
▨	調整地
□	公益用地
□	樹林地
③ ⑥, ⑤	道路番号及び巾員
—	法面
▨	間知ブロック積擁壁
—	R C擁壁
○—	雨水管及人孔
●—	污水管及人孔
(F)	防火水槽
(F)	消火栓
—	ガードフェンス
—	車止め

敷地求積表

番号	底 辺	高 さ	倍 面 積	面 積
1	9.09	4.51	40.9959	20.49795
2	21.21	5.00	127.2600	63.63000
3	15.78	11.00	173.5800	86.79000
4	15.78	5.09	80.3202	40.16010
合 計				211.07805
敷 地 面 積				211.07 m ²

竣工図面

開発者	麻生 義隆	TEL (093) 741-2270
開発区域の地名	北九州市若松区大字弘川3番8号	
設計者	プロス1級建築士事務所	1級建築士 大隈 正人 TEL (093) 881-0703
承認印	工事名称	設計番号
	若松区弘川造成工事 (麻生邸)	
承認年月日	図面名称	図面番号
	土地利用計画平面図	

記	月 日
事	

PROSS
PROFESSIONAL-SETUP-SPACE

プロス1級建築士事務所
804-0053 北九州市戸畑区牧山4丁目10-24
1級建築士事務所 (知事) 1-8805 大隈 正人 (大隈) 184133

設計年月日	設計	検図	承認印
H.11.11.8	製図	担当	承認年月日
縮尺 S=1/300			