


# 土地利用計画平面図

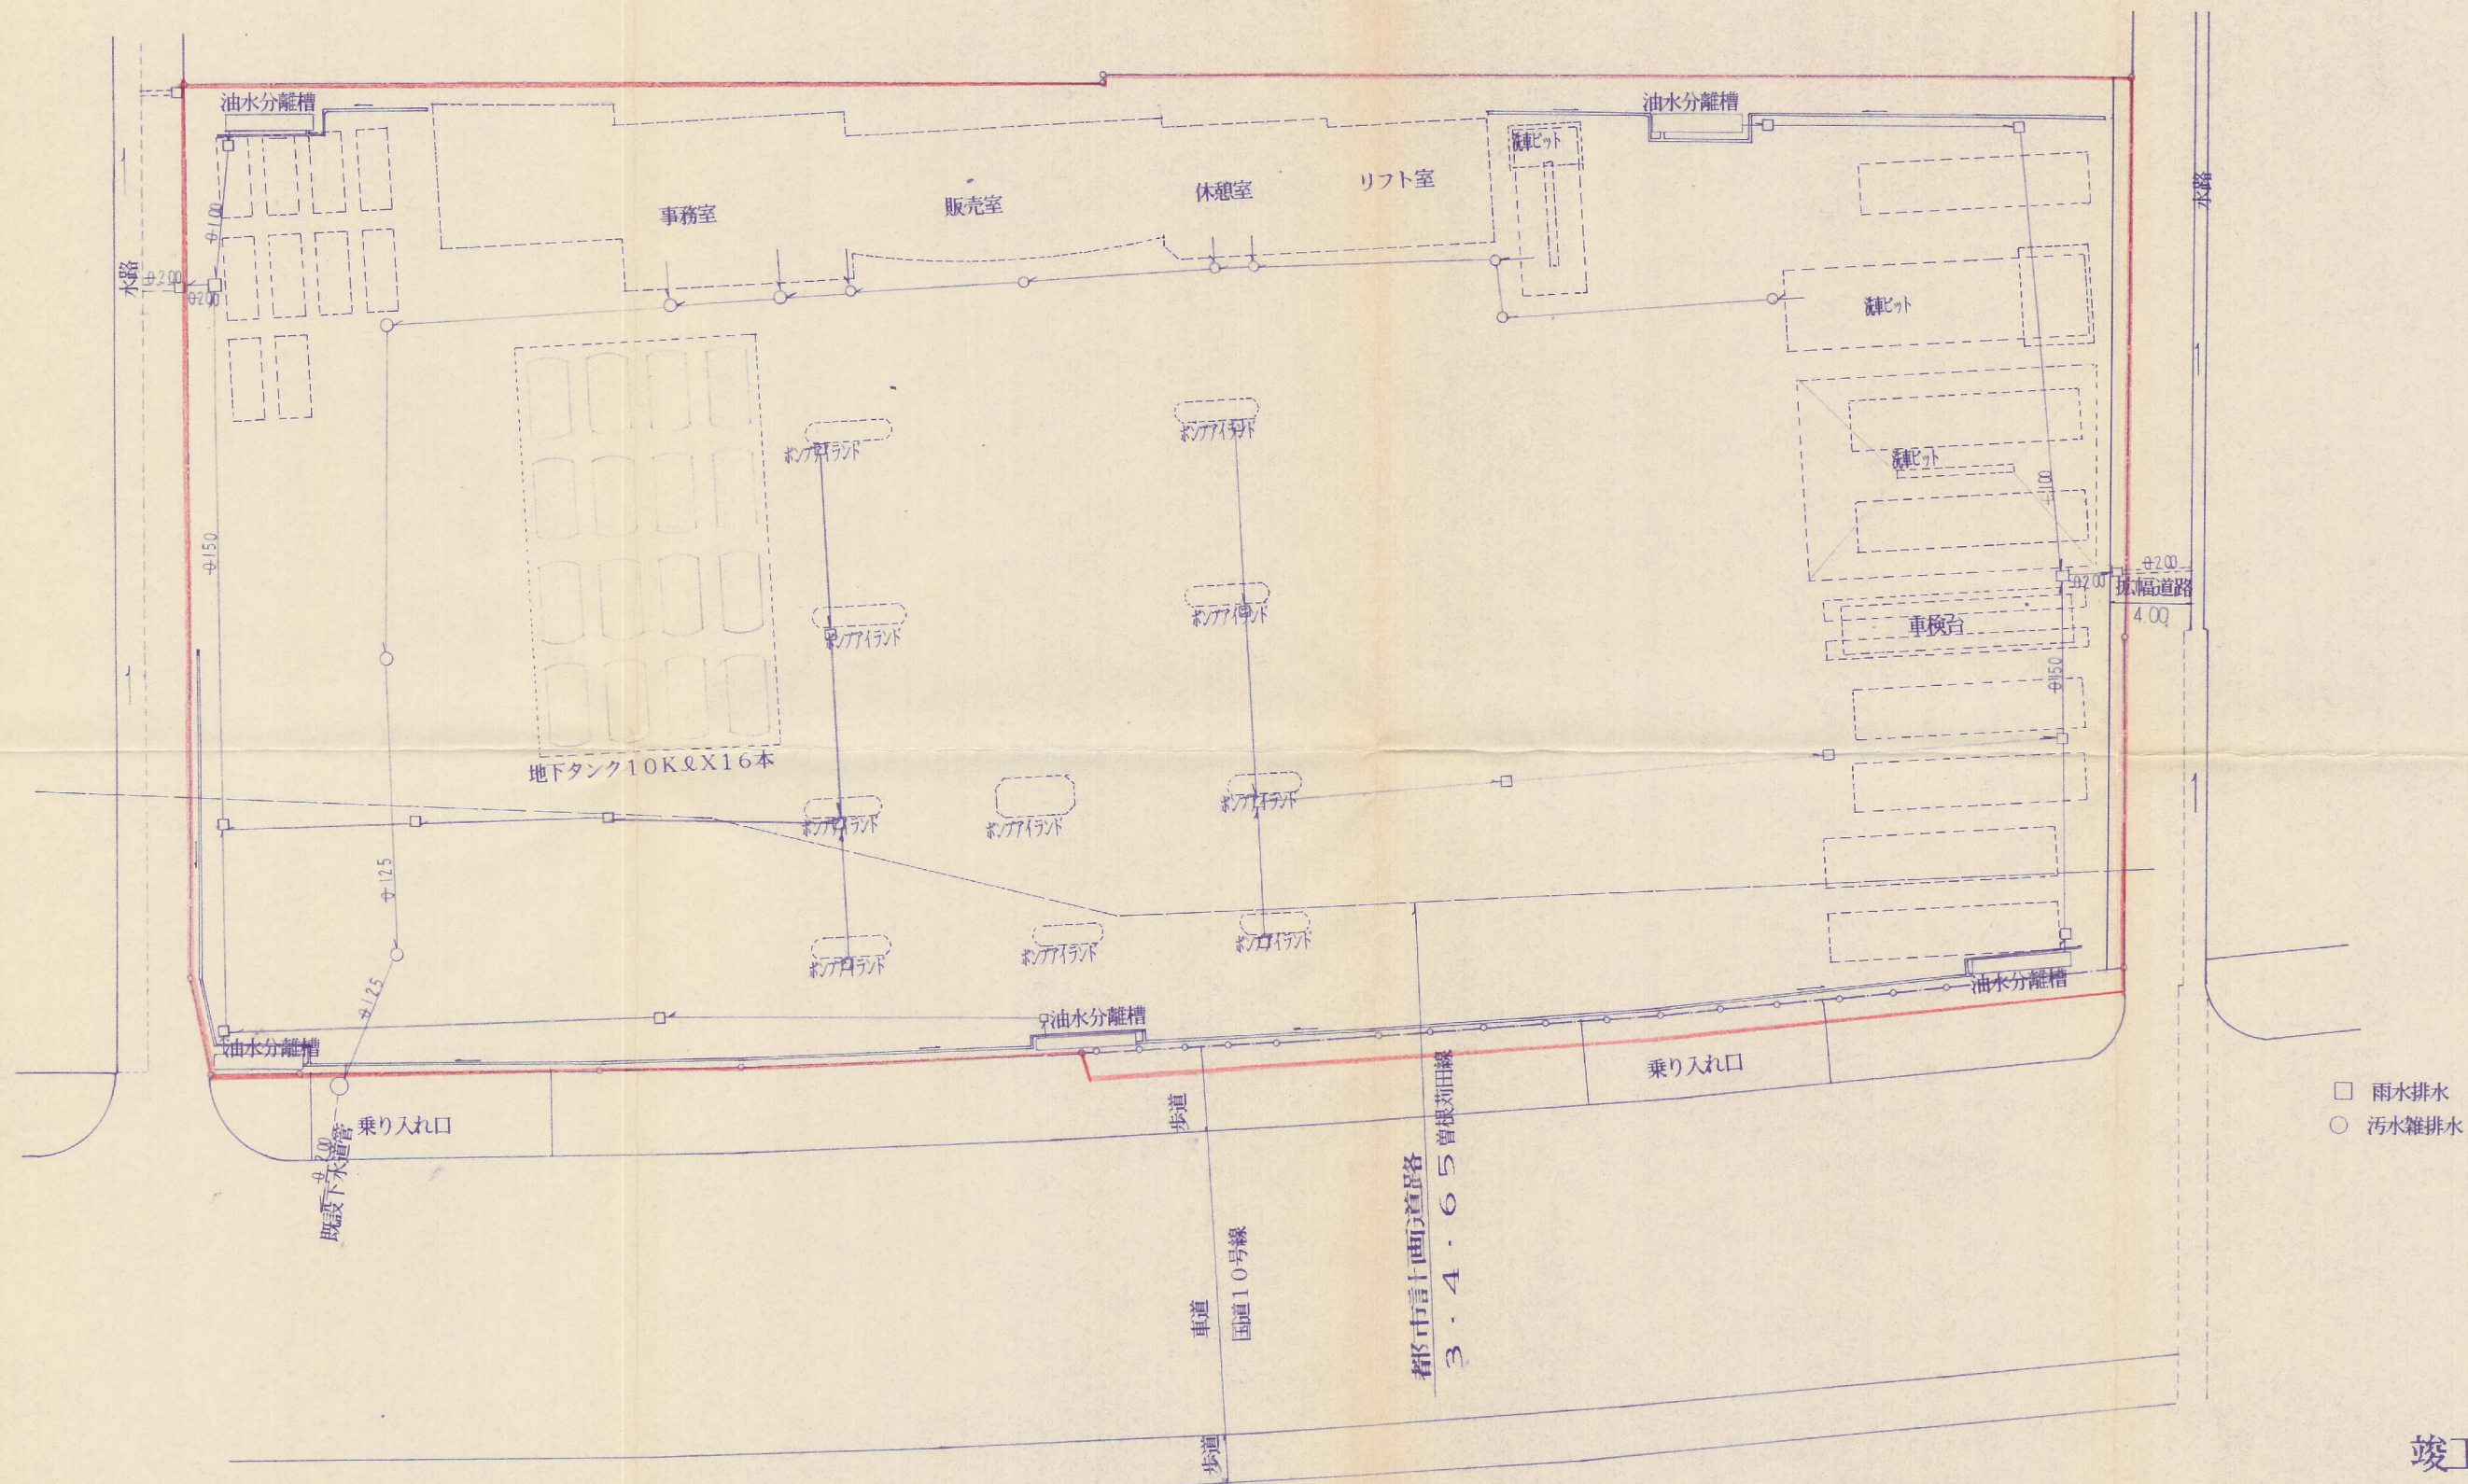

竣工図面

3-8

図面番号	7	縮尺	1/250	設計者	H3、9
設計者	株式会社 田中建設コンサルタント				
図面種別	土地利用計画平面図				
開発地地名	小倉東インターフリードSS				
開発者	田中建設株式会社				