



集水角樹300 構造図

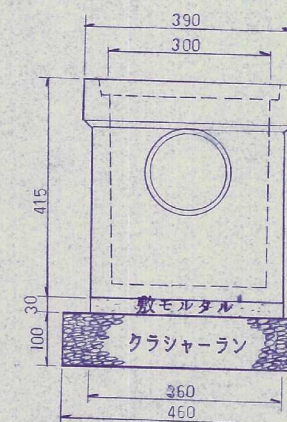

鉄筋コンクリート構造図 S=1:20 (H ≤ 1.5 m)

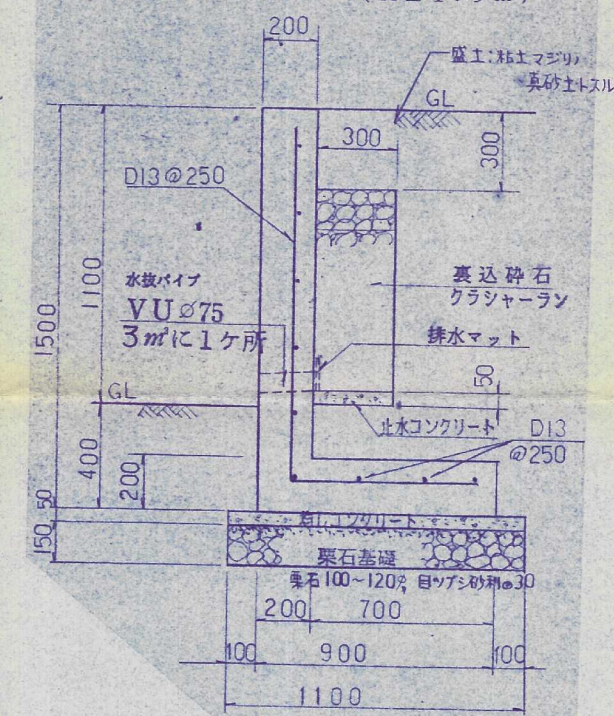

K.B.M 10.00

施工完了

竣工図

開発者	093-922-3111	北九東部農協
開発区域の地名	北九州市小倉南区大字道原字前田74番地の1	
図面種別	造成計画平面図, 給水計画平面図	
図面番号	縮尺	設計年月日
NO. 4	S=1:100	H7. 2.
設計者	(083)963 3351 三和技建(株)氏名	

工事実施 戸田建設株式会社九州支店 作業所長 野口 悟 7-1 TEL 093-544-5524 造-2

