


土地利用計画図 S=1/500

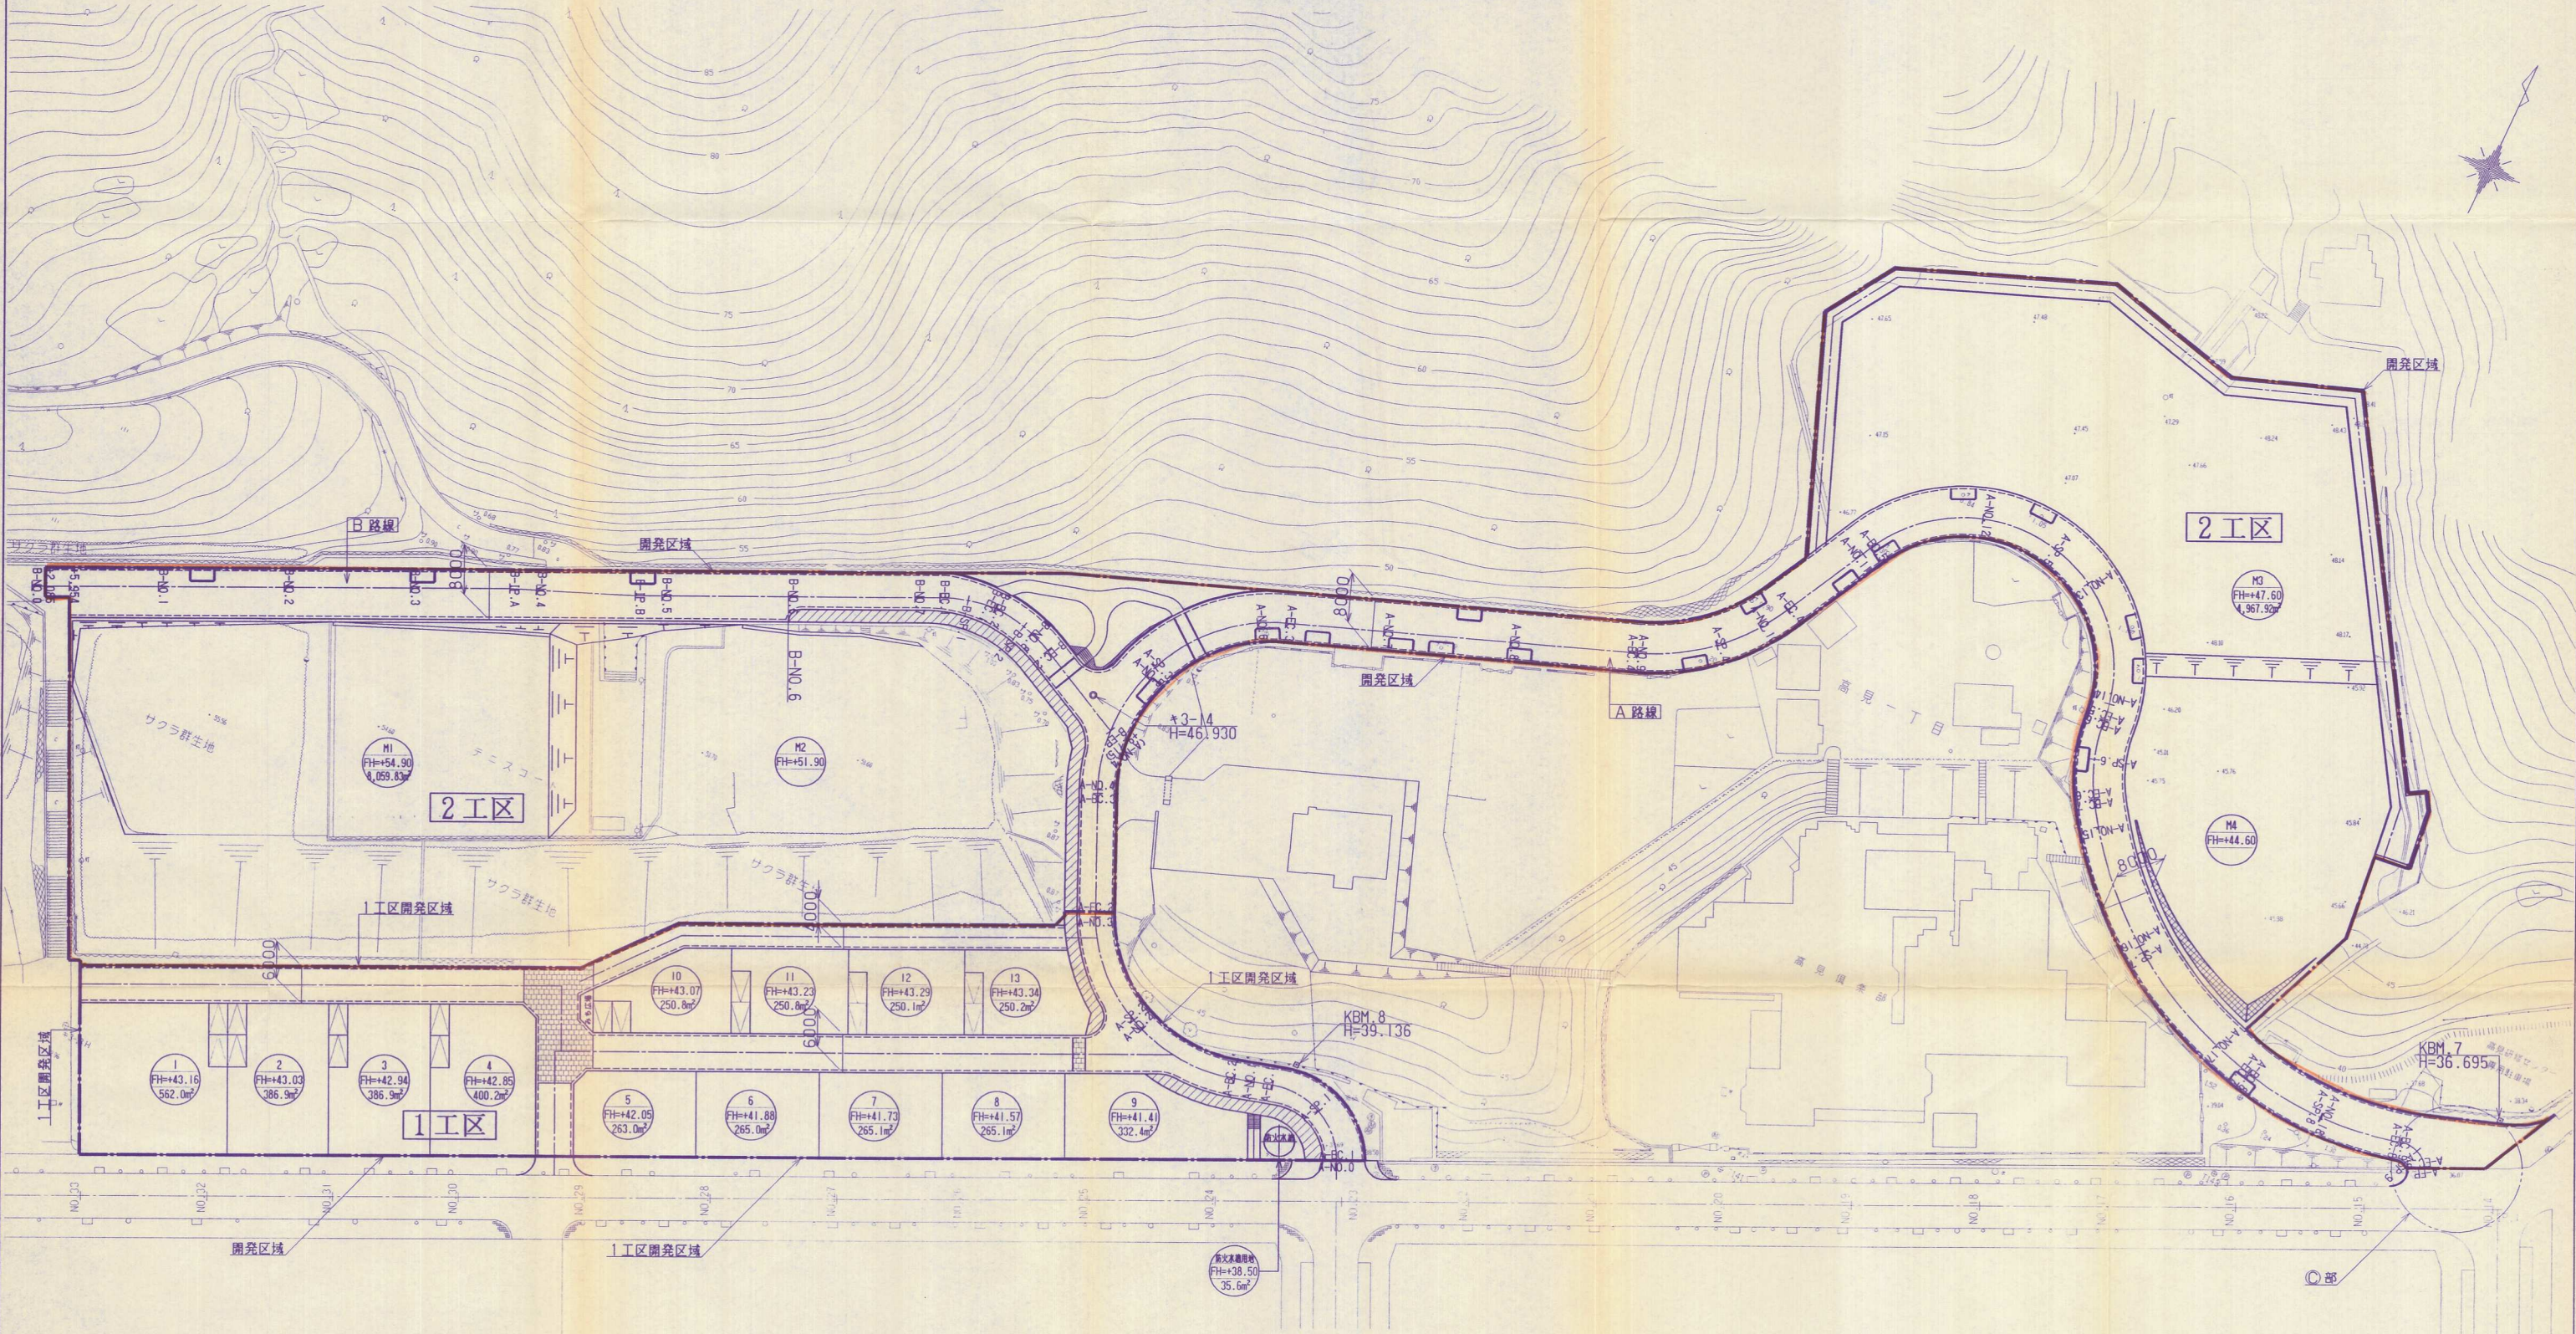

土地利用面積			
名 称	1工区面積 (m <sup>2</sup> )	2工区面積 (m <sup>2</sup> )	備 考
宅 地	戸建てゾーン (13区画)	4,128.62	
	マンションゾーン	13,027.75	
	管 理 道 路	1,333.46	
道 路	8 m 道 路	535.08	歩道及びフィットパスを含む
	6 m 道 路	1,148.09	
	4 m 道 路	317.57	
	道路敷 (みち広場)	308.56	
防火水龍用地	35.55		
みち広場用地	11.53		
計 画 敷 地	6,176.44	18,703.17	
計 画 敷 地 (全 体)		24,879.61	

※集会所については開発面積がA=1.5ha以上ある場合、又は予定建築戸数が50戸を超える場合は集会所用地を確保すること。  
尚、共同住宅建築(マンション)は共同住宅内に設置できる。

竣工図面

開発者	🏠 093-872-6674 新日本製鐵株式会社 八幡製鐵所		
開発区域の地名	北九州市八幡東区高見1丁目700-1, 外		
図面種別	土地利用計画図		
図面番号	縮 尺	設計年月日	
7/42	図 示	平成14年 2月	
設計者	🏠 093 661-4970	株式会社 松尾設計 氏 名 古賀 教彦	