


土地利用計画図 S=1/250

特記事項

1. 特記なき限り寸法単位はmm表示とする。
2. 高さ基準は公共基準（TP）とする。
3. 駐車場の想定形状は、3.0m（W）×5.0m（L）/台とする。
4. 図中表示擁壁の数値は地表面高低差を示す。

用途別面積一覽表

用 途	面 積 (m ²)	備 考
宅 地 部	4,537.89	
道 路 部	375.17	
みち広場	16.27	2ヶ所
下水道用地	38.55	
合 計	4,967.88	

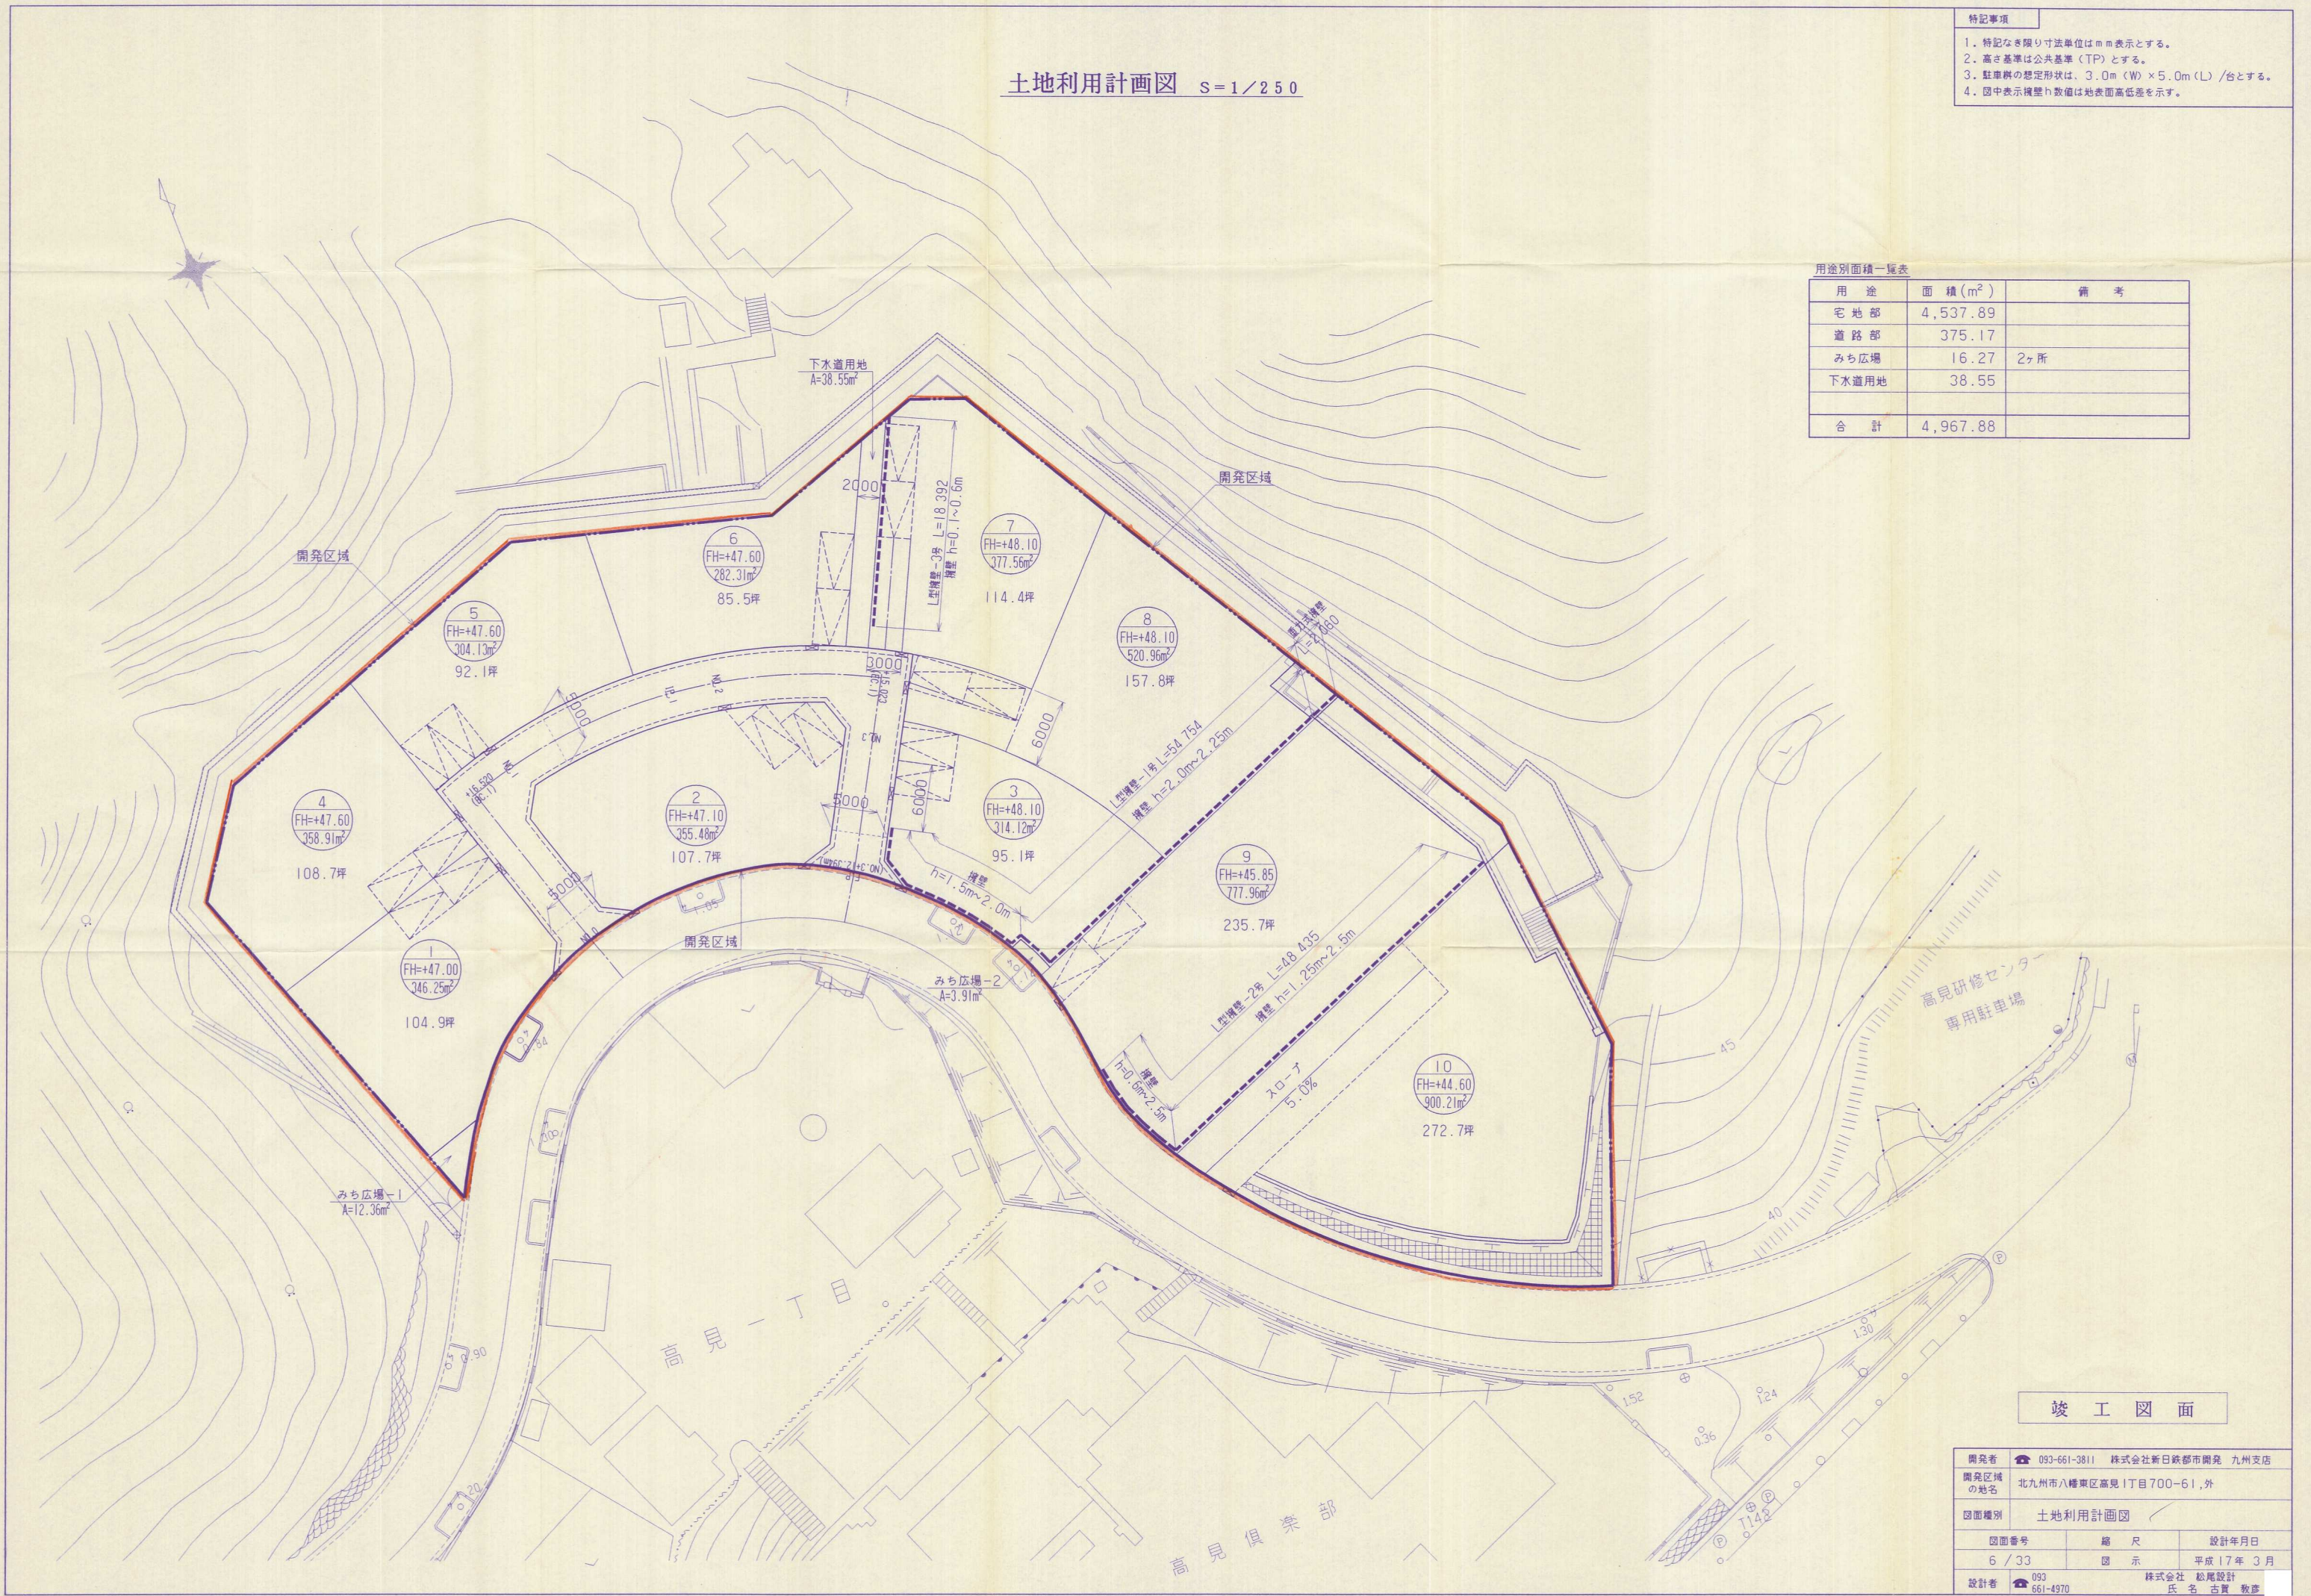

竣工図面

開発者	093-661-3811	株式会社新日鉄都市開発	九州支店
開発区域 の地名	北九州市八幡東区高見1丁目700-61, 外		
図面種別	土地利用計画図		
図面番号	縮	尺	設計年月日
6 / 33	図	示	平成 17 年 3 月
設計者	093 661-4970	株式会社 氏 名	松尾設計 古賀 教彦