


# 土地利用竣工平面図 S=1:200

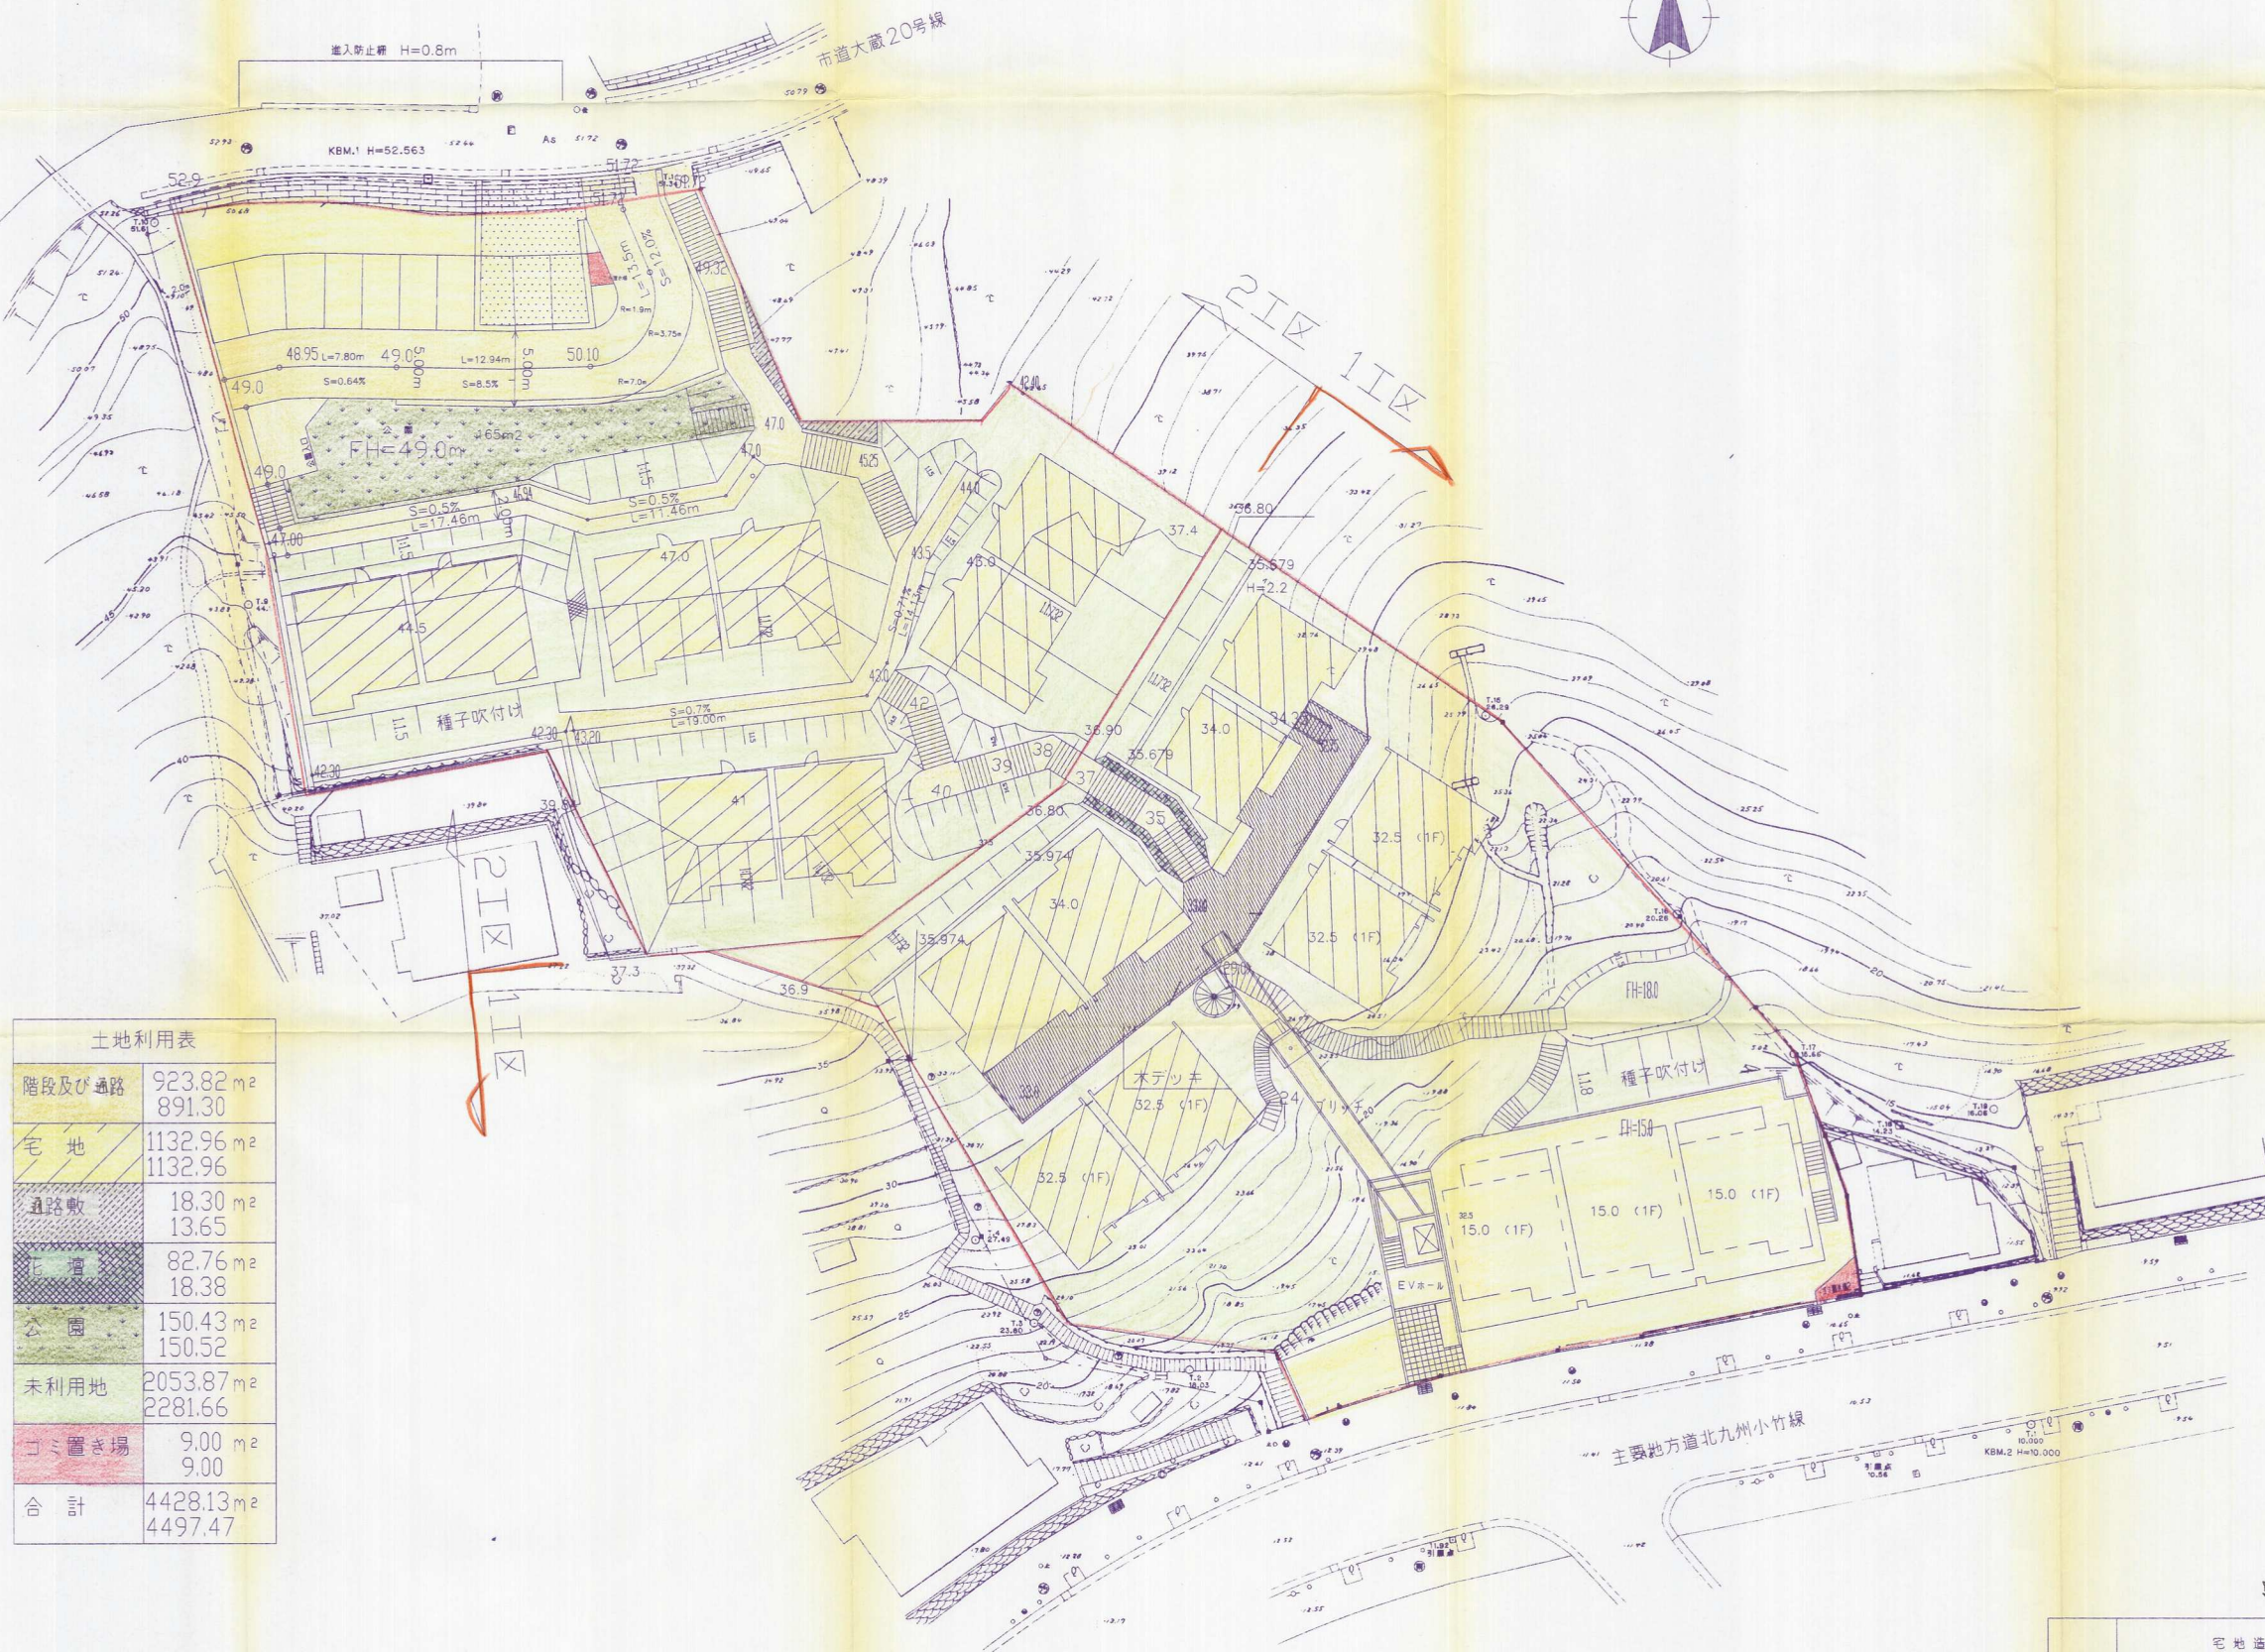

土地利用表	
階段及び通路	923.82 m <sup>2</sup> 891.30
宅 地	1132.96 m <sup>2</sup> 1132.96
道路敷	18.30 m <sup>2</sup> 13.65
土 溝	82.76 m <sup>2</sup> 18.38
公 園	150.43 m <sup>2</sup> 150.52
未利用地	2053.87 m <sup>2</sup> 2281.66
ゴミ置き場	9.00 m <sup>2</sup> 9.00
合 計	4428.13 m <sup>2</sup> 4497.47

## 竣工図

	宅 地 造 成 工 事 設 計 図		
場 所	八幡東区大蔵三丁目地内		
図面種別	土地利用竣工平面図 (12E) 竣工		
図面番号	縮 尺	設計年月日	
6	S=1:250	平成17年1月 28日	
設計者	太平設計 株式会社	TEL 551-1413	
	提 当	松 本	