


土地利用計画平面図

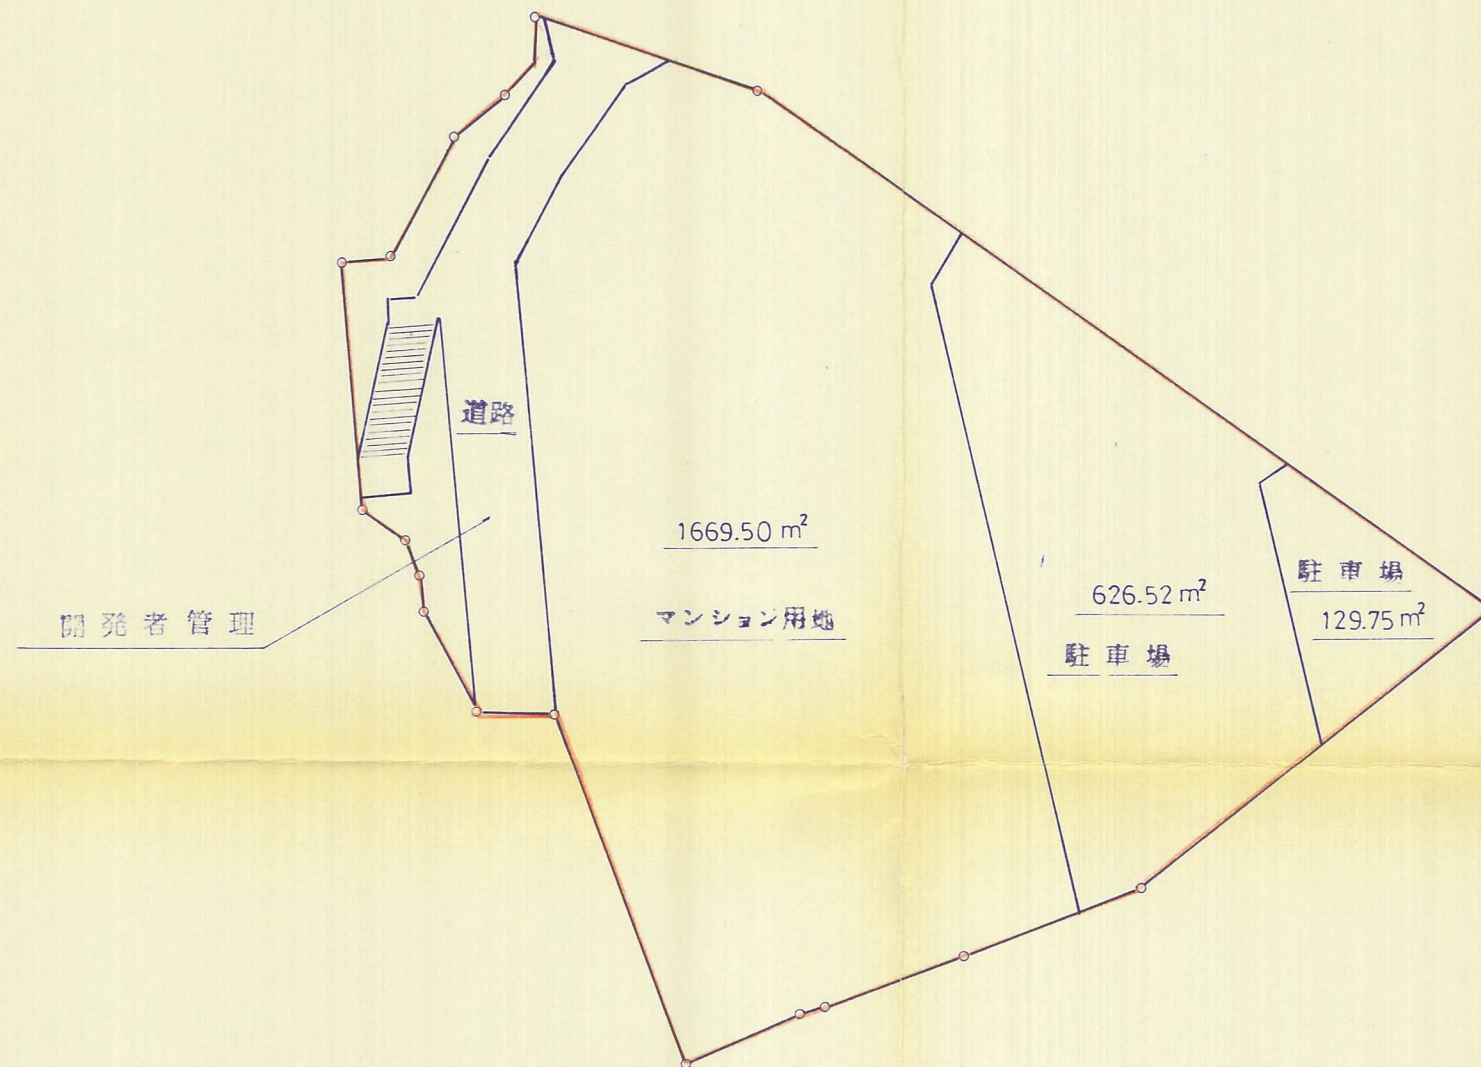

竣工図 62-44

施主	(資) 中屋敷材木店		
大里田地造成工事		縮尺	1:500
土地利用 平面図		設計	設計
図面番号	設計年月日		
4	62.12		
設計者 監行者	株式会社 北洋興産		