


土地利用計画平面図 縮尺 1:250
竣工図

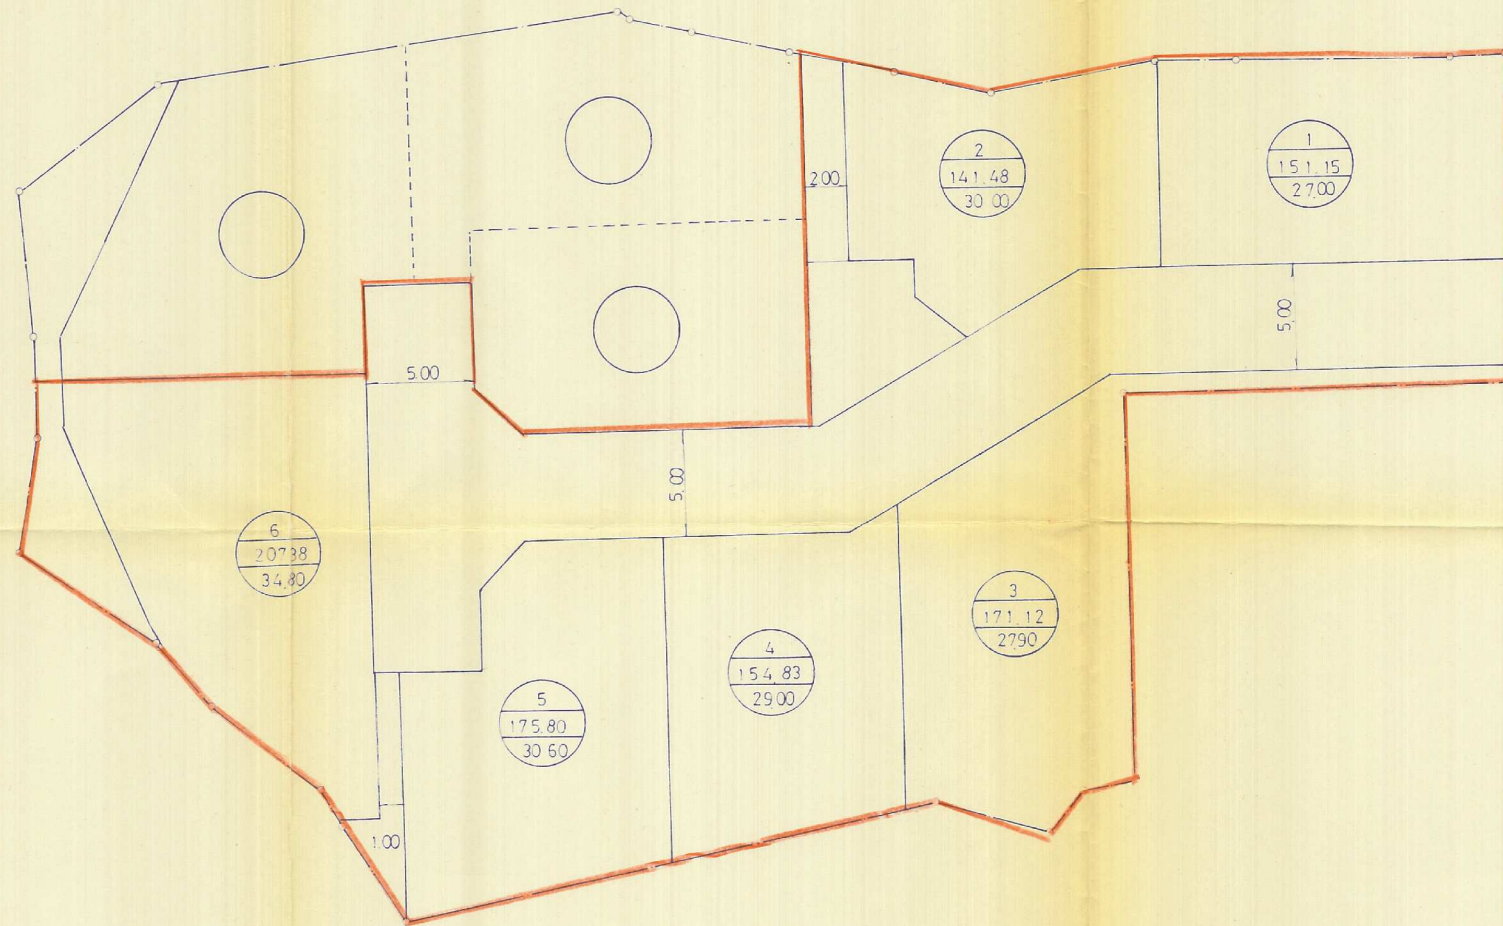

竣工図

58-42

工事名称	S 59 年度 鳴竹造成工事		
図面	土地利用計画平面図		
図面番号	7	S	1:250
製図者 高田建設株式会社 高田 健一			