


土地利用計画平面図 縮尺=1:250

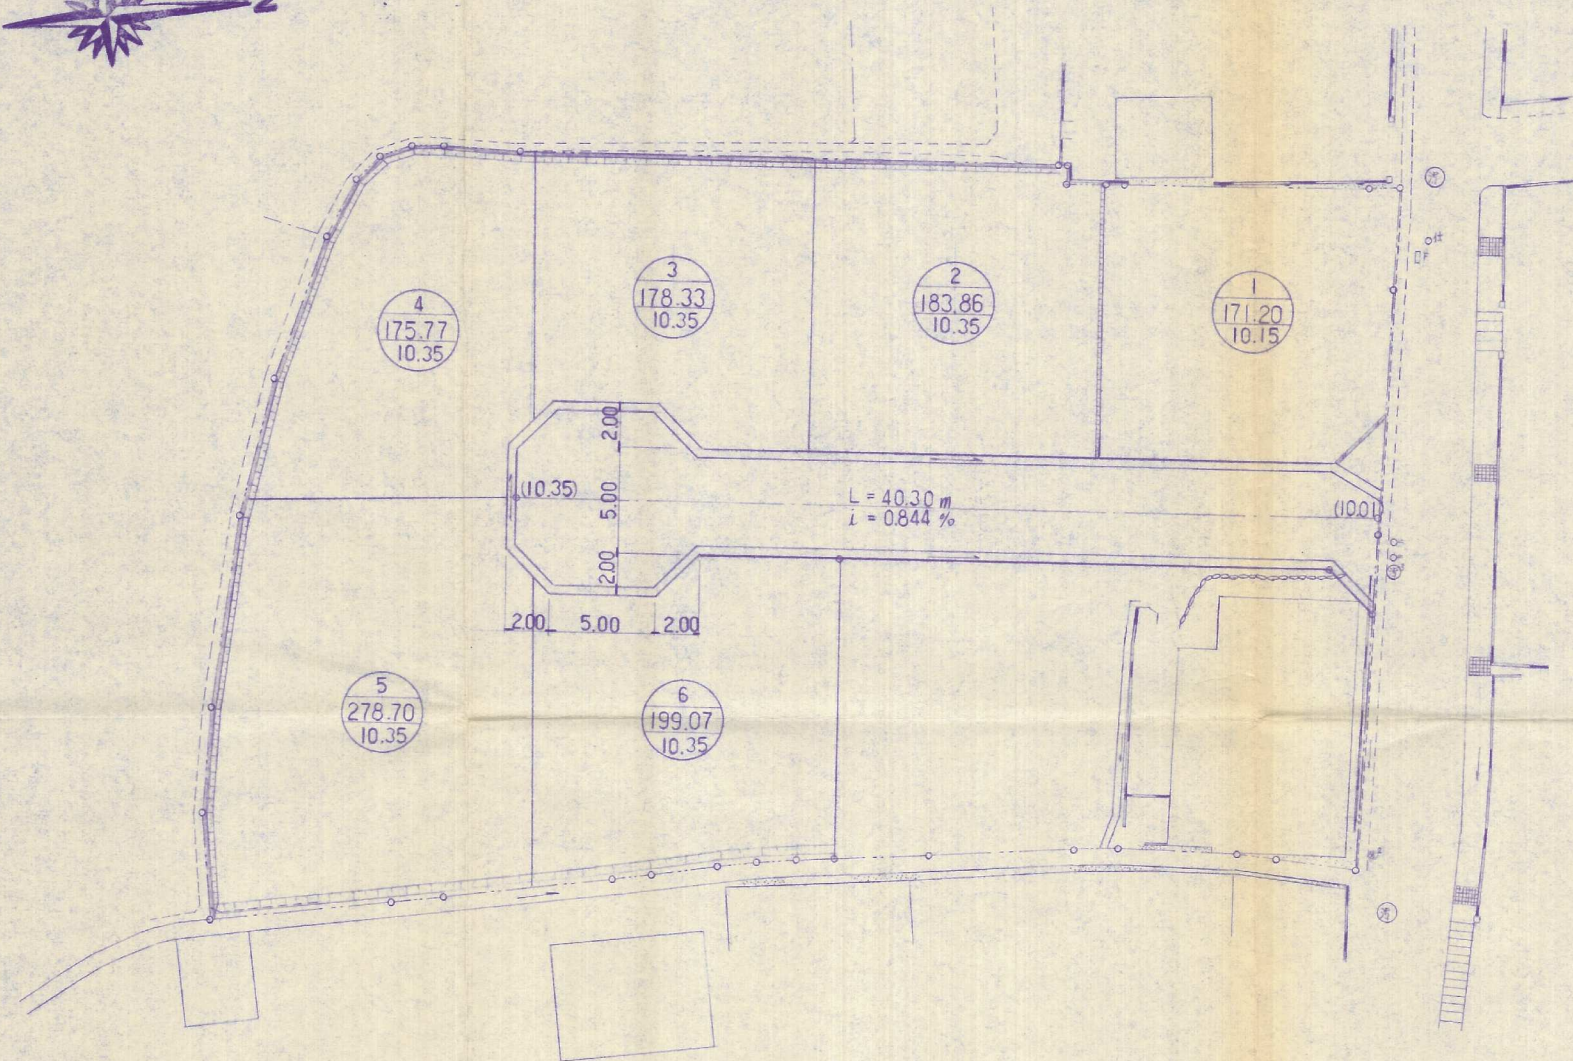

用途別面積表

用途	面積		比率 (%)
	m ²	坪	
宅地	1186.93	359.05	83.58
道路	233.21	70.54	16.42
計	1420.14	429.59	100.00

凡 例

	コンクリート擁壁
	落蓋式側溝(240)
	地先境界カク
	法面(張芝工)
	境界線
	宅地番号
	宅地面積
	計画高

完了
竣工図

工 事 名 称	平 成 年 度		
図面名称	土地利用計画平面図		
図面番号	全 14 葉 中 7 号	縮 尺	1:250
承認	設計		