


竣工図
土地利用 平面図

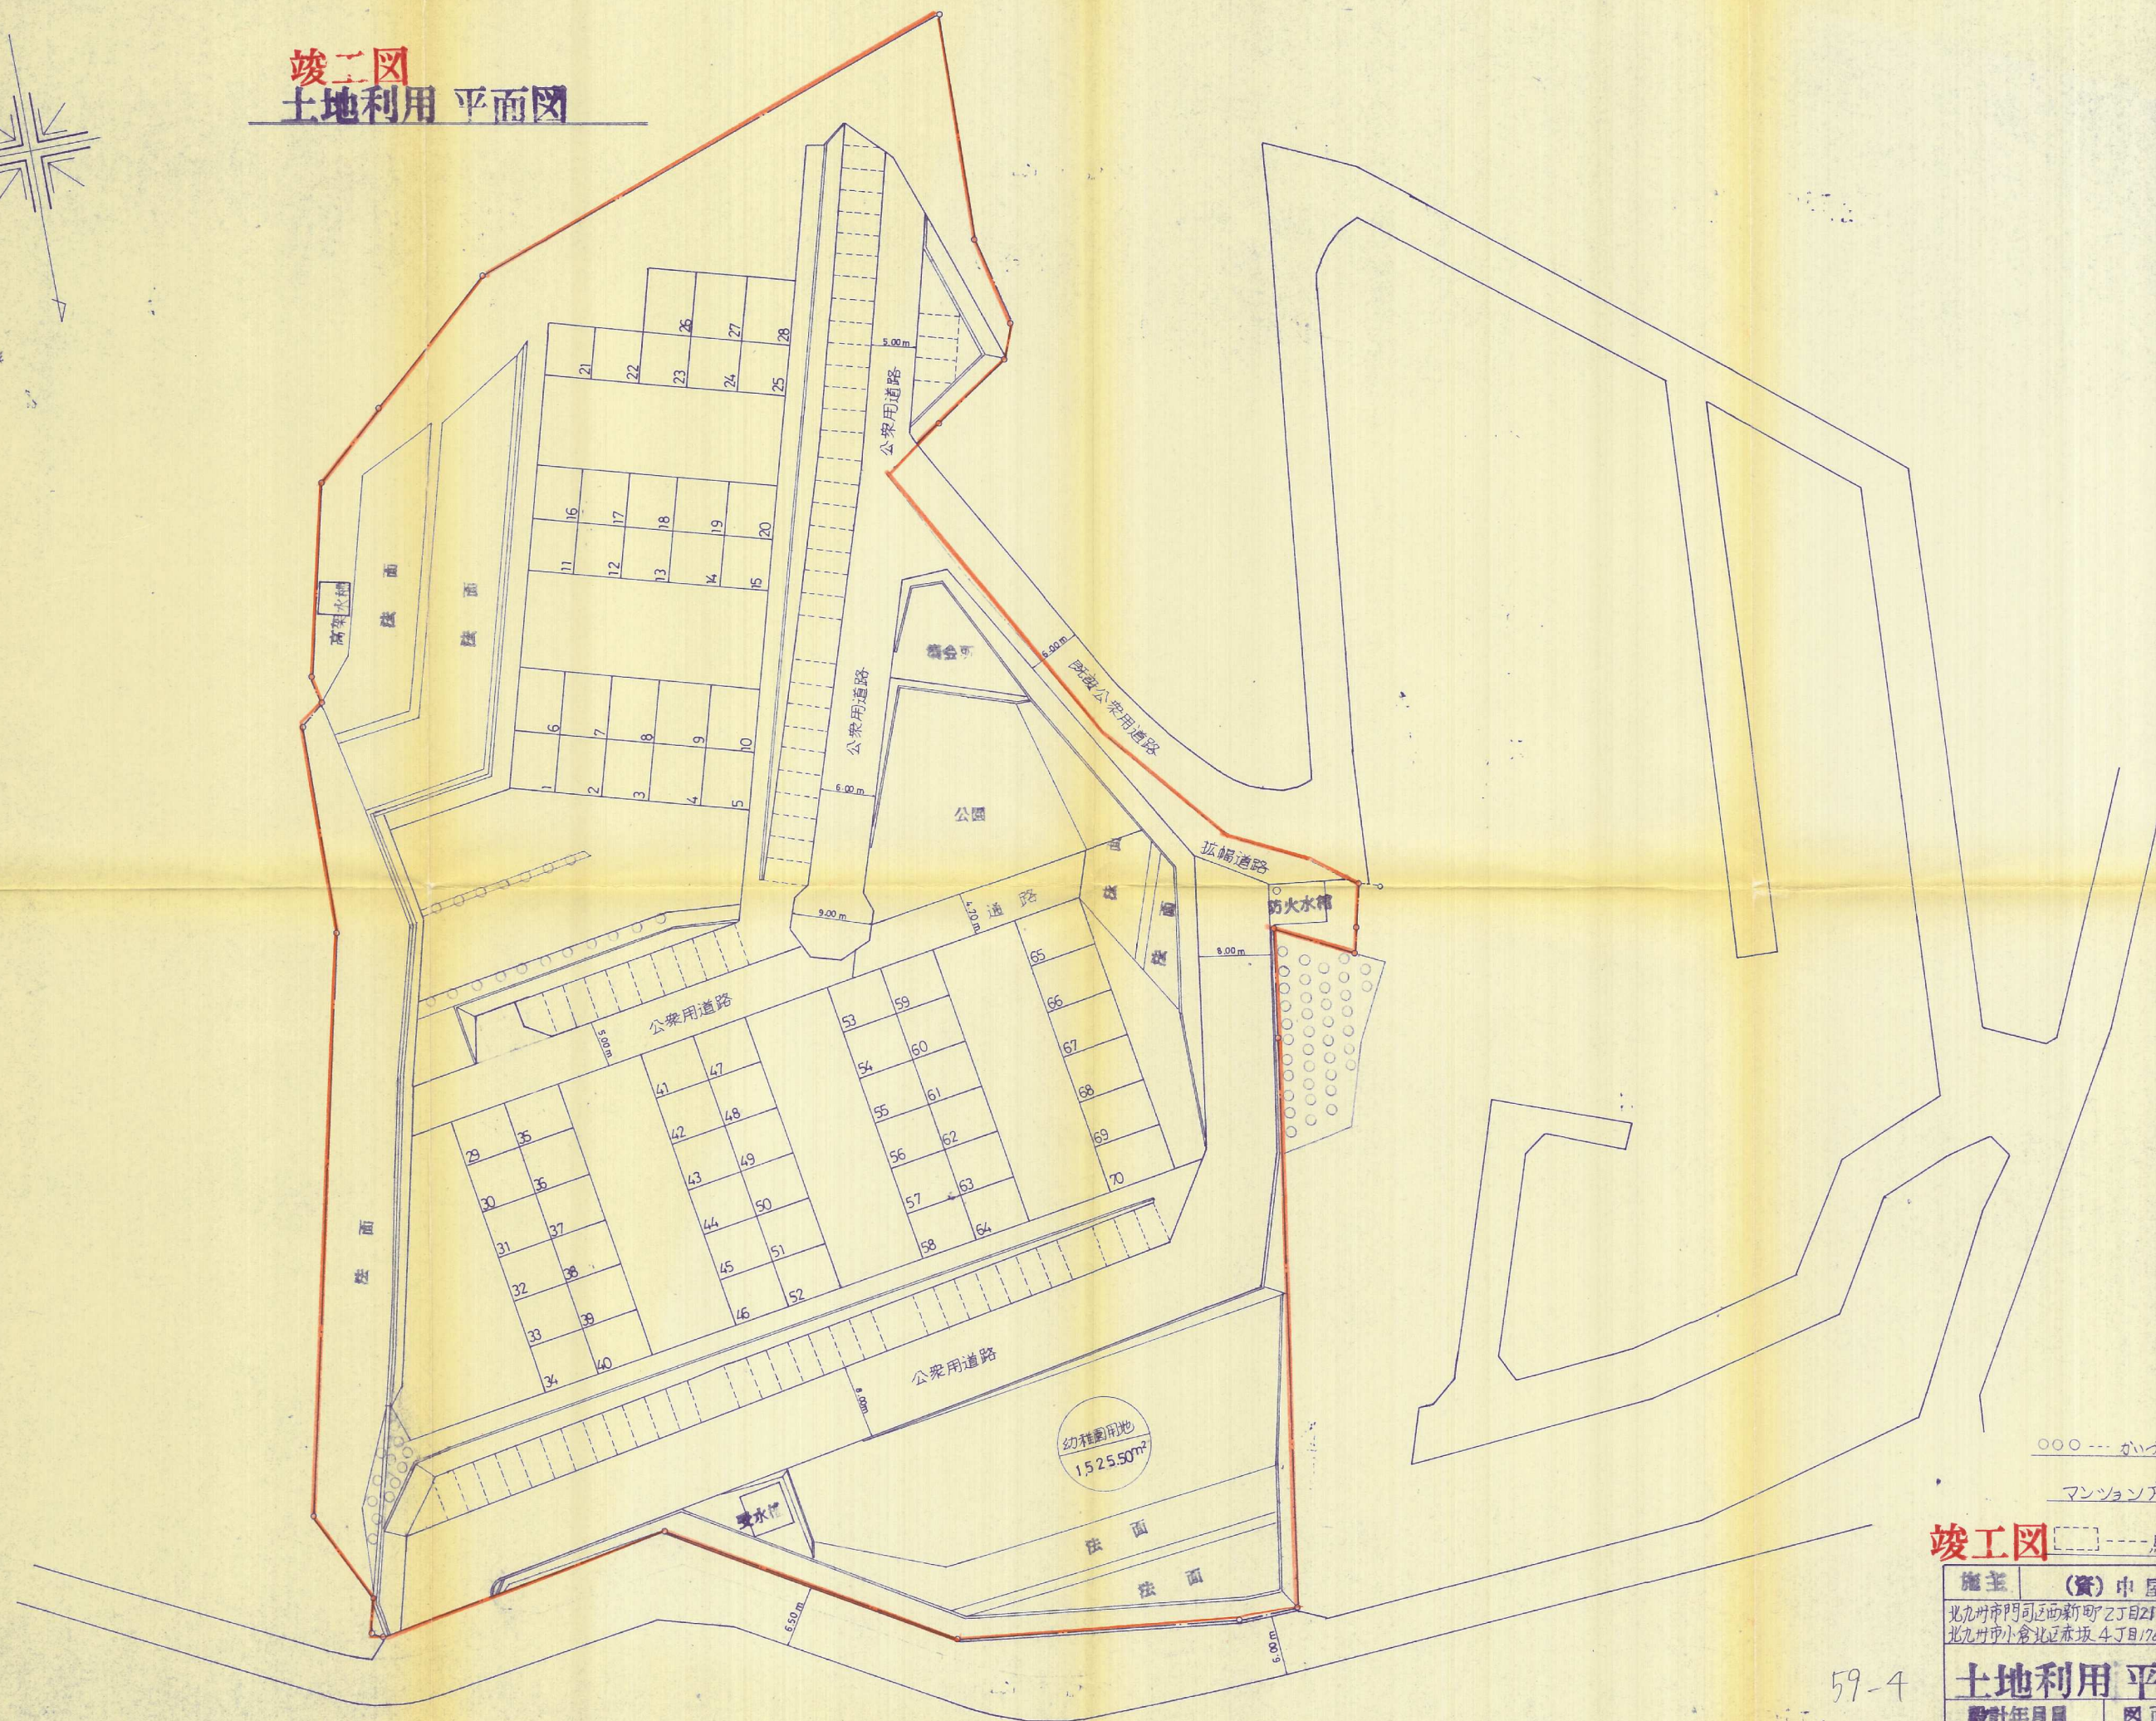

〇〇〇 --- がけかいぶき他(常緑樹)

マンション戸数 ---- 70戸

竣工図 [] ---- 駐車場用地

施主	(資) 中屋敷材木店	縮尺
北九州市門司区西新町2丁目21-1 外		1:500
北九州市小倉北区赤坂4丁目1760-1 外		設計図
土地利用 平面図		
設計年月日	図面番号	
60.2	9	
設計者	高田建設株式会社	

59-4