
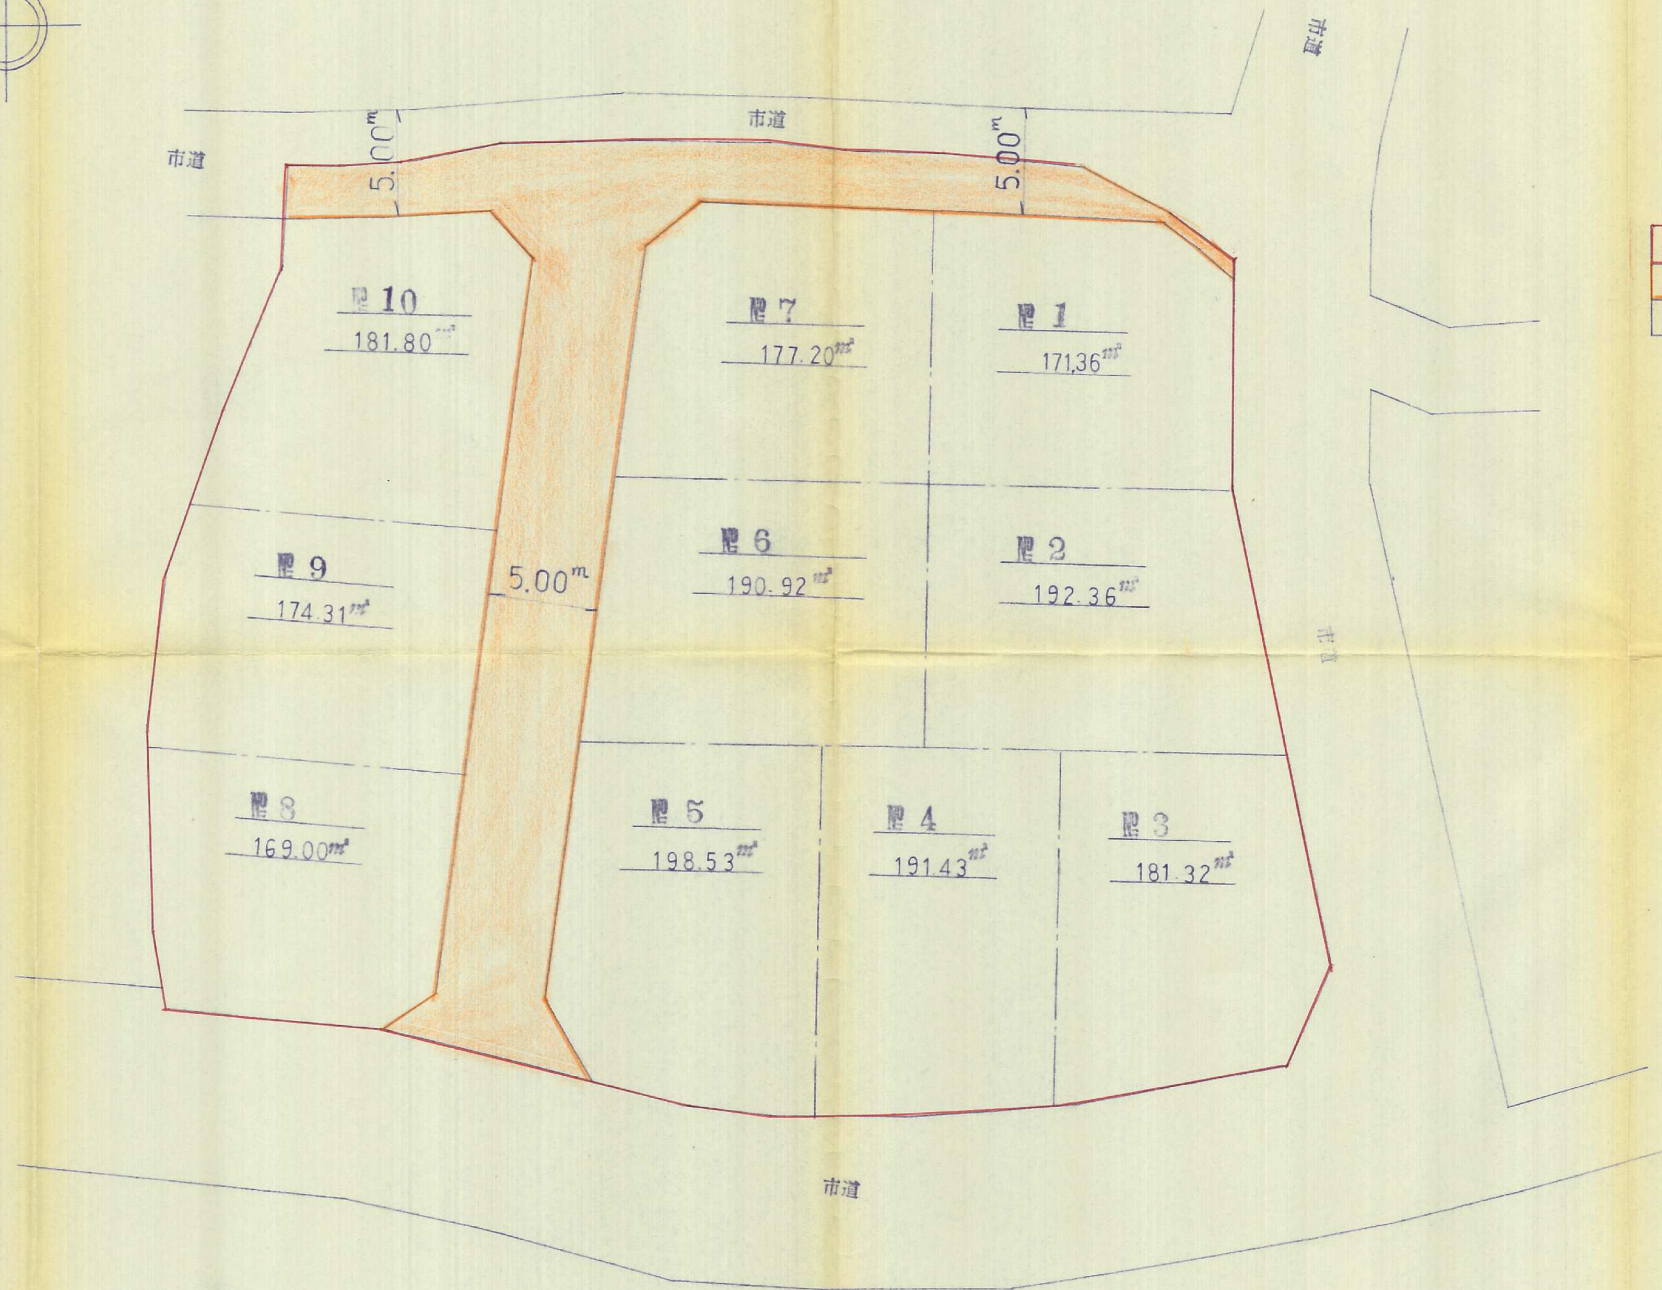


土地利用計画図

S=1:250

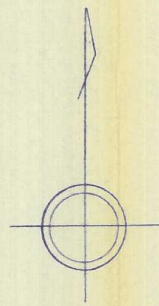

全体	2155. ^{89%}	100. ⁰ %
道路	320. ^{26%}	14. ⁸⁶ %
宅地	1835. ^{63%}	85. ¹⁴ %

件名	宅地造成	工事	図番	Na	5
場所	門町区大志	1105-2	縮尺	1 : 250	
図名	土地利用竣工図		照写	捺印	
設計	太平開発株式会社		月日	61-45	