


造成竣工平面図



凡	例
	ブロック練積み造擁壁
	重力式コンクリート擁壁
	車道用落蓋側溝 U-240
	集水枡
	空洞ブロック 2段積
	土のう

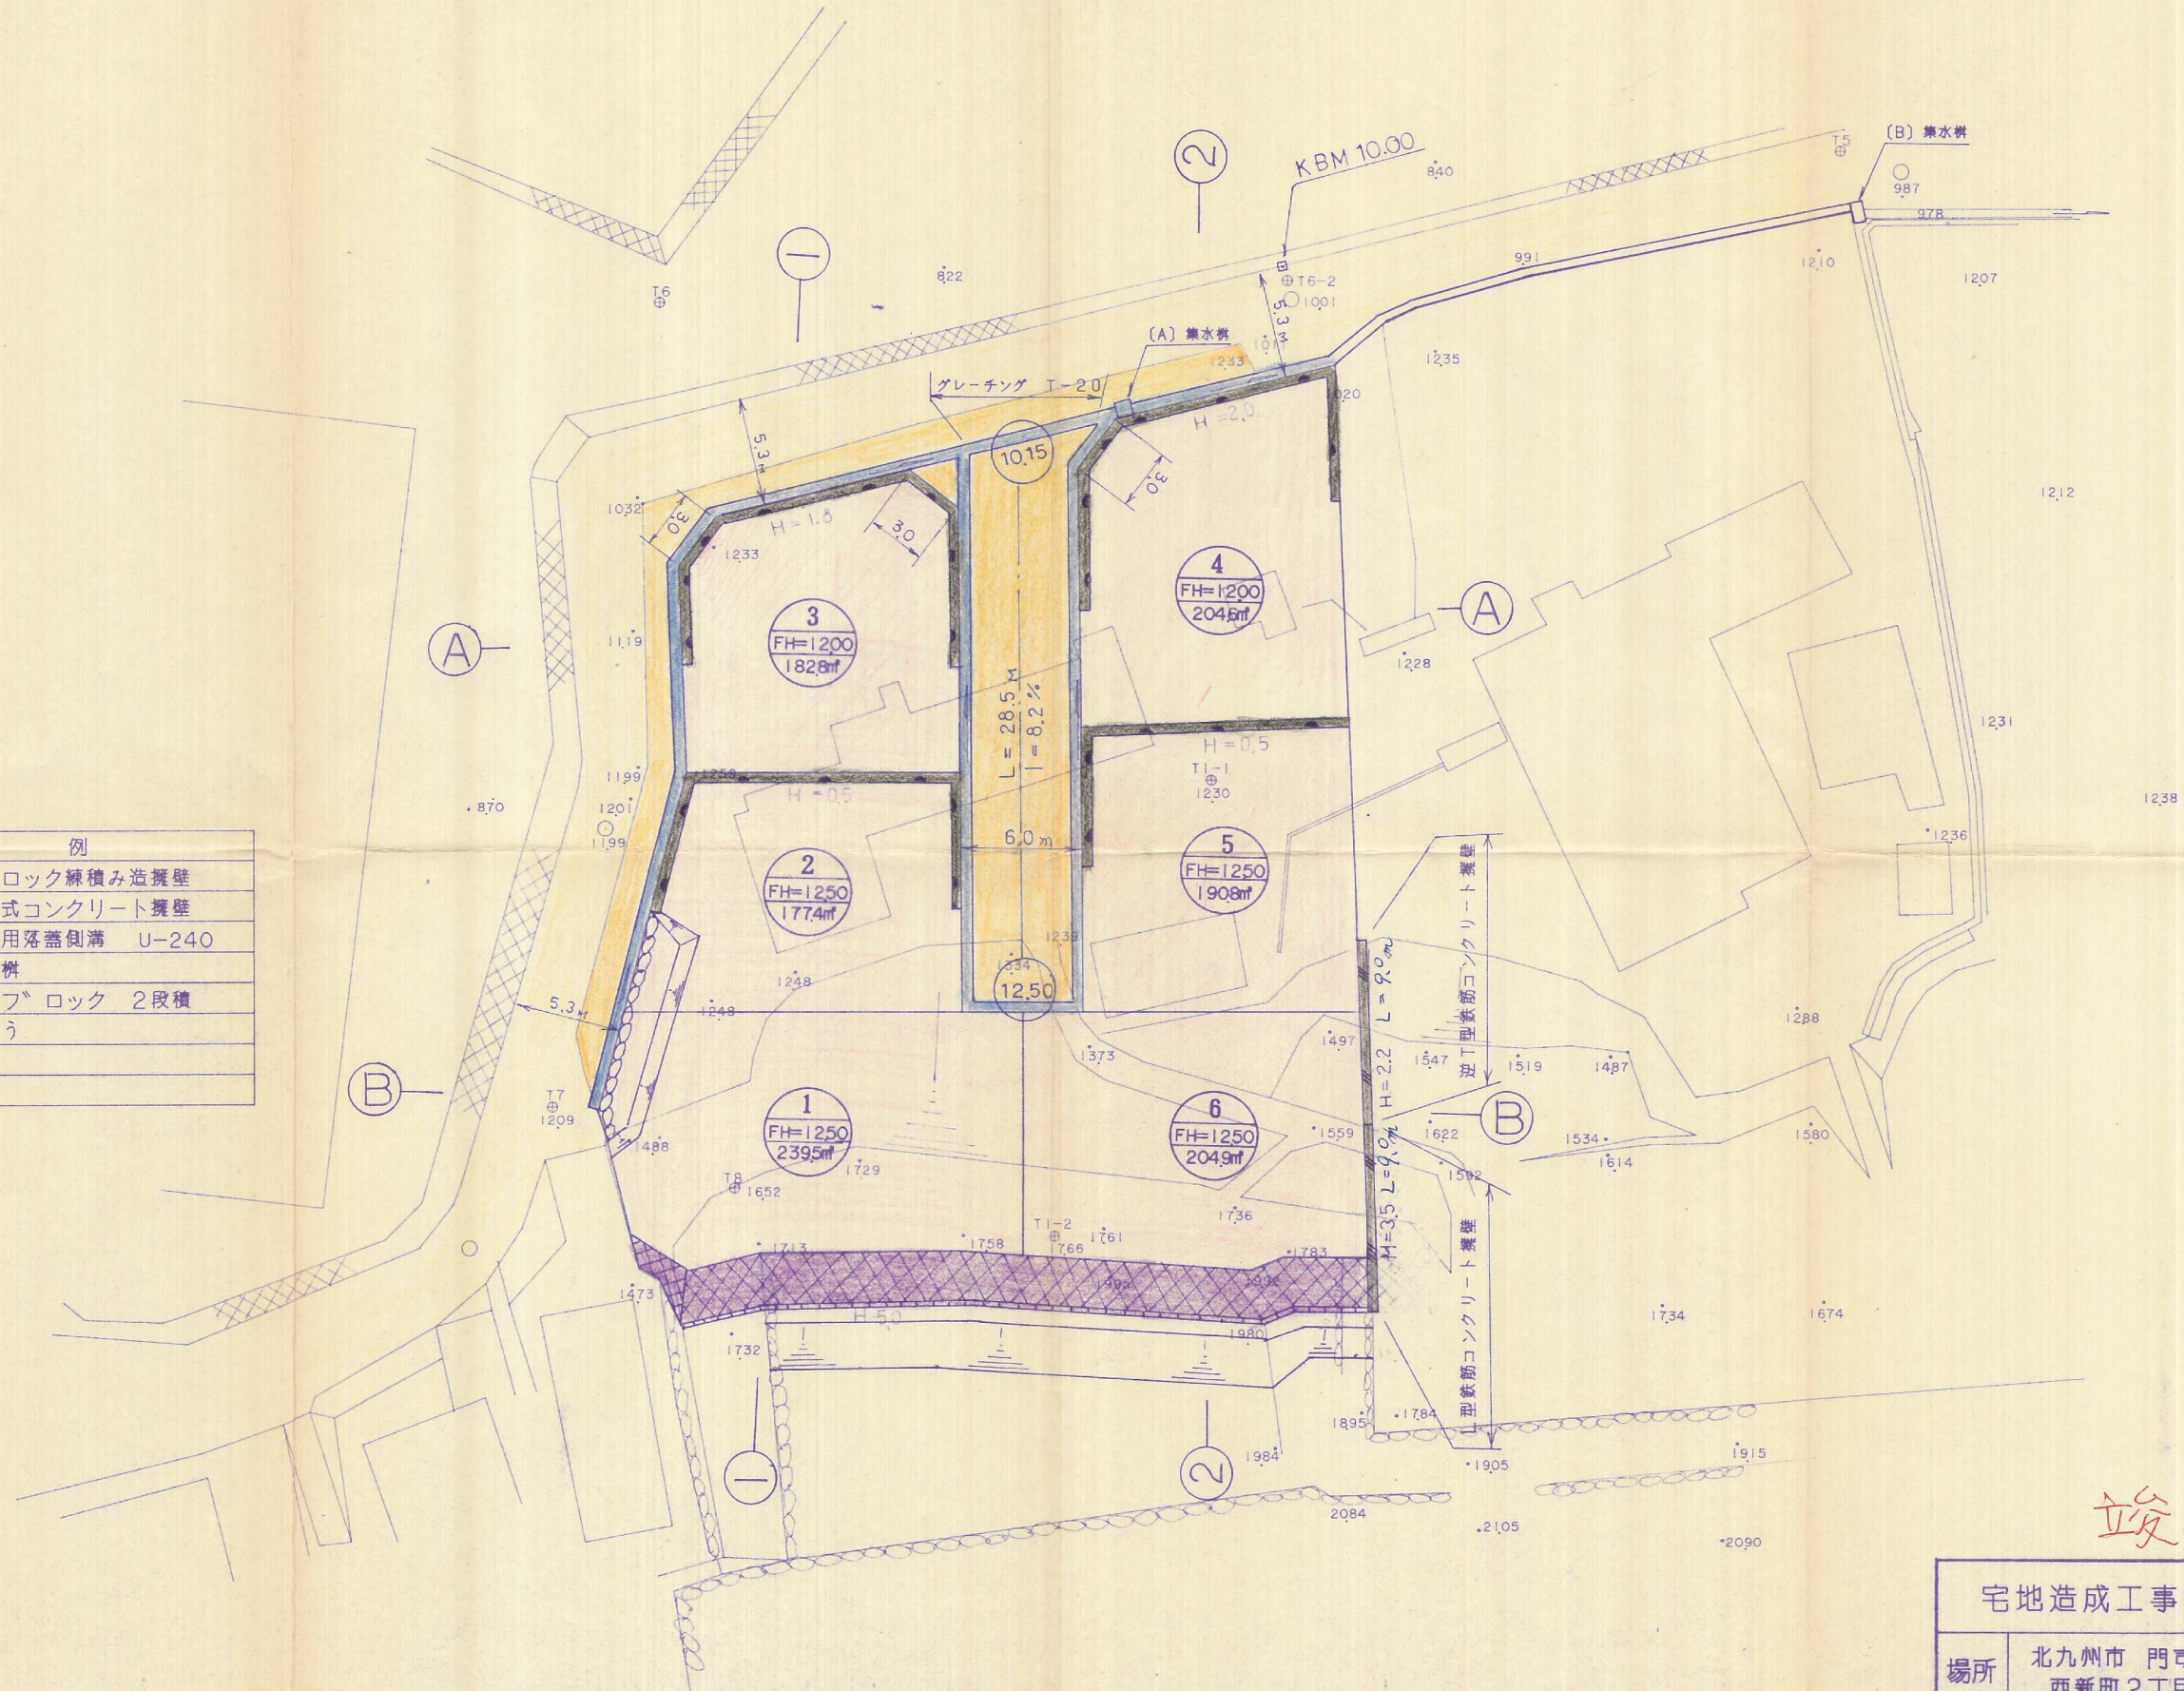

竣工図 元-21

宅地造成工事設計図		NO 4
場所	北九州市 門司区 西新町2丁目 69 他	縮尺 1:250
図名	造成竣工平面図	担当
北九州市小倉北区片野新町2丁目13番5号 浅尾測量設計事務所 平成元年 9 月 1 日設計		