


土地利用計画図

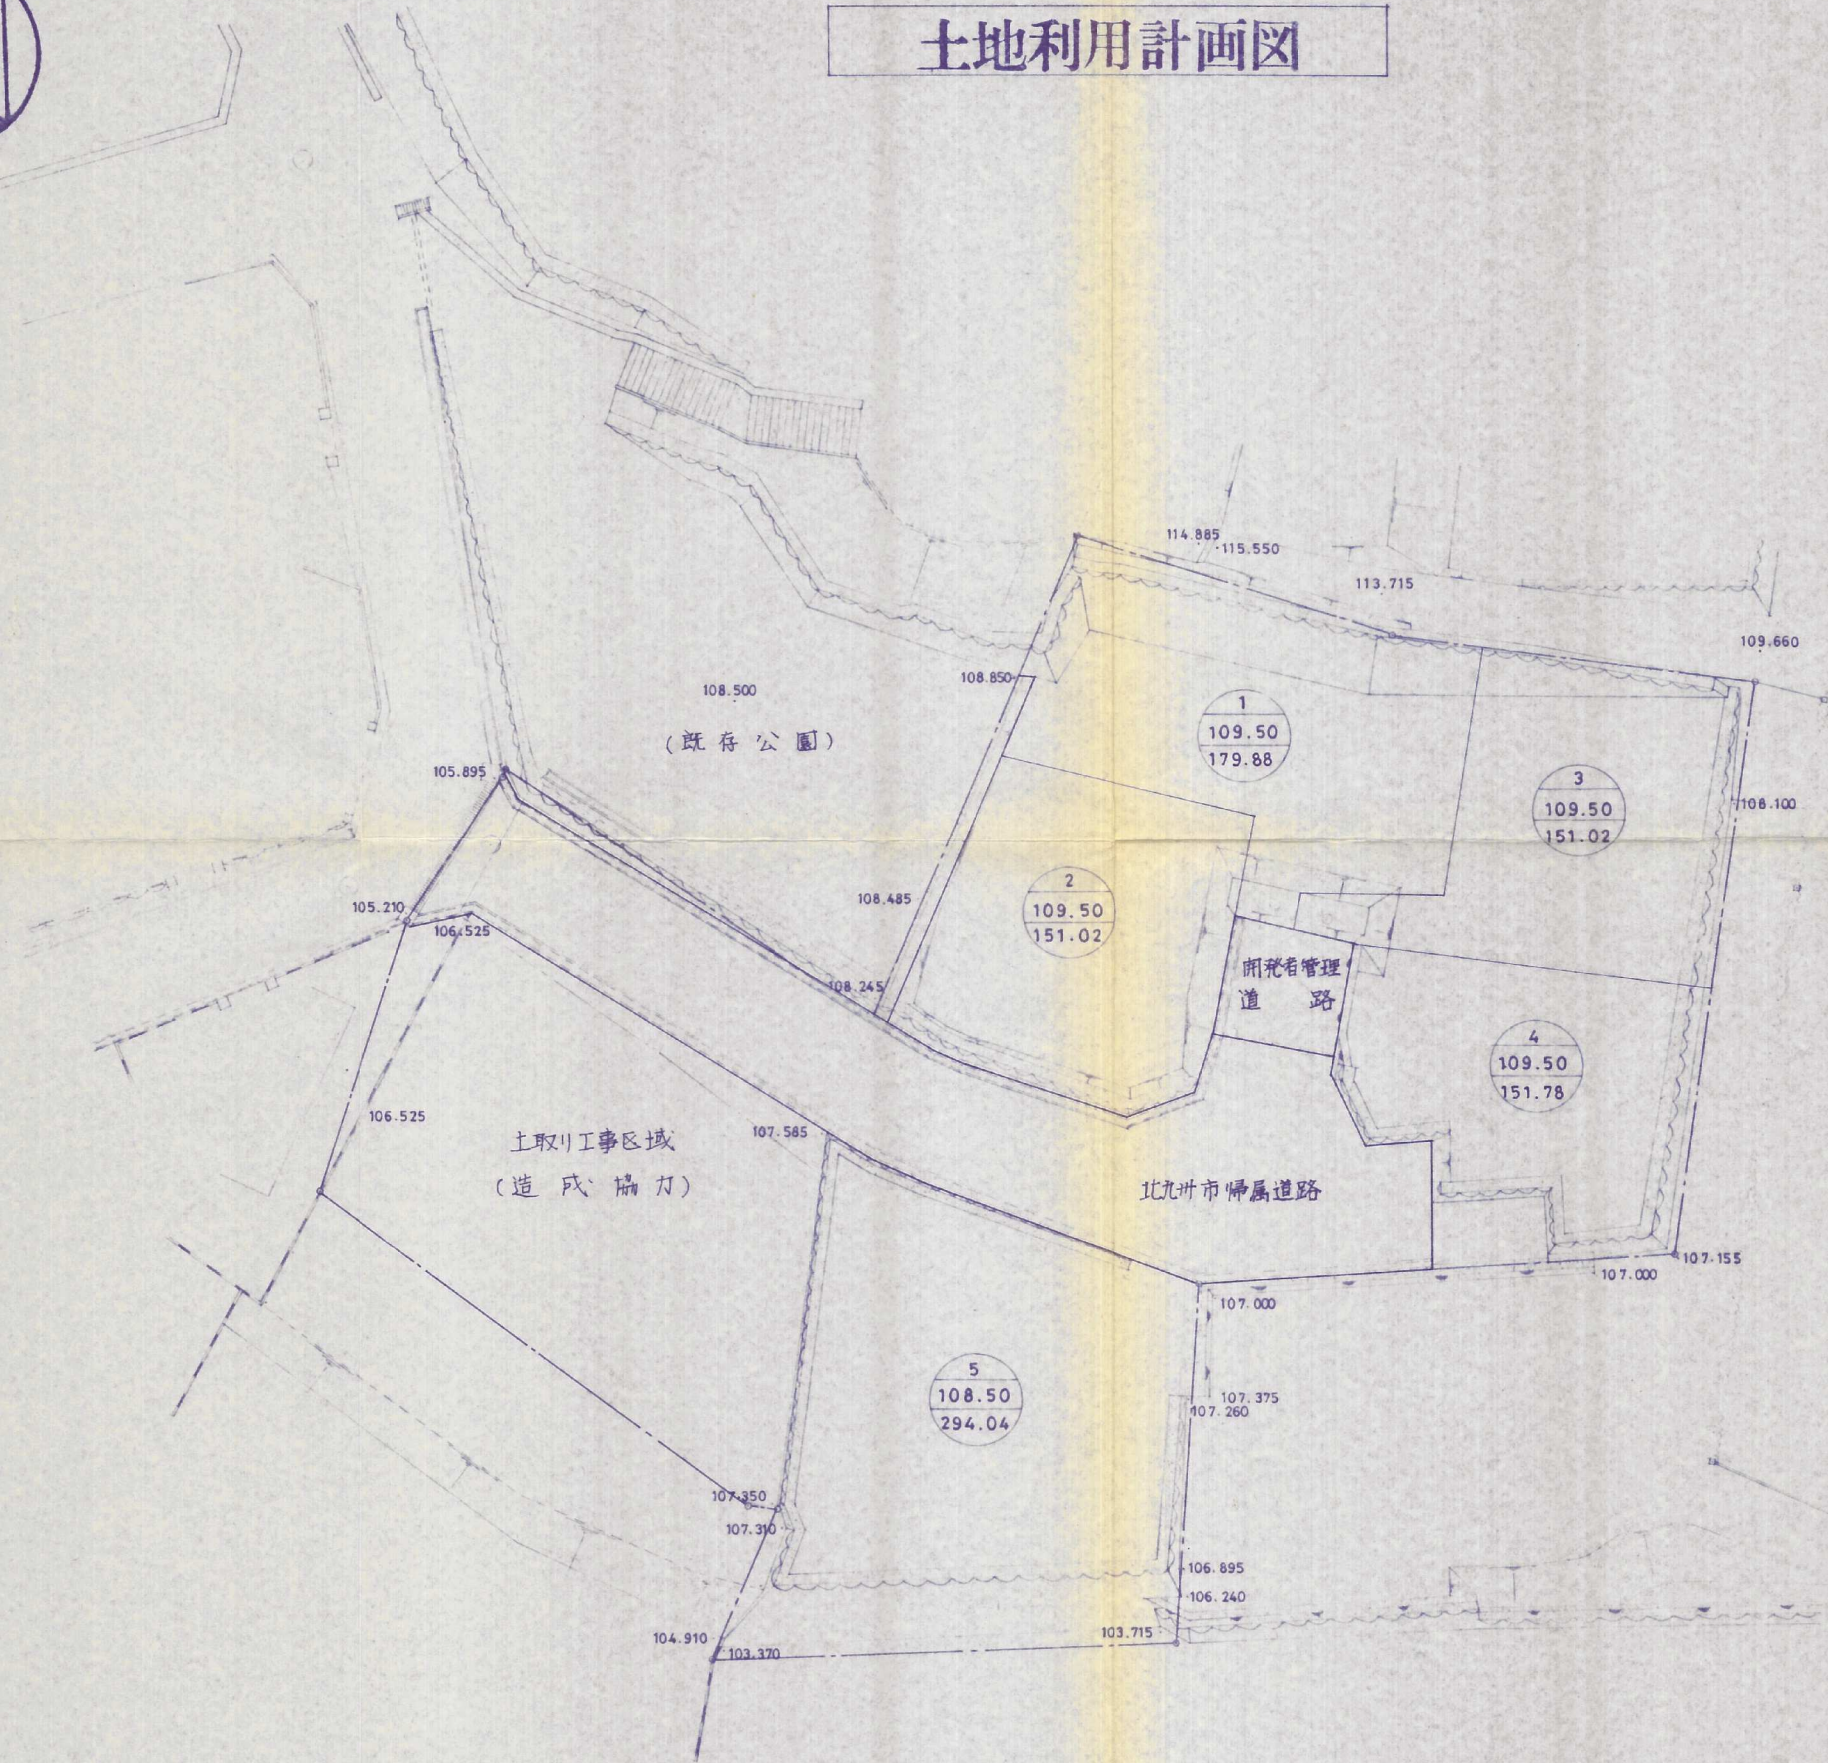

凡例

	開発区域
	住宅用地
	道路用地
	公園用地
	土取り区域(造成協力)
<div>1 109.50 191.25</div>	区画番号 区画面積 計画地盤高

57-79

土地利用計画図

(竣工図)

工事名称	飯塚 藤見町団地造成工事		
事業主	有限会社 大和商事		
工事場所	北九州市八幡東区山王4丁目289-92ほか		
図面名称		縮尺	1 : 250
作成年月日	昭和59年2月14日	図番	NO. 4
上村 開発設計・建築設計 事務所 土地家屋調査士 北九州市八幡区中央1丁目3-11号 TEL 661-3381~2			