
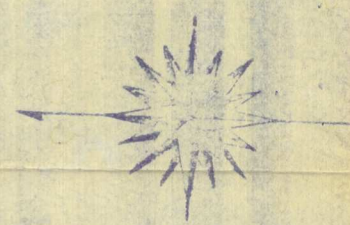


土地利用竣功図 縮尺 1:250

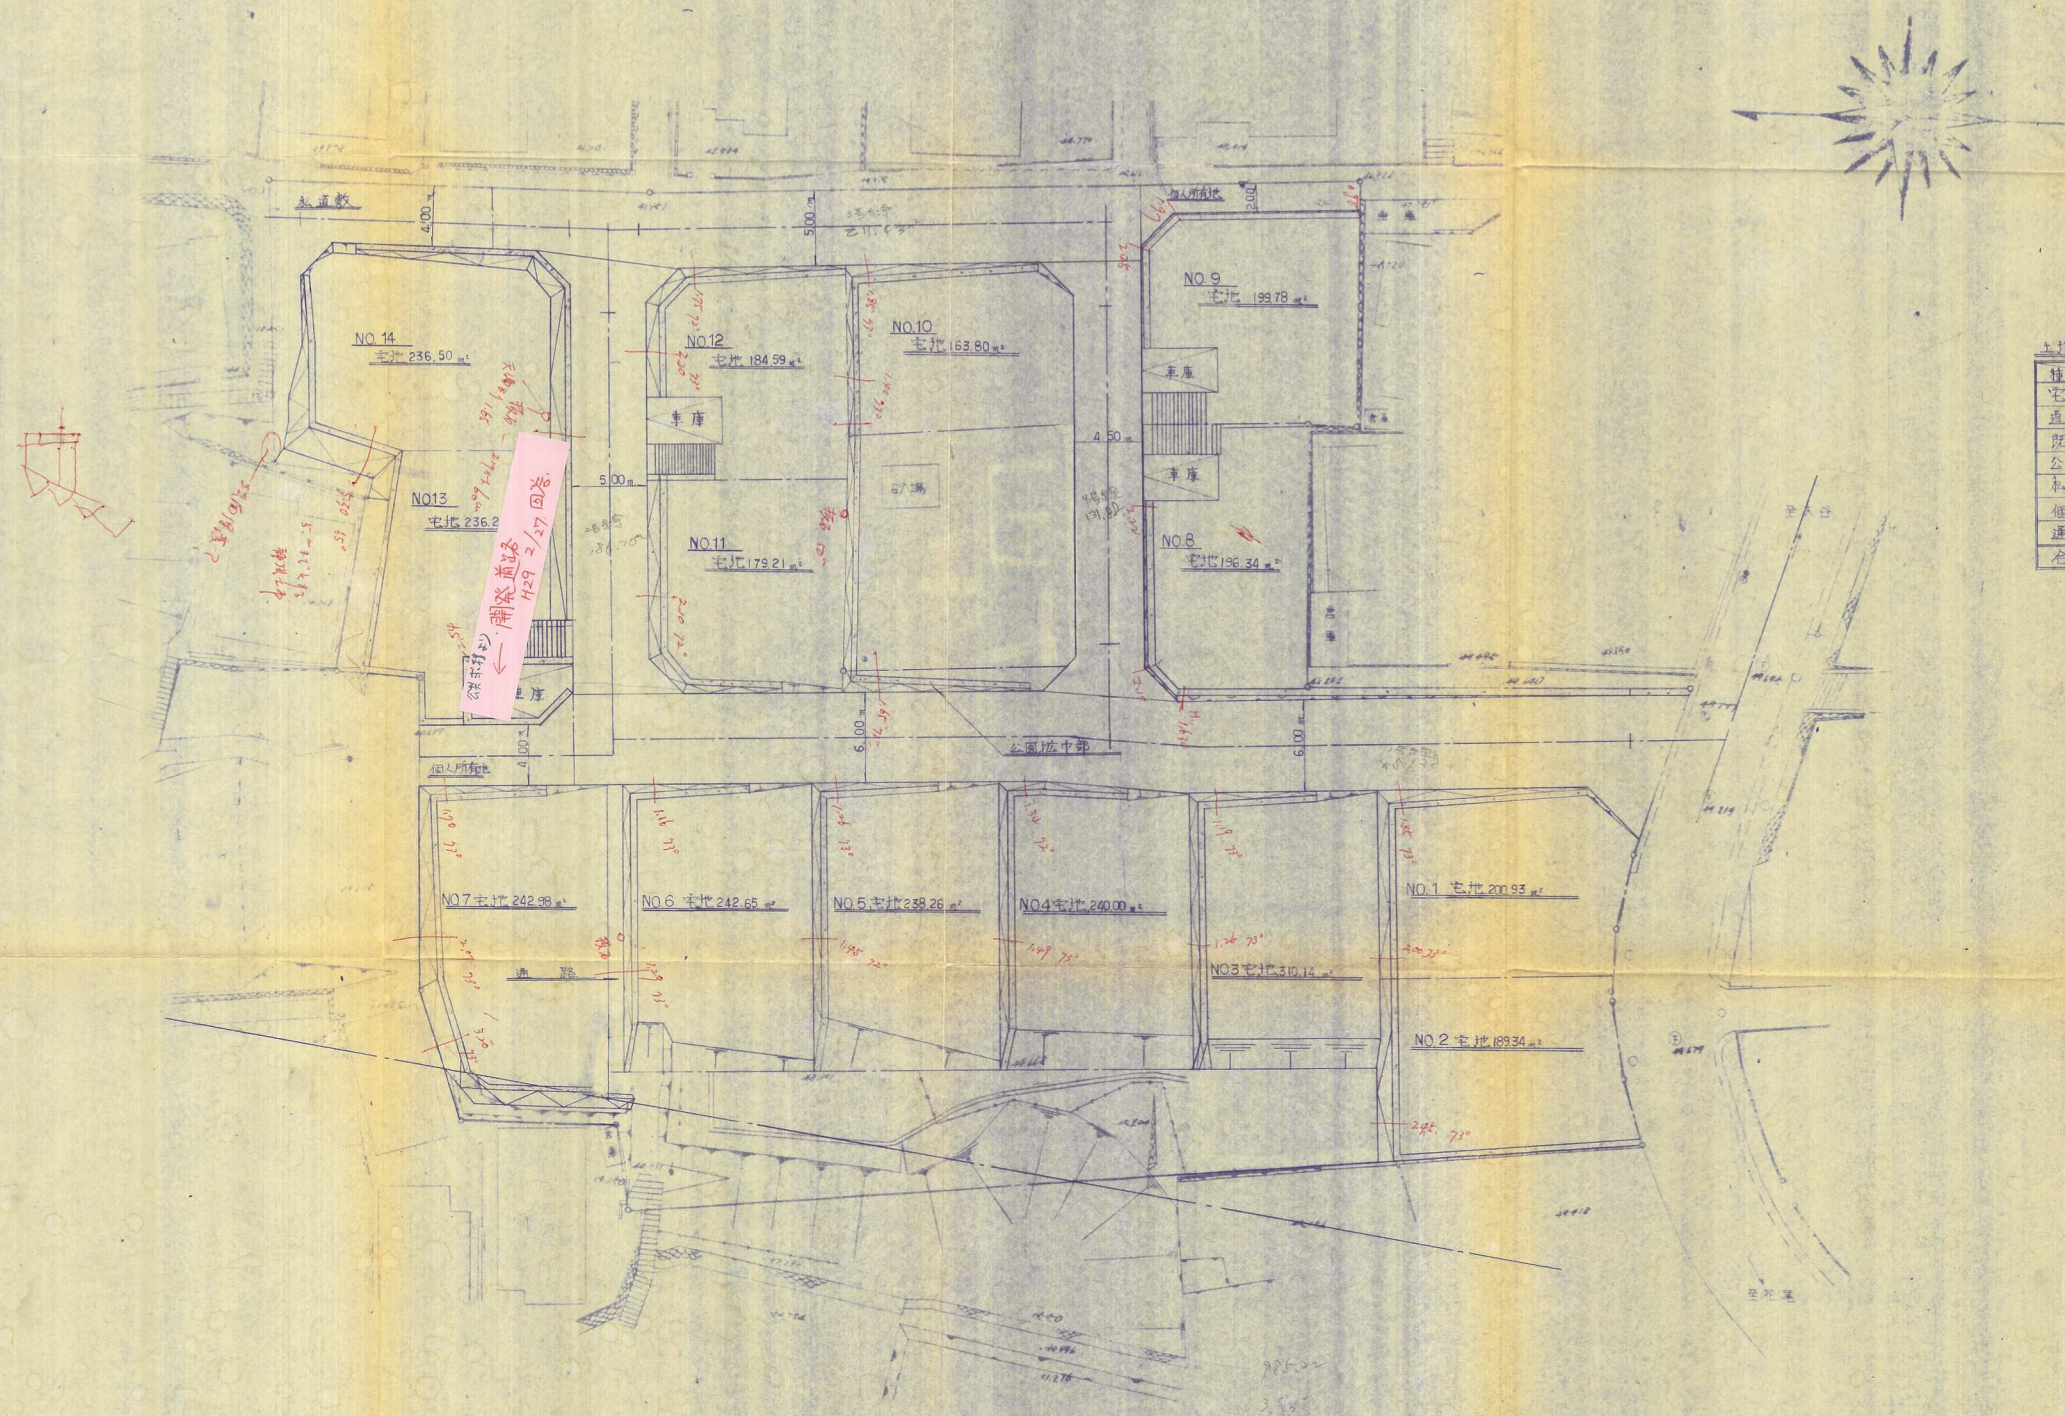

土地利用率表

種別	面積㎡	比率%
宅地	3060.80	68.32
道路	981.29	21.90
駐車場	239.88	5.34
公園広場部	20.12	0.45
緑道敷	83.23	1.86
個人所有地	76.00	1.70
通 路	19.40	0.43
合 計	4,480.12	100.00

(竣工図)

宅地造成 工事	図番	N 4-1
八幡東区東台長町地内	縮尺	1:250
土地利用竣功図	担当	換印
太平開発株式会社	月日	