


土地利用 竣工図 S=1:250



凡例

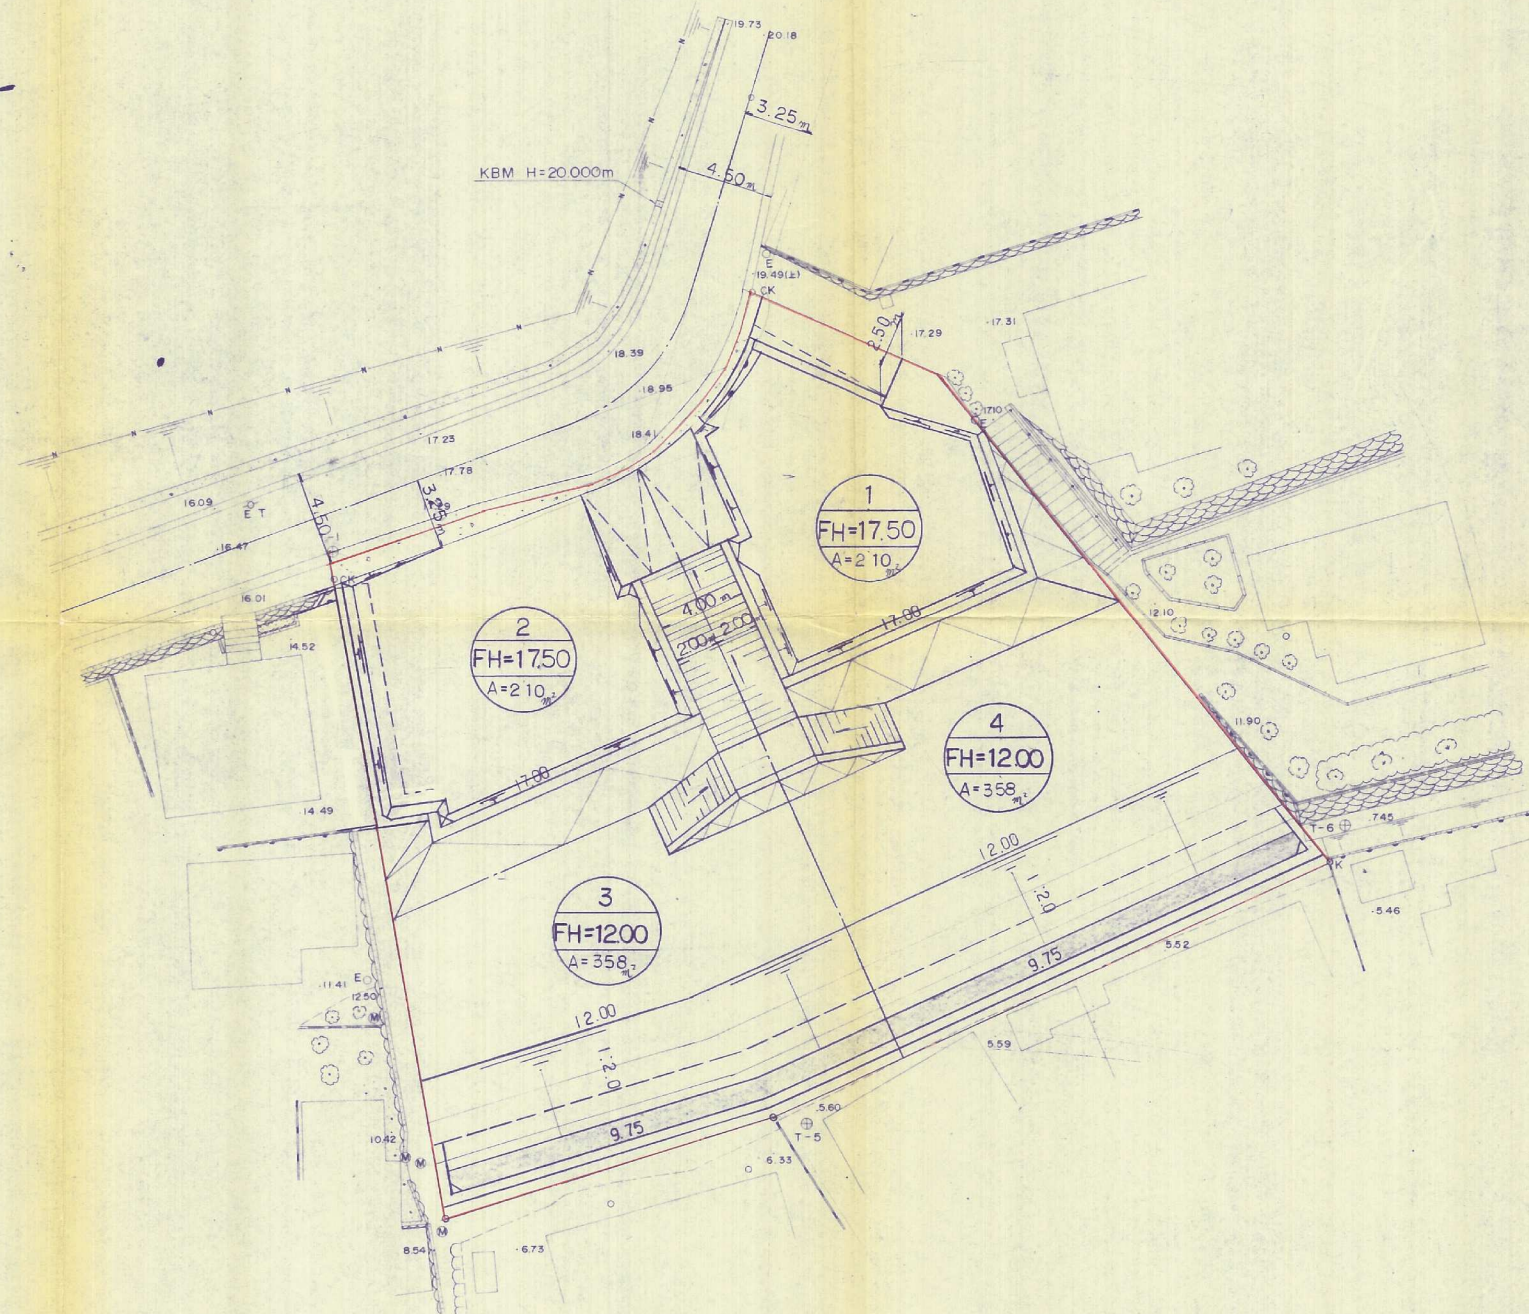

竣工図

工事名	宅地造成工事		
図面名	土地利用竣工図		
縮尺	1/250	図面番号	4 10
作製年月日	1 年 9 月 日		
〒805 北九州市八幡東区帆柱3丁目1-2 千尋設計事務所			照査設計