


戸司区大字大積字五反田 428番1, 428番5.

835.0^{m²} (252.58^坪)

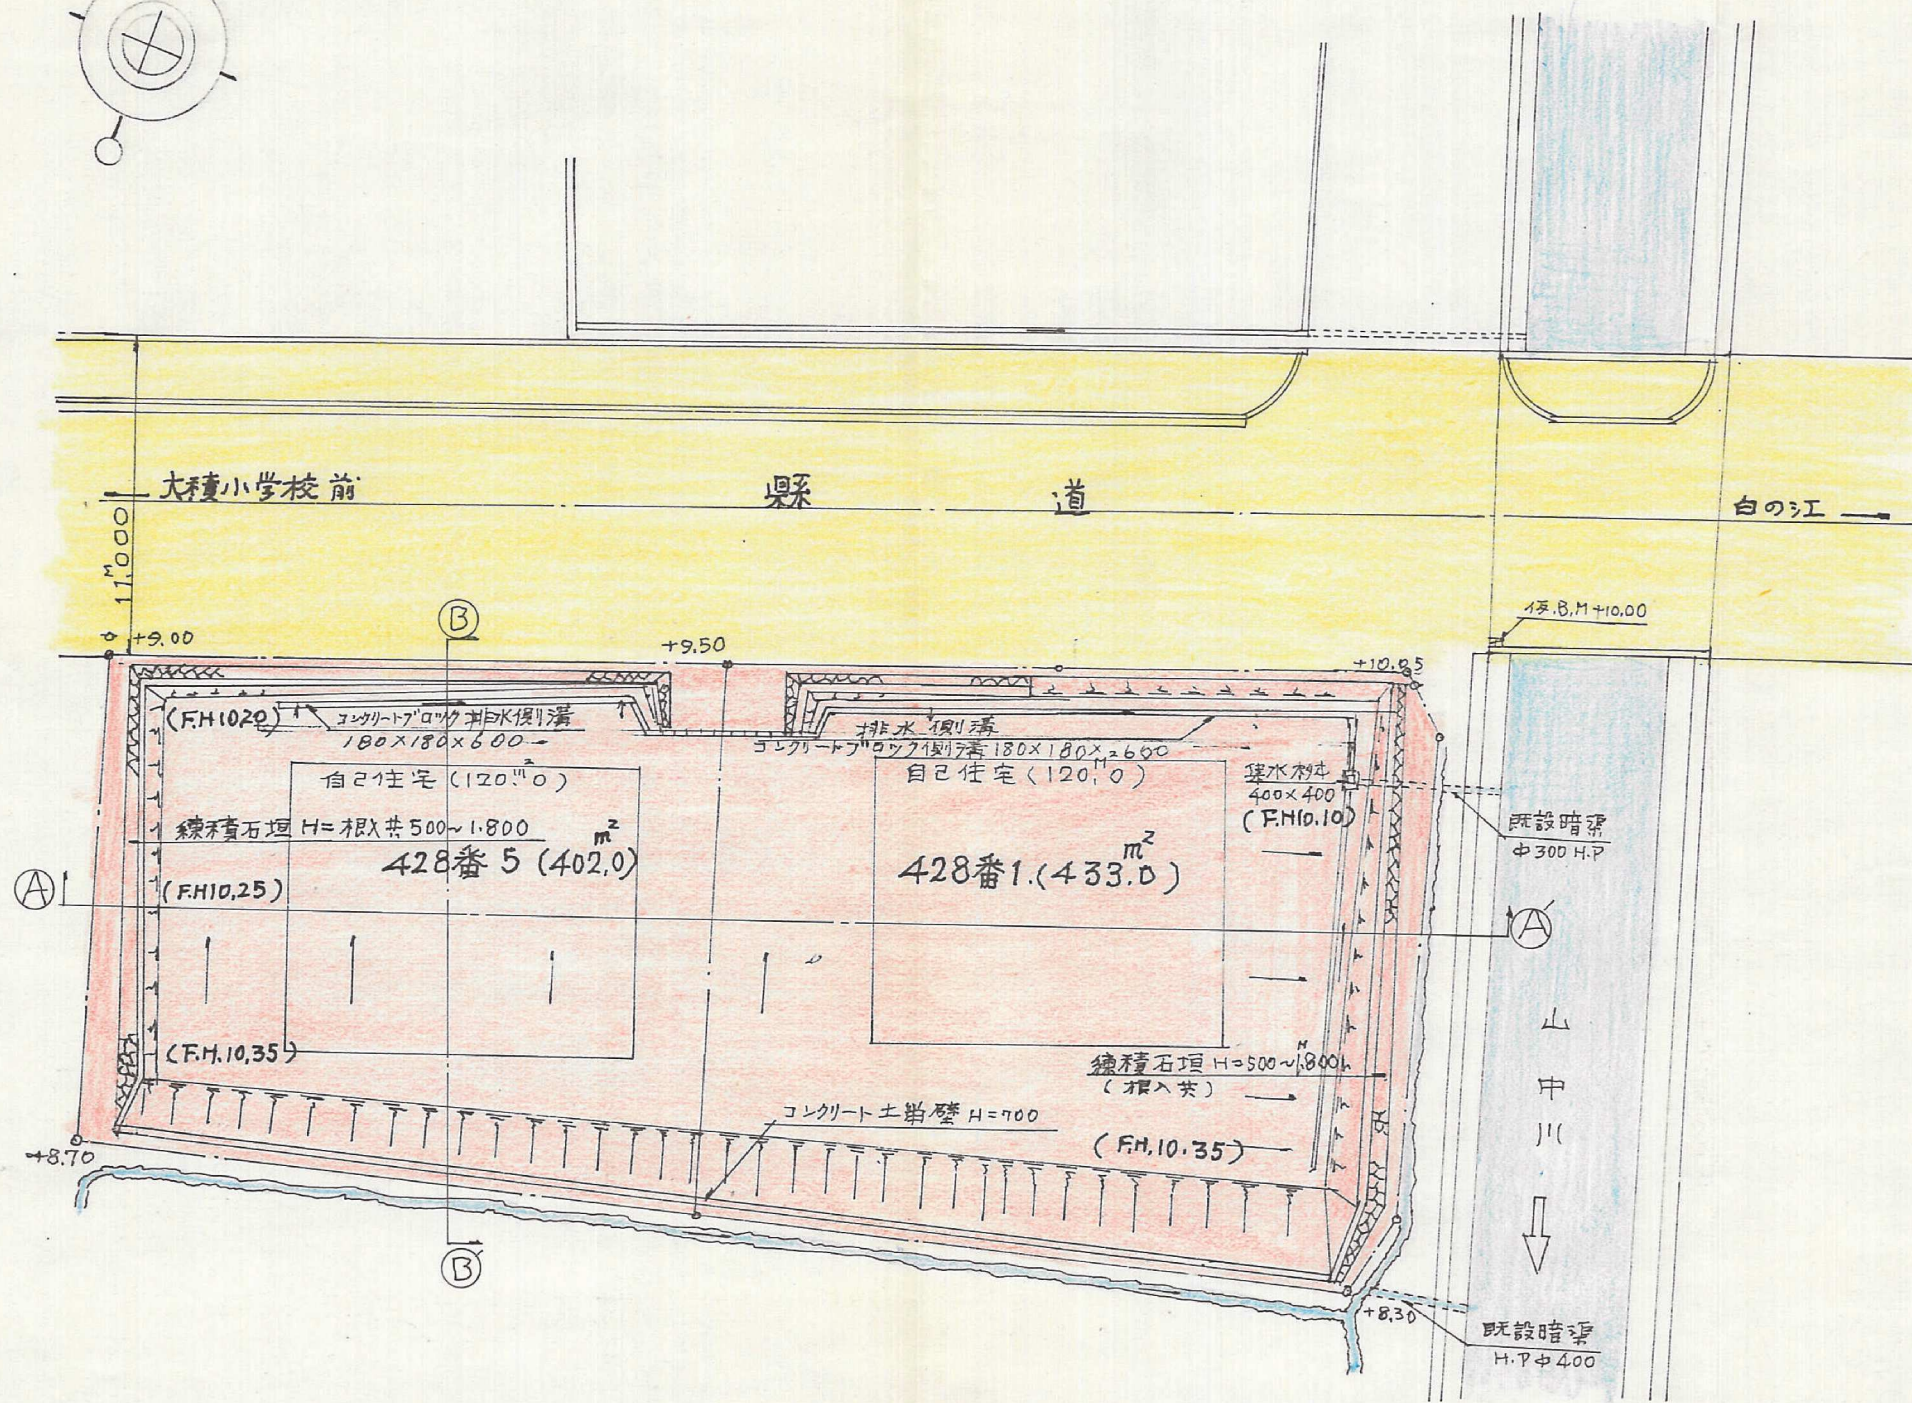

竣工図
造成計画平面図
縮尺 1:300
(現況図)
排水計画平面図
配置図