


土地利用計画平面図 S=1/500

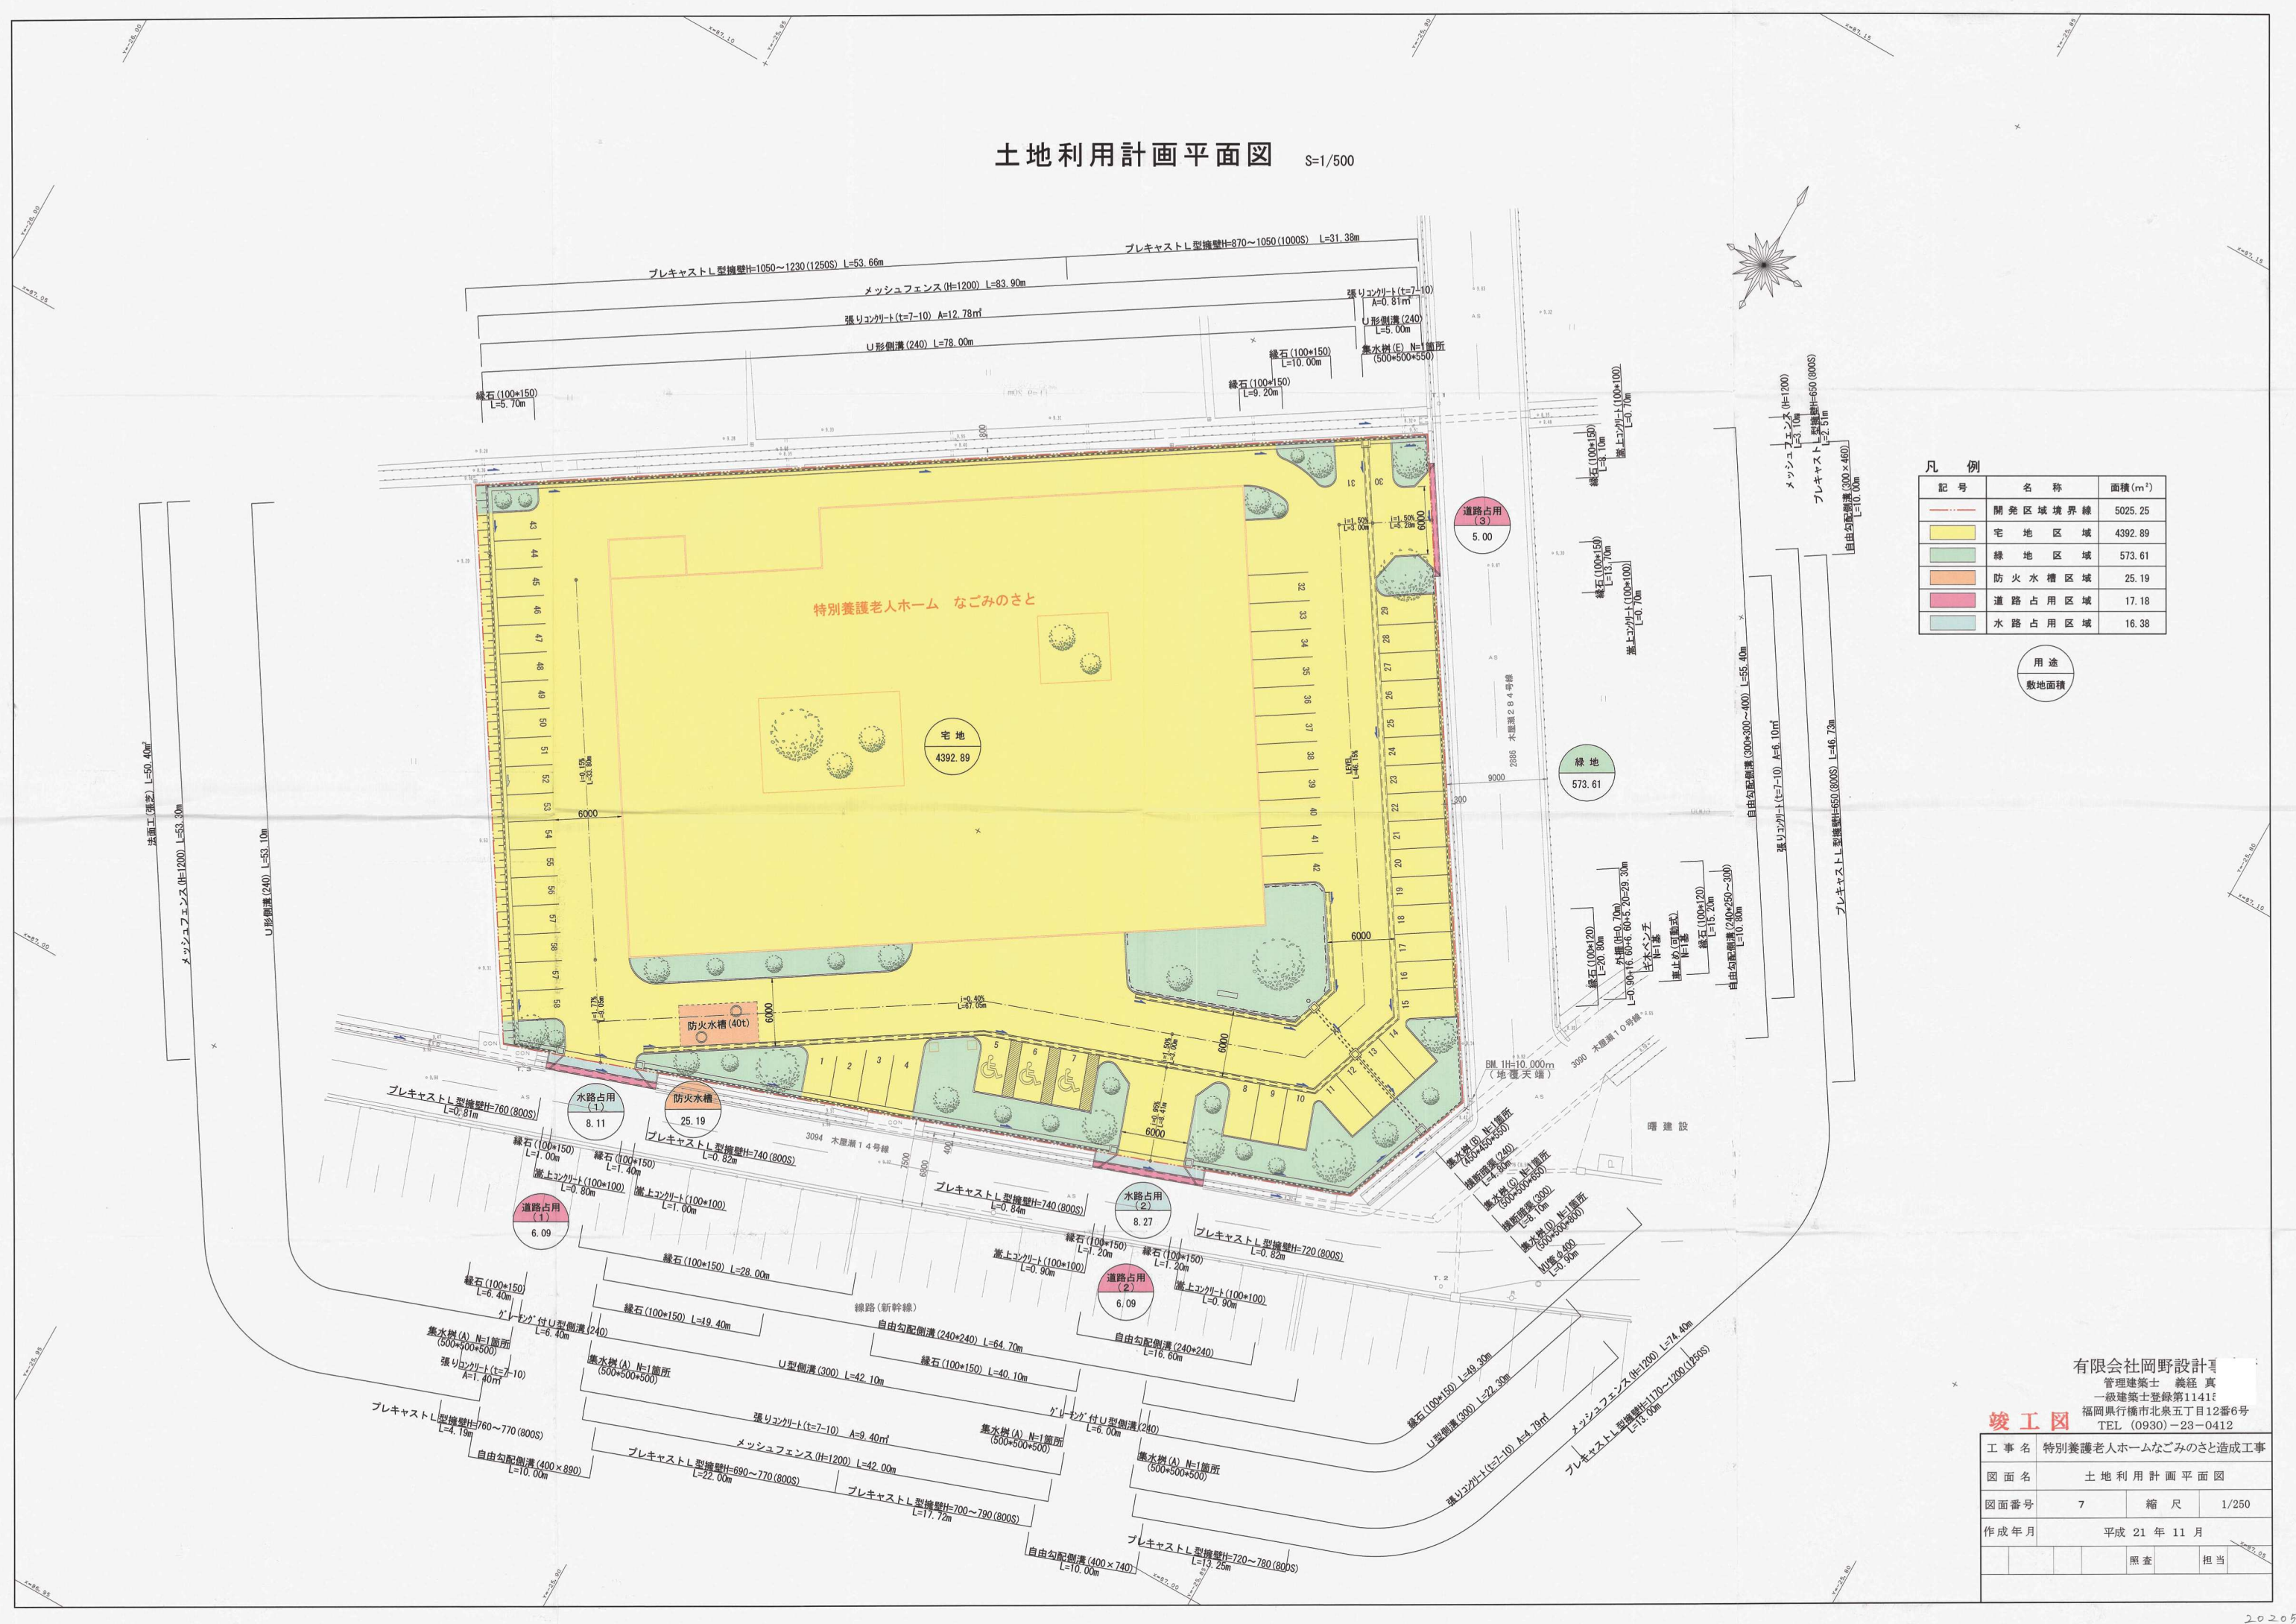

凡 例

記 号	名 称	面積 (㎡)
---	開発区域境界線	5025.25
---	宅 地 区 域	4392.89
---	緑 地 区 域	573.61
---	防 火 水 槽 区 域	25.19
---	道 路 占 用 区 域	17.18
---	水 路 占 用 区 域	16.38

用 途
敷地面積

有限会社岡野設計
管理建築士 義経 真
一級建築士登録第1141号
福岡県行橋市北泉五丁目12番6号
TEL (0930)-23-0412

竣工図

工 事 名	特別養護老人ホームなごみのさと造成工事		
図 面 名	土 地 利 用 計 画 平 面 図	縮 尺	1/250
図 面 番 号	7	作 成 年 月	平 成 21 年 11 月
照 査	担 当		