


土地利用計画図 S=1/500 (A3版)

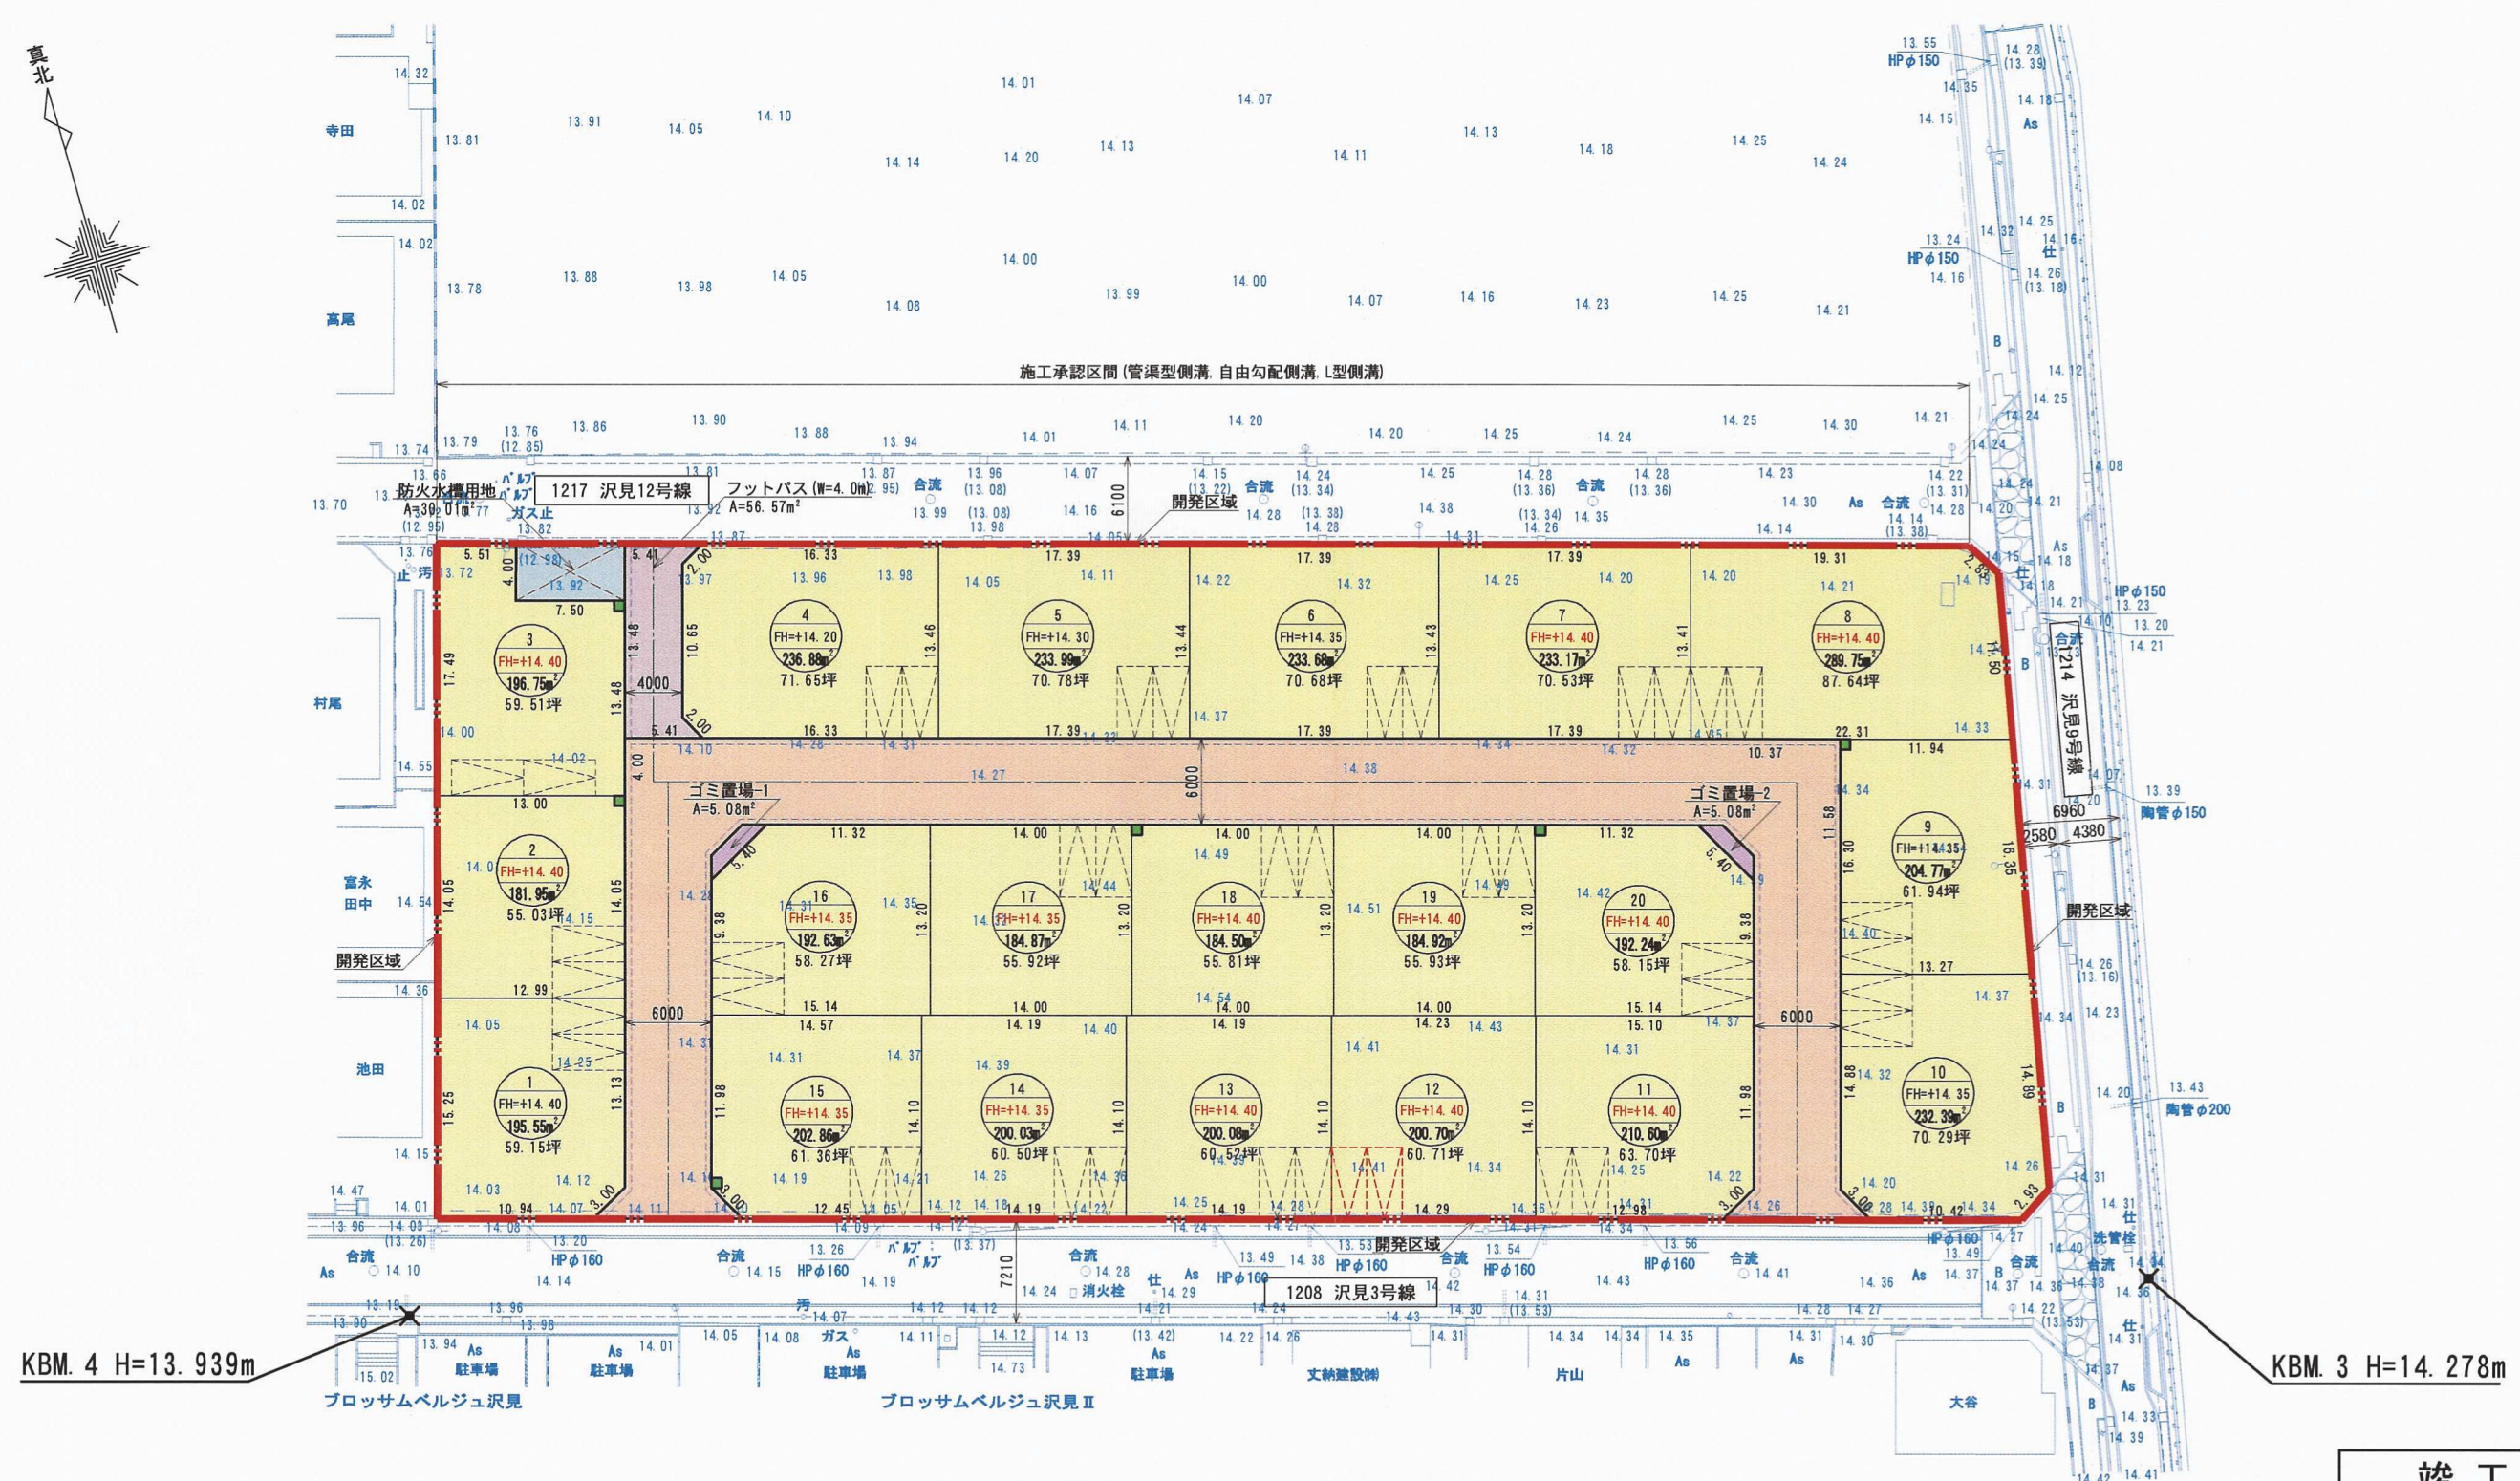

竣工図面

| 土地利用面積表 | | | |
|---------|---------|---------------------|--------|
| | 名称 | 面積(m ²) | 比率(%) |
| 全体区分 | 宅地 | 4,192.31 | 81.59 |
| | 道路(車道) | 849.41 | 16.53 |
| | フットパス | 56.57 | 1.10 |
| | 防火水槽用地 | 30.01 | 0.58 |
| | ゴミ置場 | 10.16 | 0.20 |
| | 分筆時切捨面積 | 0.11 | 0.00 |
| | 開発面積 | 5,138.57 | 100.00 |

| | | | |
|---------|--|----|--------------|
| 事業名 | (仮称) 沢見一丁目計画 宅地造成事業 | | |
| 開発区域の地名 | 北九州市戸畑区沢見一丁目10番1ほか | | |
| 図面種別 | 土地利用計画図 | | |
| 縮尺 | S=1/500 (A3) | 葉数 | 全 42 葉中 11 号 |
| 設計年月日 | 2020年 9月 18日 | | |
| 申請者 | 日鉄興和不動産株式会社 | | |
| 設計者 | 株式会社 おのみち設 ☎ 093-663-6677 氏名 穴井 浩二 | | |