


土地利用竣工図

| | | |
|---------|---|---------------|
| 開発者 | TEL. 093-883-1320 | （有）デザイナーズラボ福岡 |
| 開発区域の地名 | 北九州市戸畑区牧山二丁目48番2外 | |
| 図面種別 | 土地利用竣工図 | |
| 図面番号 | 縮尺 | 設計年月日 |
| 5 | S=1:250 | R4.11.22 |
| 設計者 | 北九州市小倉北区馬借三丁目3番37号 (有)高尾設計事務所 TEL.093-511-4067 氏名 高尾 容 旦 | |

竣工図

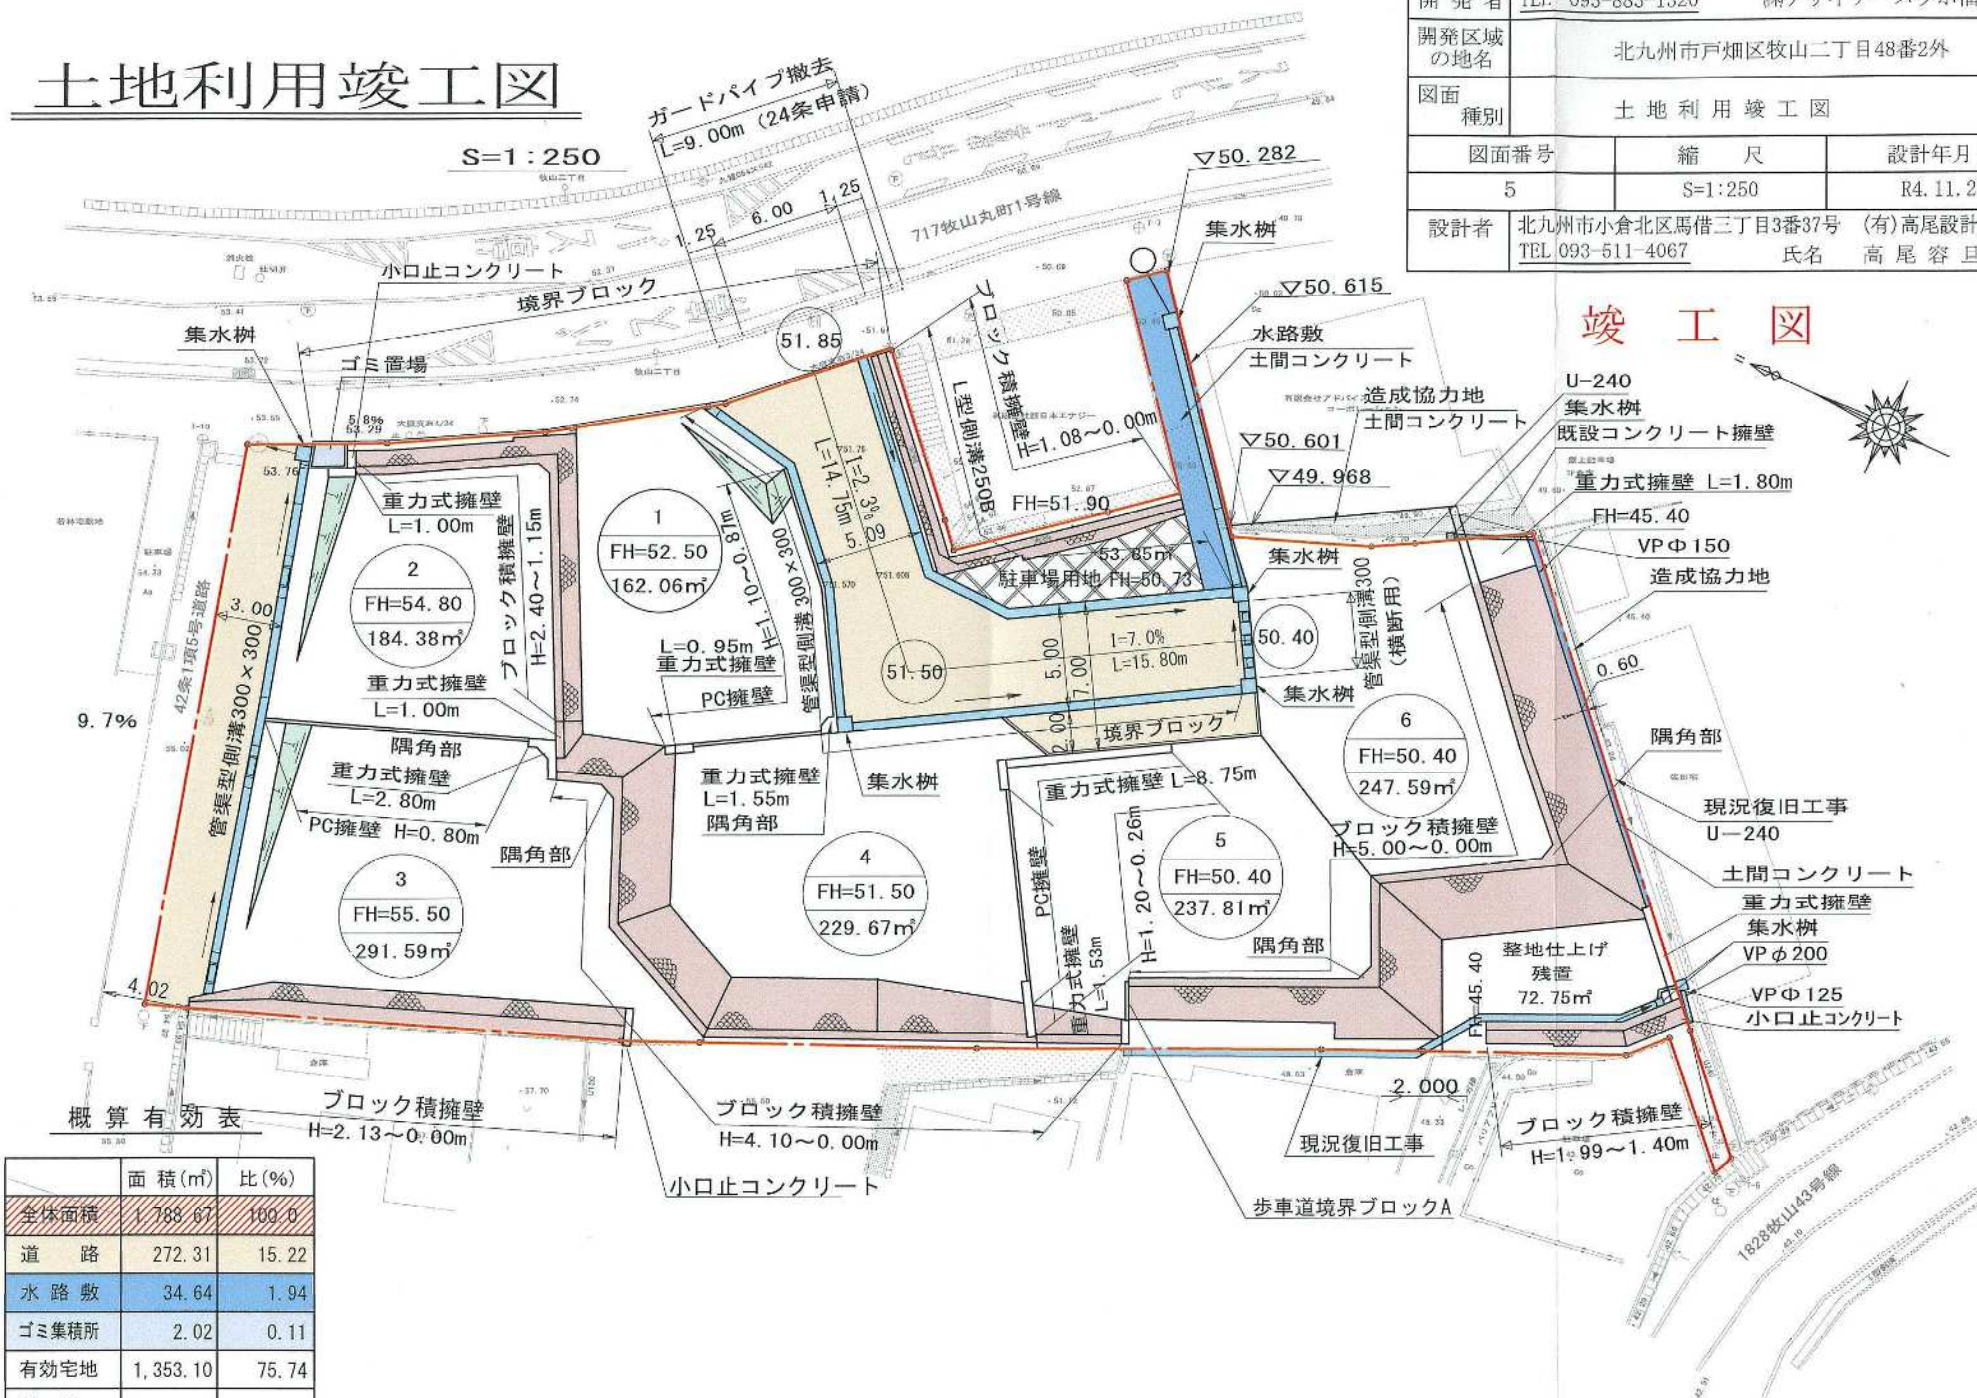

概算有効表

| | 面積(㎡) | 比(%) |
|-------|----------|-------|
| 全体面積 | 1,788.67 | 100.0 |
| 道路 | 272.31 | 15.22 |
| 水路敷 | 34.64 | 1.94 |
| ゴミ集積所 | 2.02 | 0.11 |
| 有効宅地 | 1,353.10 | 75.74 |
| 残置 | 126.60 | 7.25 |