


土地利用計画図

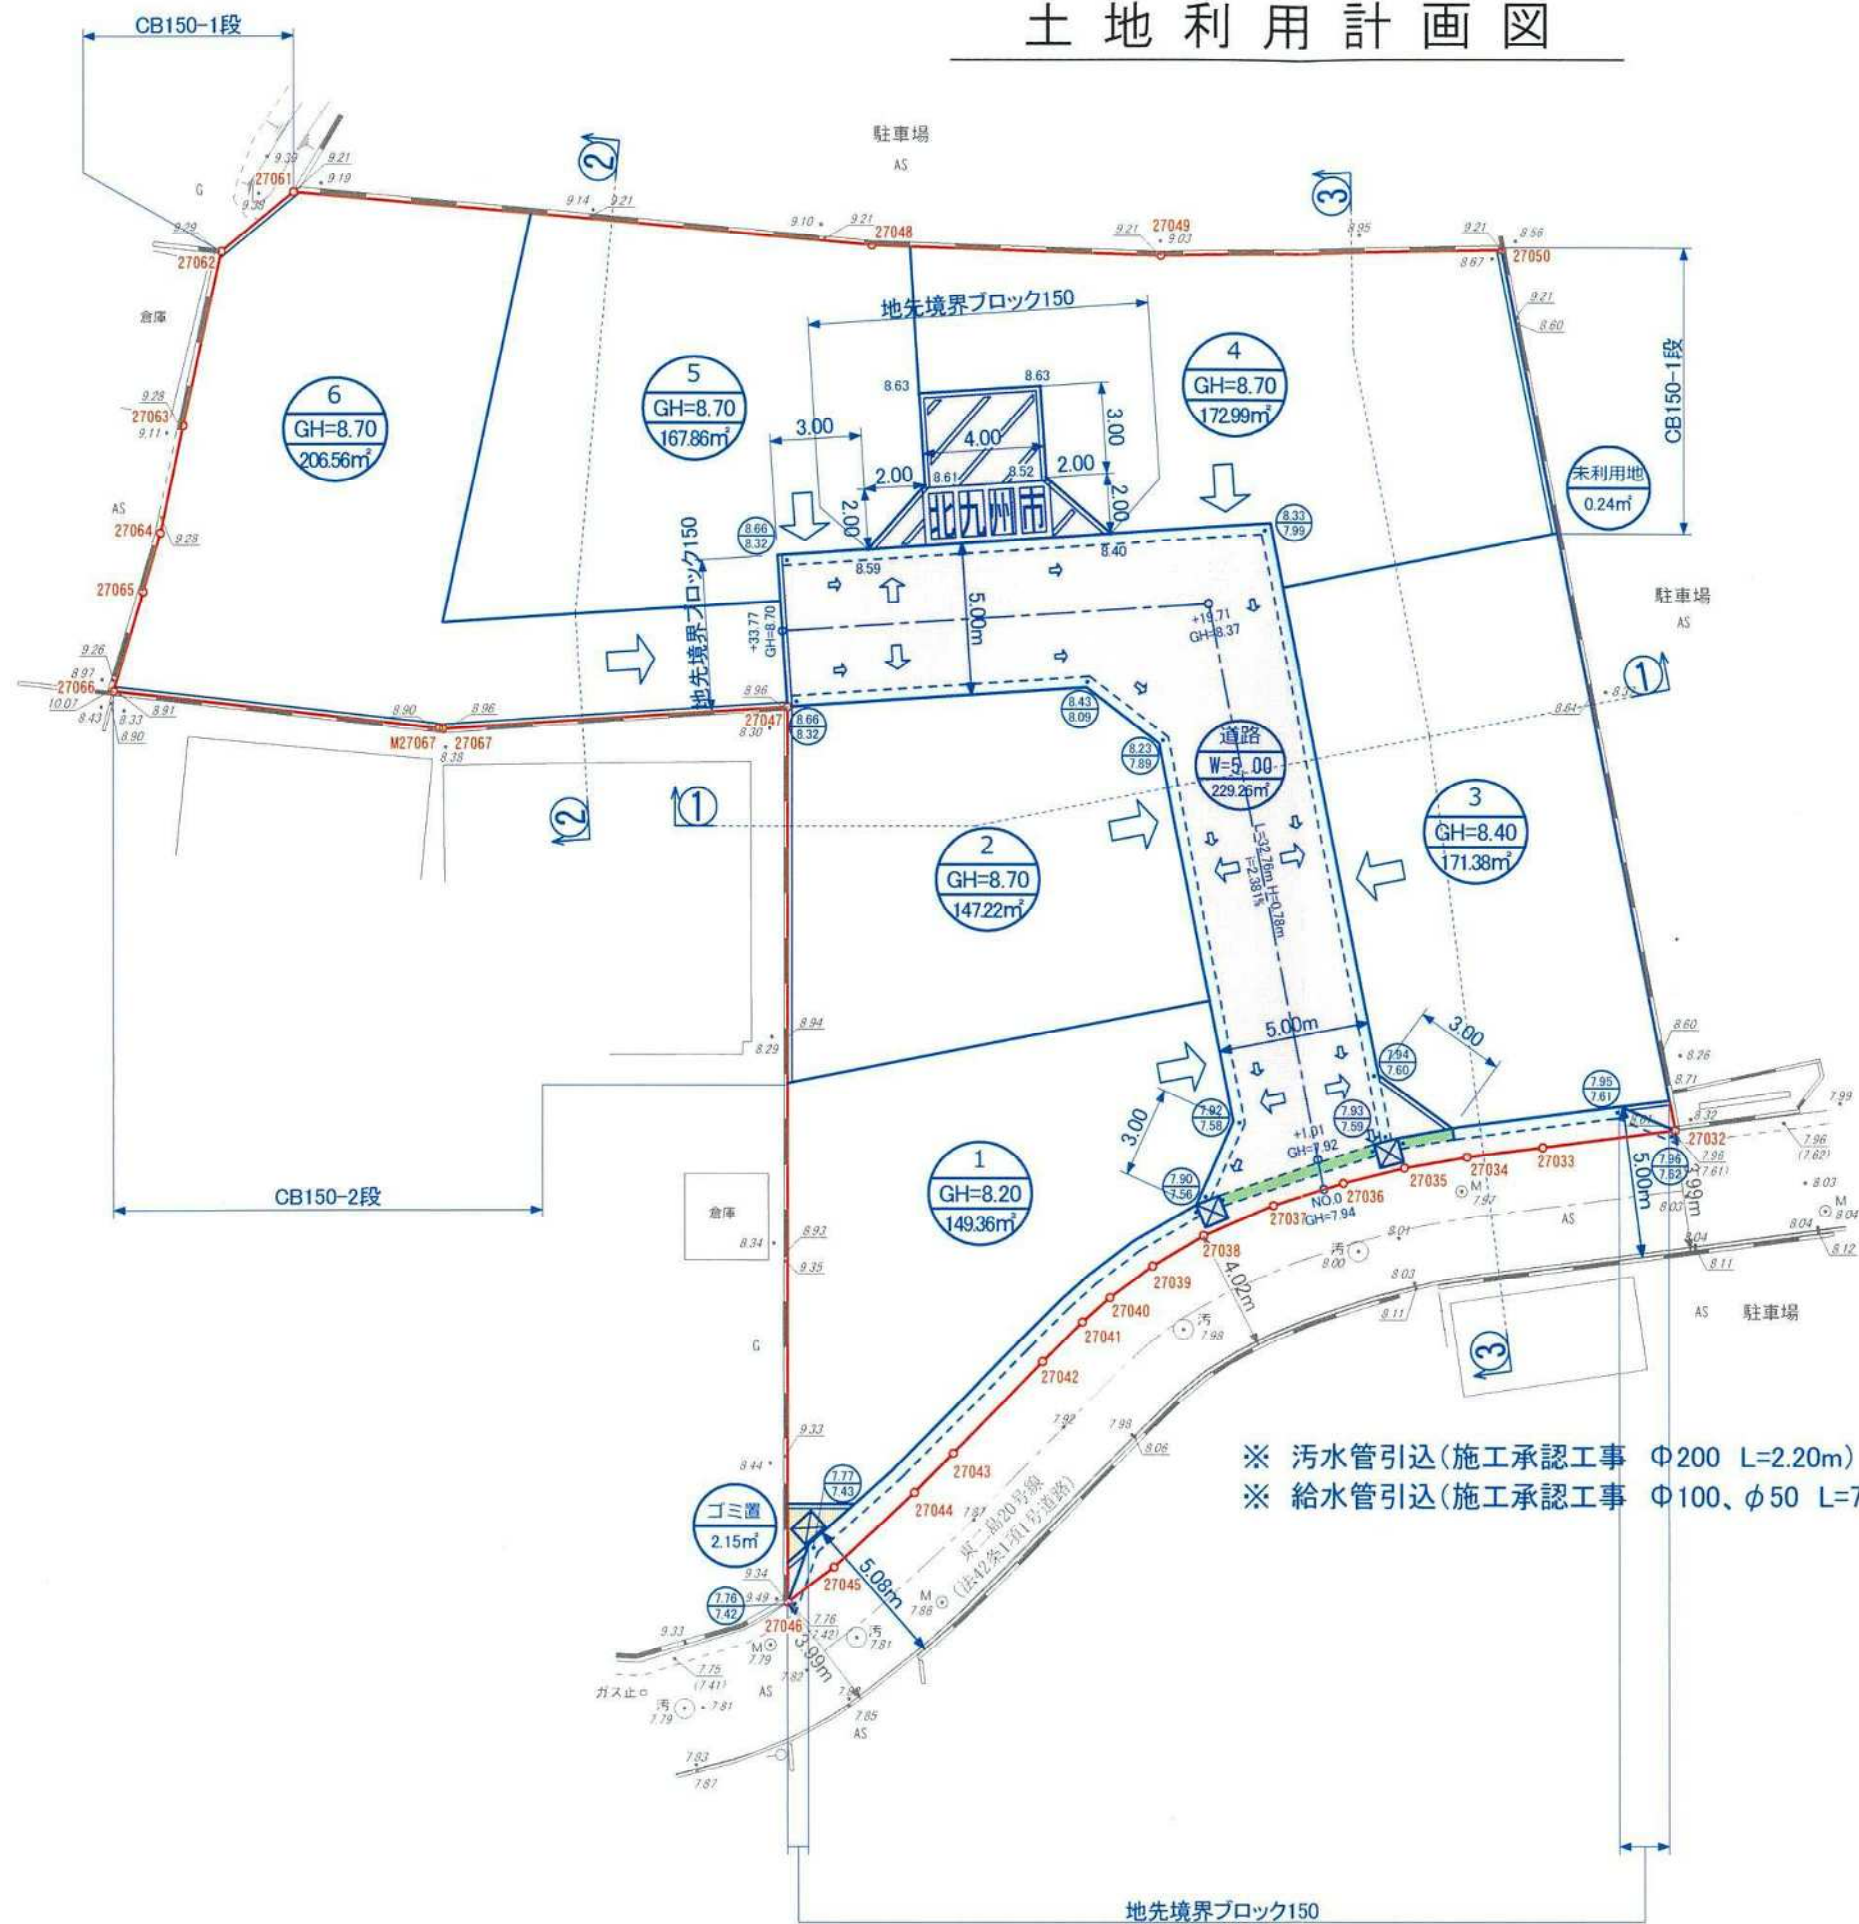

用途別面積一覧

色別	区域名称	面積 (㎡)	面積 (坪)	比率
	開発区域	1247.05 ㎡	377.2 坪	100.0 %
	道路用地	229.26 ㎡	69.3 坪	18.3 %
	宅地用地	1015.40 ㎡	307.1 坪	81.4 %
	平均面積 (6戸)	169.23 ㎡	51.1 坪	
	ゴミ置用地	2.15 ㎡	0.6 坪	0.2 %
	未利用地	0.24 ㎡	0.1 坪	0.1 %

構造図・凡例

---	FPU側溝250×250型 (縦断用)
---	FPU側溝250×250型 (横断用)
☒	現場打溜桝
←	流水方向
4.12	水路天・計画高
3.72	水路底・計画高

※ 污水管引込(施工承認工事) Φ200 L=2.20m
※ 給水管引込(施工承認工事) Φ100、φ50 L=79.8m

(竣工図)

申請者	株式会社 海王	
区域の名称	若松区東二島一丁目217番1	
図面名称	土地利用計画図	
図面番号	縮尺	作成年月日
NO. 7	1 : 250	令和3年10月
設計者	福岡県田川市大字伊田4271番地-112号 測地開発 担当 荒巻 崇穂 TEL 0947-85-8218	