


種 別	面 積	摘 要
宅 地	A= 2939.74 m <sup>2</sup>	
道 路	A= 934.26 m <sup>2</sup>	北九州市帰属
道 路(法面)	A= 261.15 m <sup>2</sup>	北九州市帰属
ゴミ置場	A= 9.43 m <sup>2</sup>	開発者管理
未利用地	A= 1080.53 m <sup>2</sup>	開発者管理
合 計	A= 5225.11 m <sup>2</sup>	

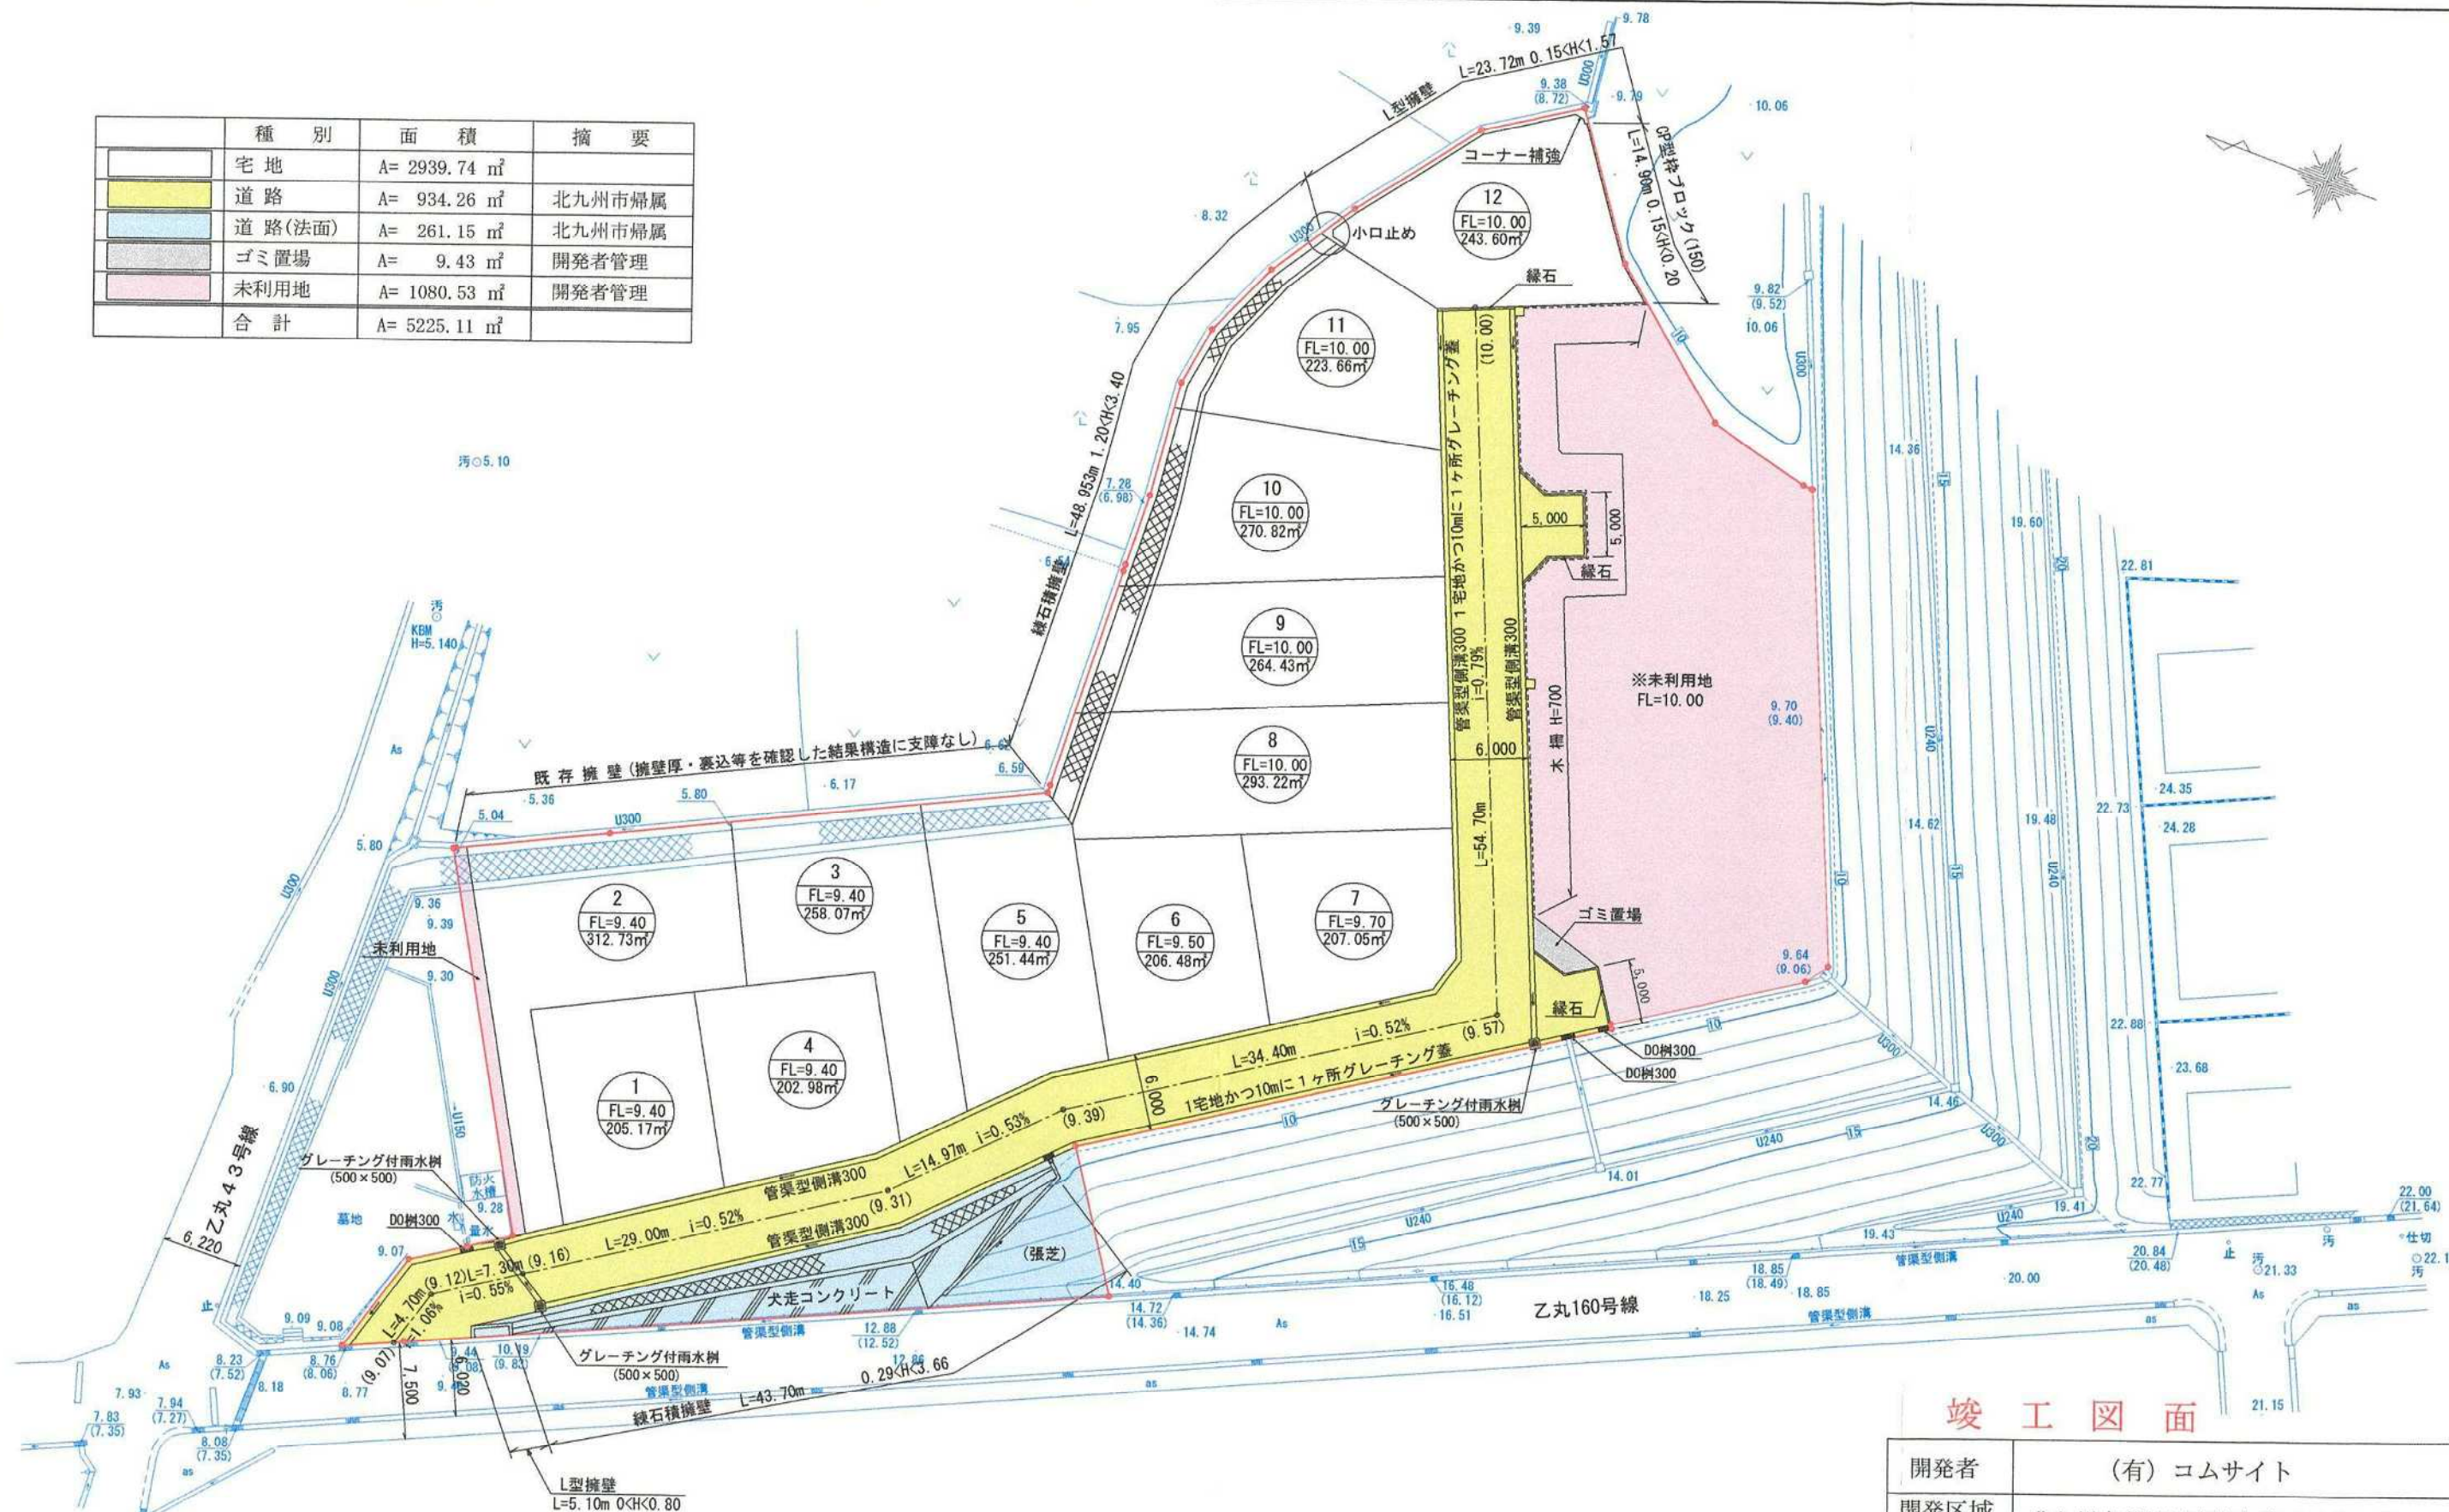

※未利用地は現在建築不可であるが対策を講じ建築の予定。

## 竣工図面

開発者	(有) コムサイト	
開発区域の地名	北九州市若松区青葉台東二丁目14番101ほか	
図面種別	土地 利用 計画 図	
図面番号	縮 尺	設計年月日
NO. 6	1:500	R. 3. 4. 10
設計者	北九州市若松区高須東三丁目6番6号 093-742-7117 有限会社コムサイト 横山圭一	