


土地利用計画平面図 S=1/300

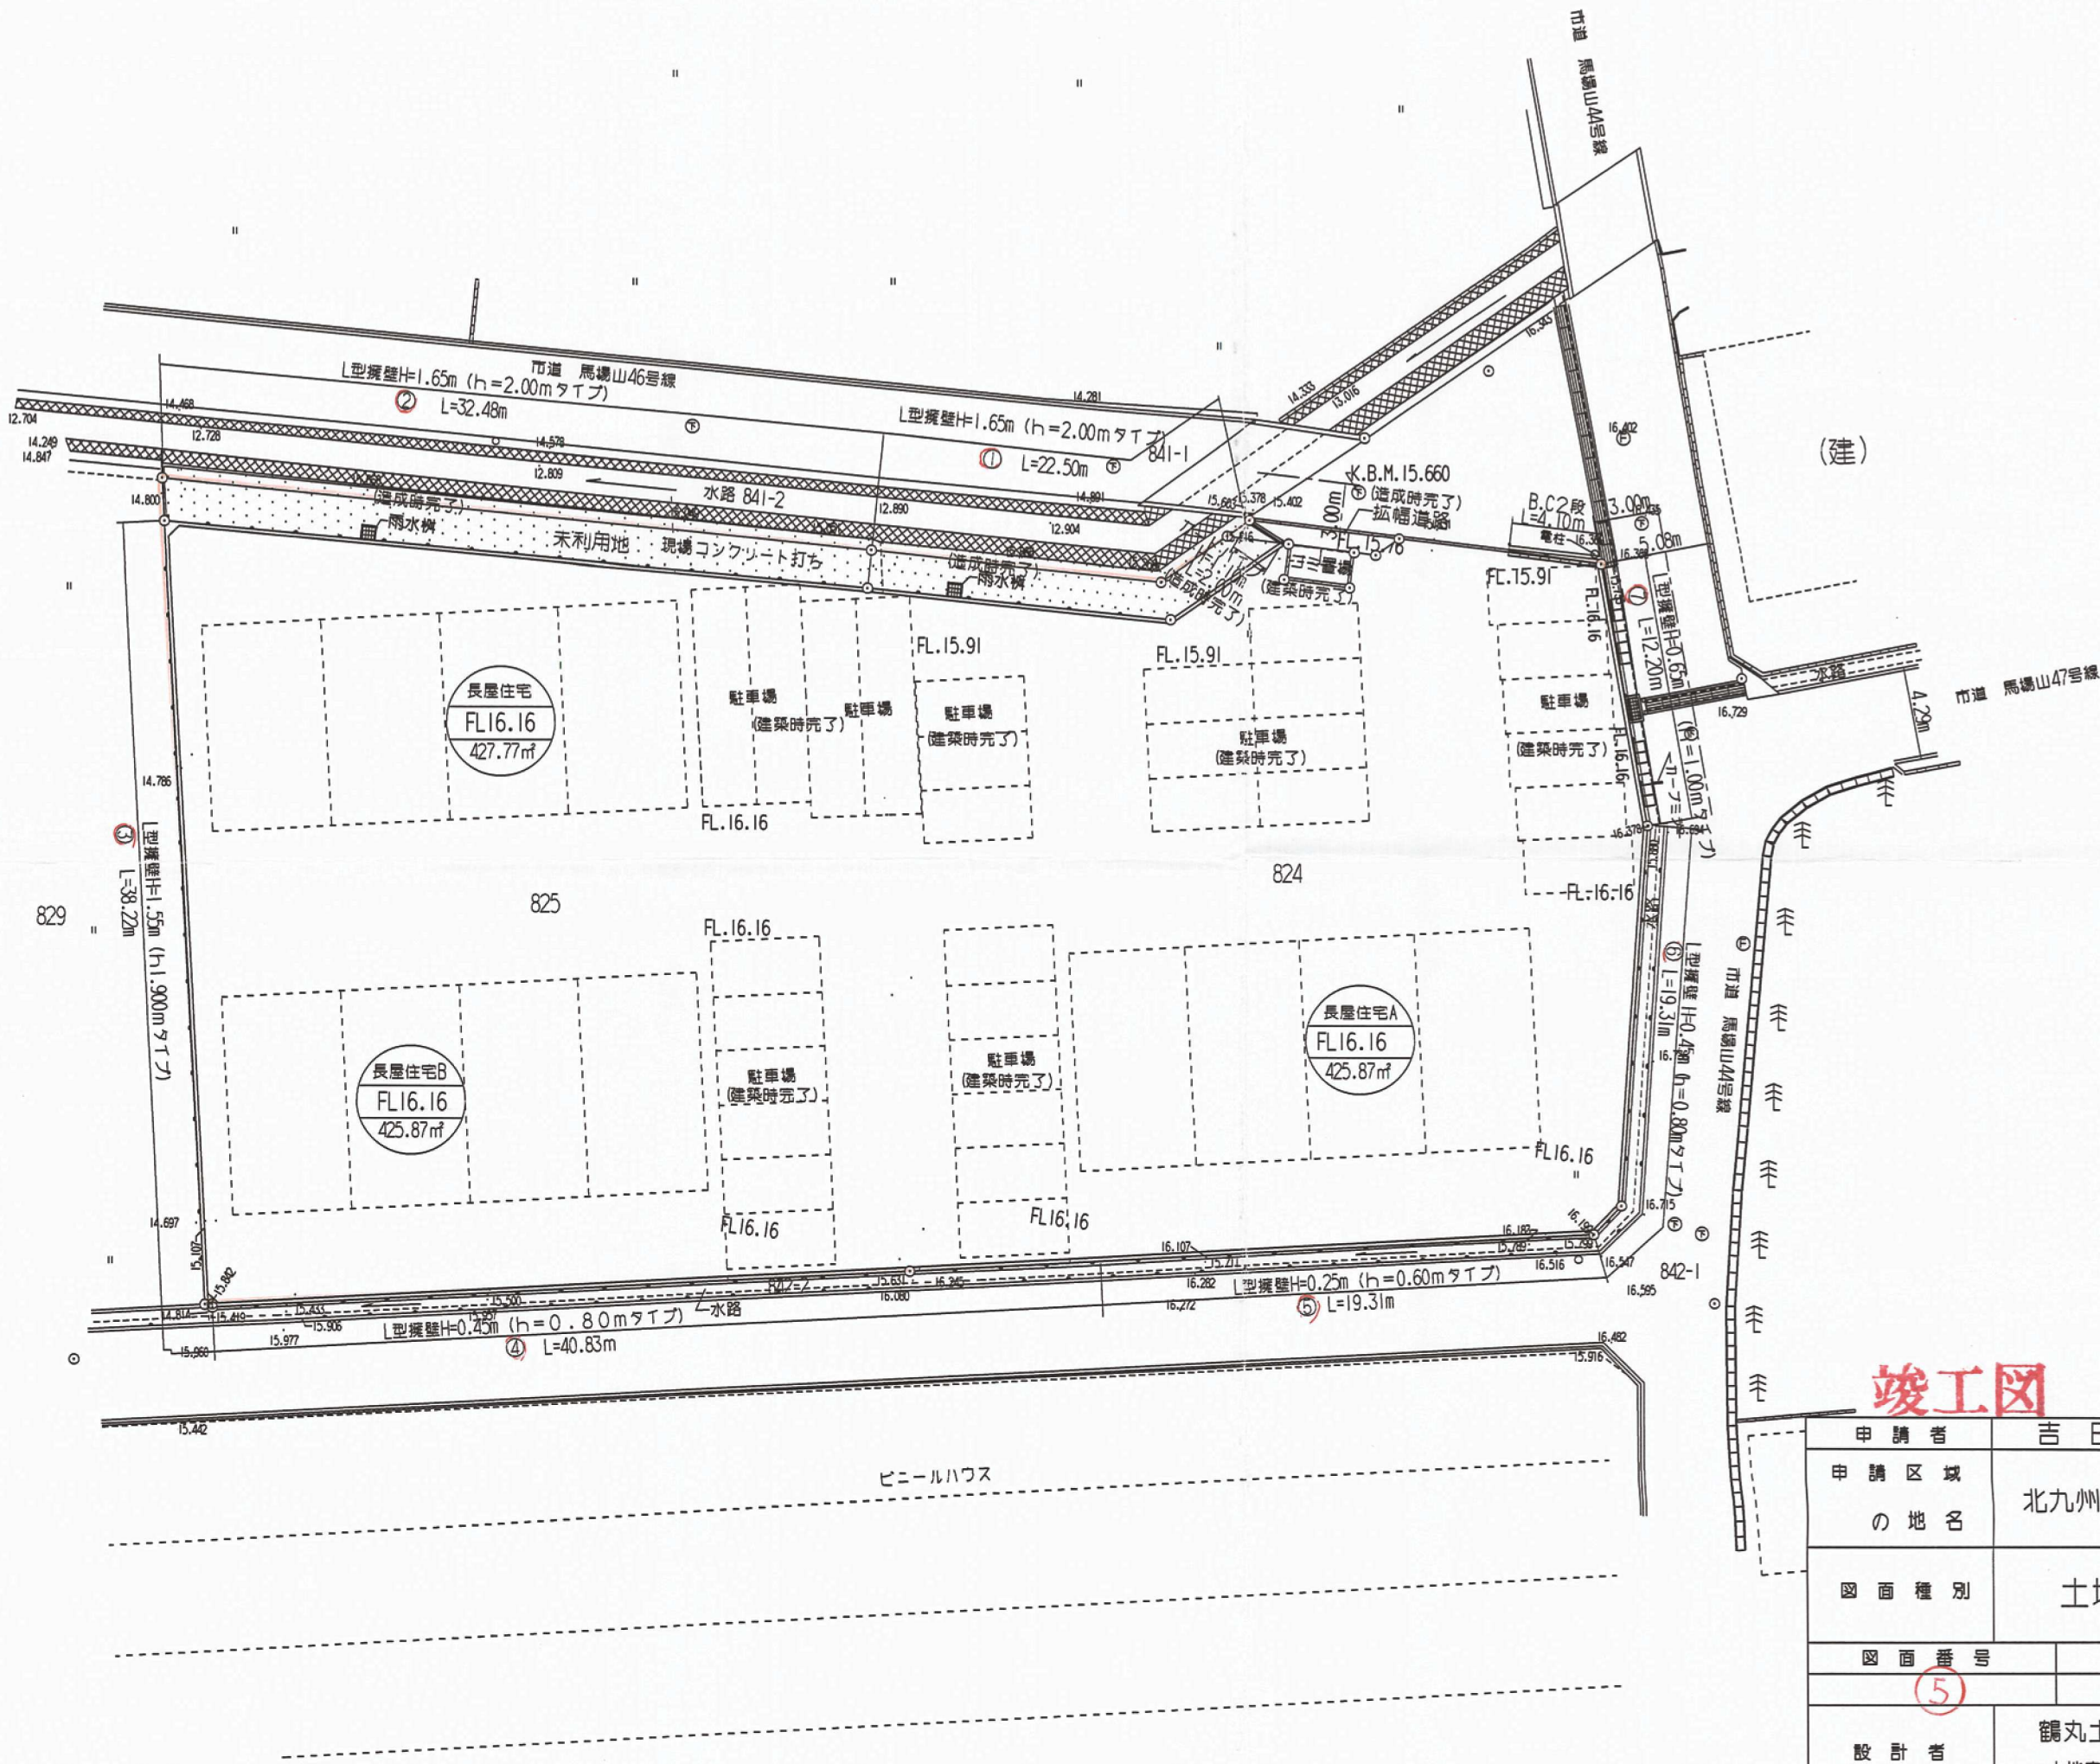

竣工図

申請者	吉田 朱 美		
申請区域 の地名	北九州市八幡西区馬場山緑824, 825		
図面種別	土地利用計画平面図		
図面番号	縮 尺	設 計 年 月 日	
5	1/300	平成23年7月22日	
設 計 者	鶴丸土地家屋調査士事務所 土地家屋調査士 鶴 丸 政 勝		92-8033

92-8033

23118