


土地利用計画平面図 S=1/500

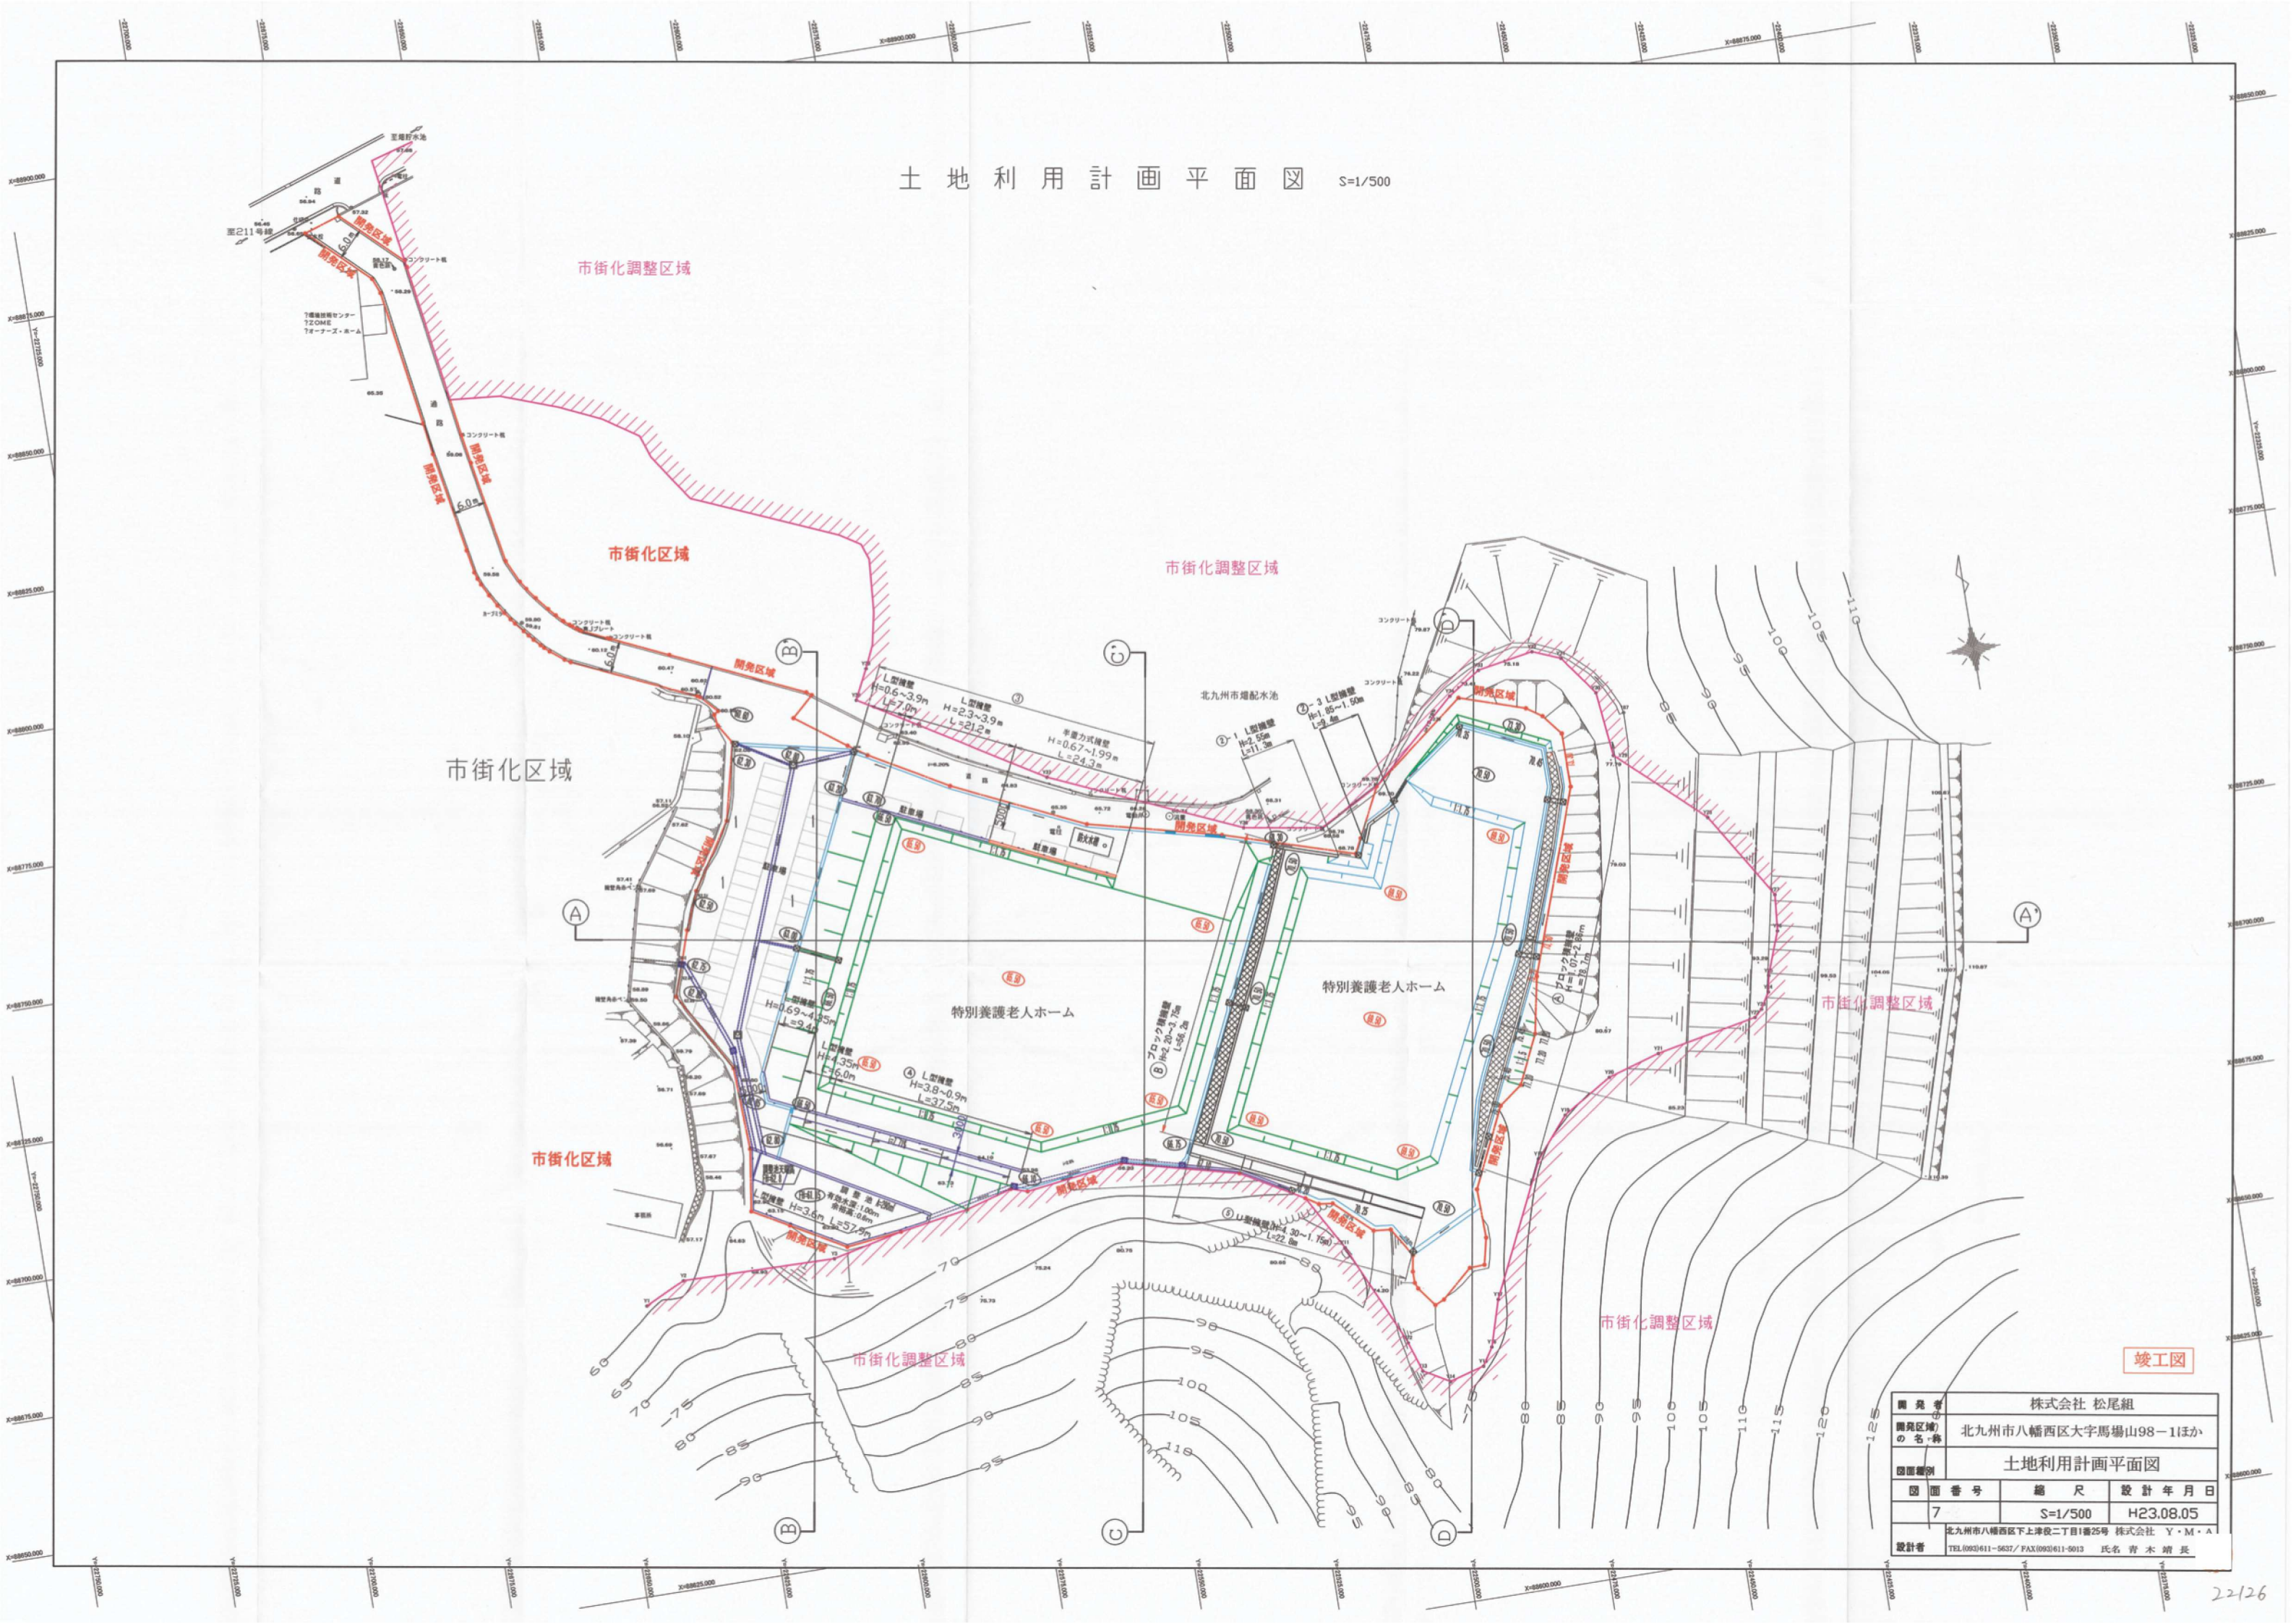

竣工図

開 発 者	株式会社 松尾組		
開発区域 の名称	北九州市八幡西区大字馬場山98-1ほか		
図面種類	土地利用計画平面図		
図 面 番 号	縮 尺	設 計 年 月 日	
7	S=1/500	H23.08.05	
北九州市八幡西区下上津役二丁目1番25号 株式会社 Y・M・A			
設計者	TEL:093)611-5637 / FAX:093)611-9013	氏名 青木 増 長	