


土地利用計画図

S=1:500

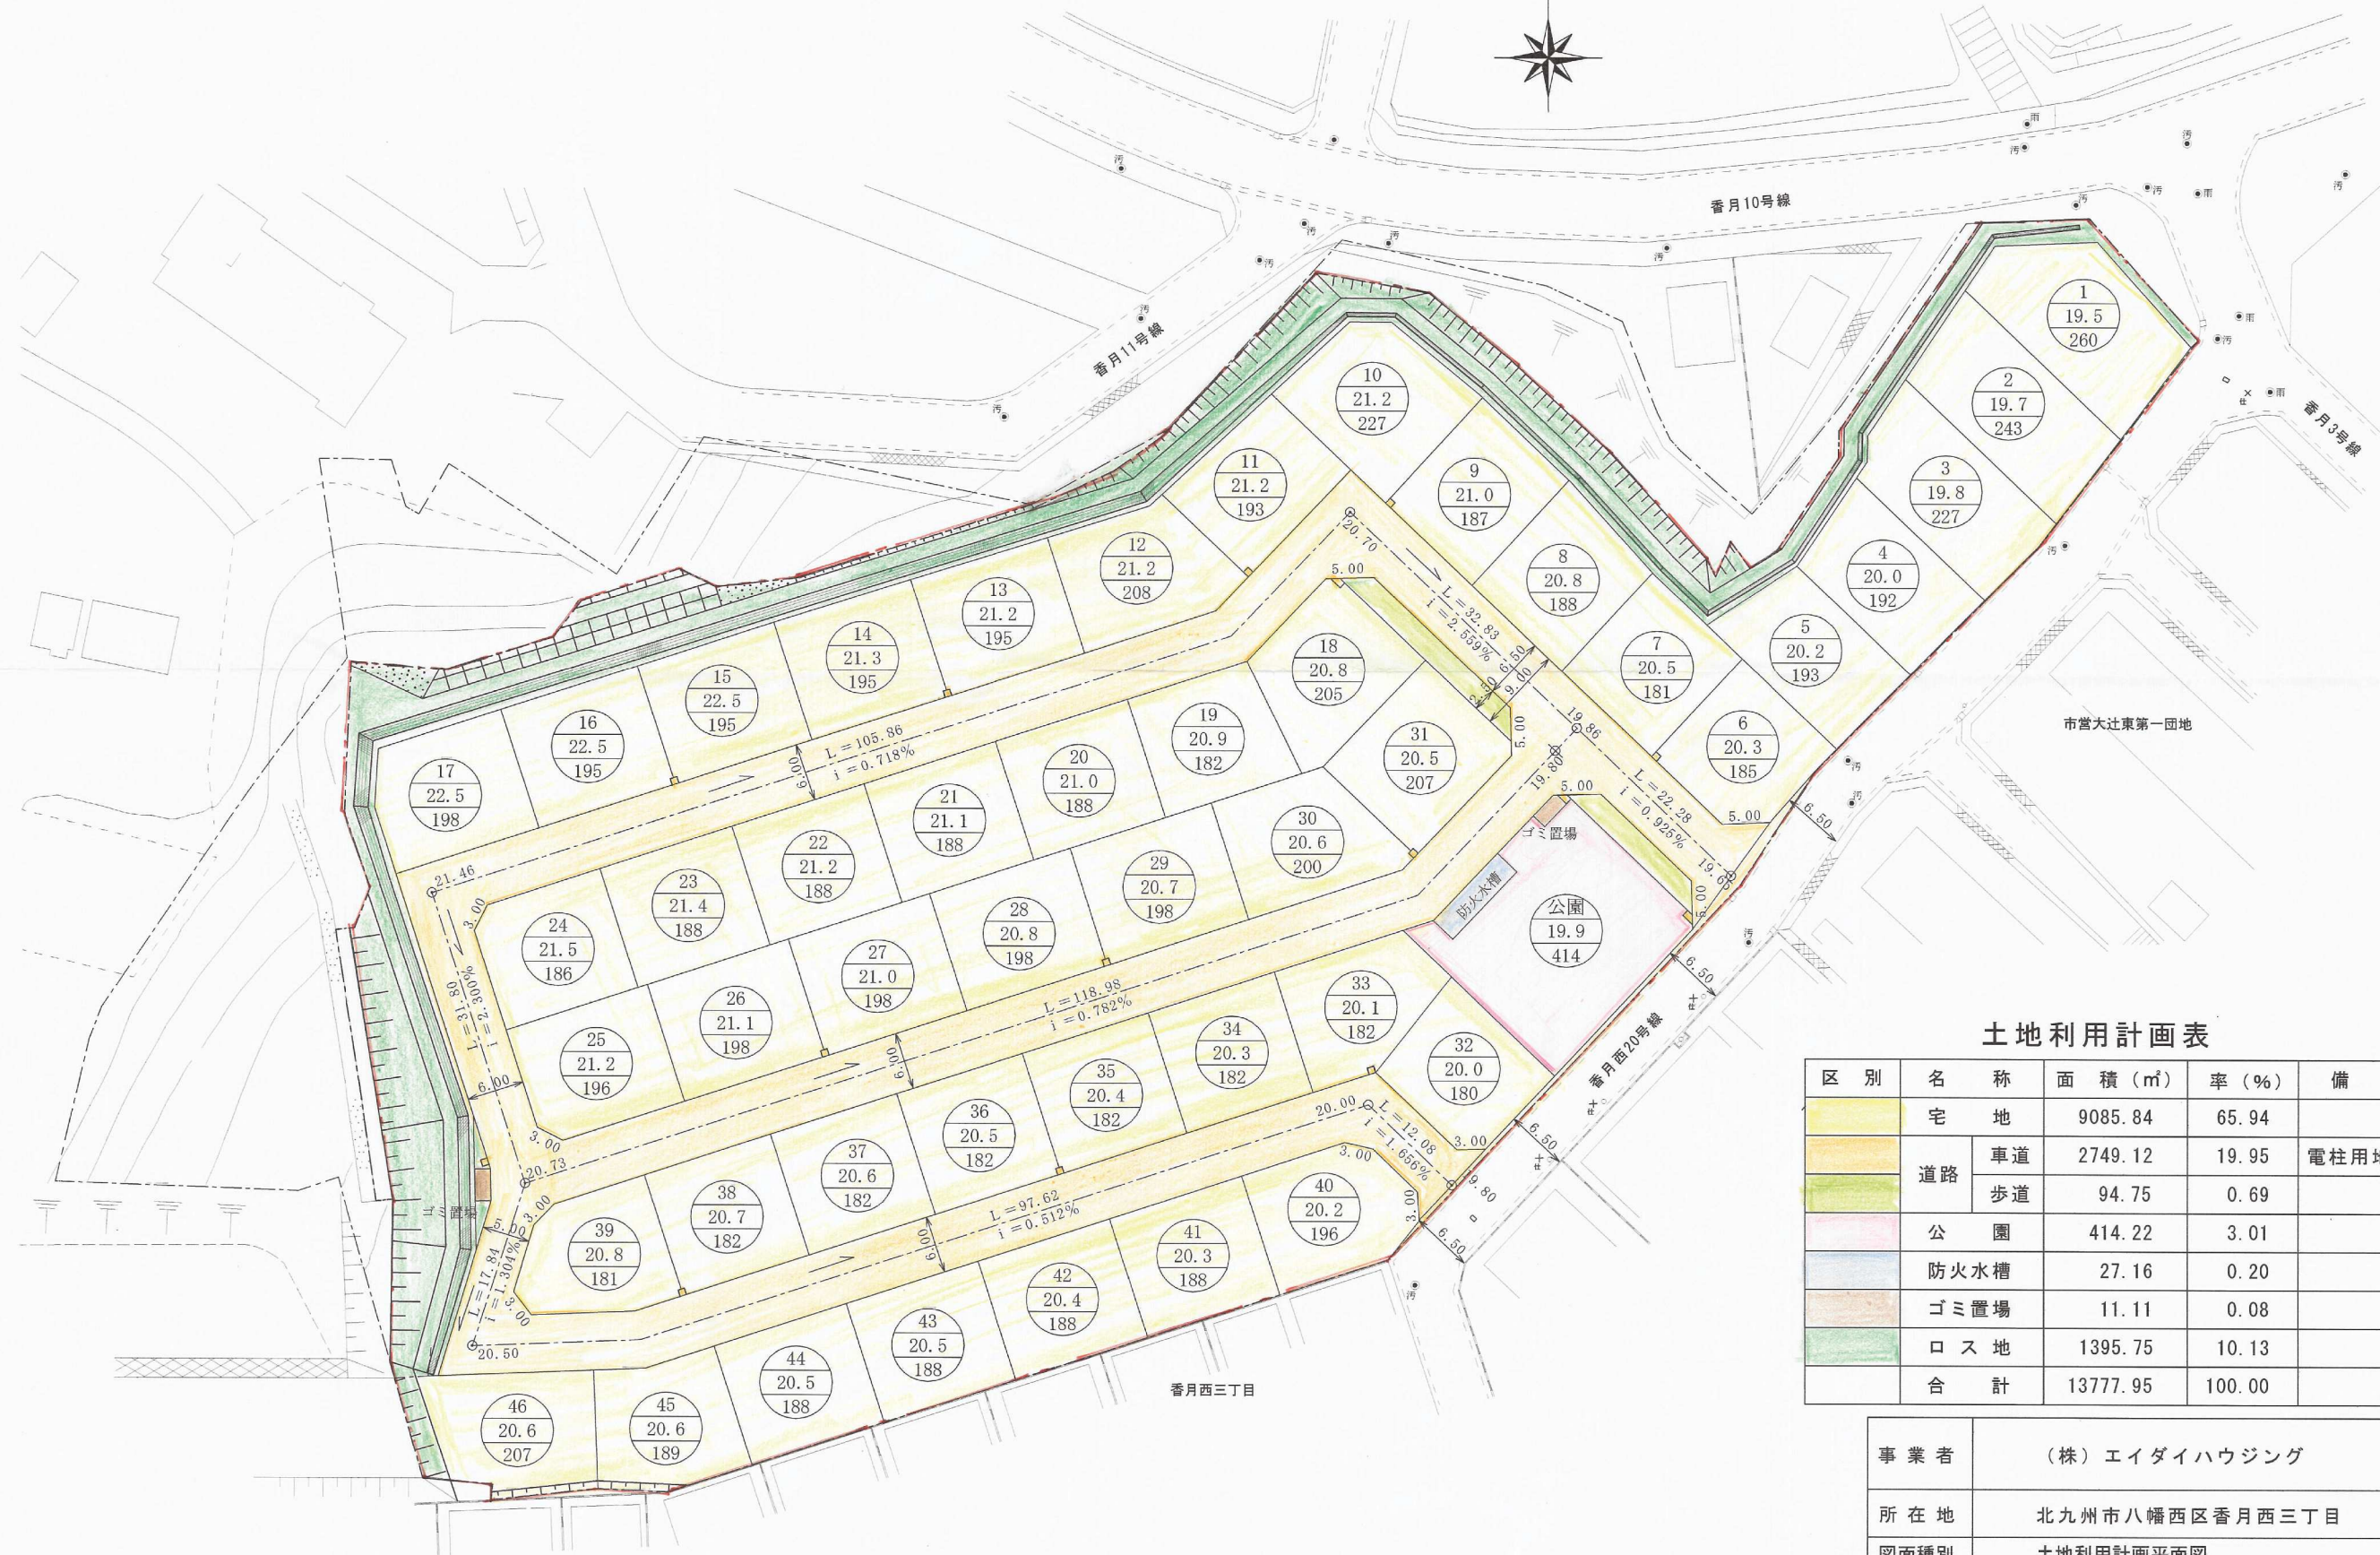

土地利用計画表

区 別	名 称	面 積 (㎡)	率 (%)	備 考
	宅 地	9085.84	65.94	
	車道	2749.12	19.95	電柱用地含む
	歩道	94.75	0.69	
	公 園	414.22	3.01	
	防火水槽	27.16	0.20	
	ゴミ置場	11.11	0.08	
	ロ ス 地	1395.75	10.13	
	合 計	13777.95	100.00	

事 業 者	(株) エイダイハウジング		
所 在 地	北九州市八幡西区香月西三丁目		
図面種別	土地利用計画平面図		
図 面 番 号	縮 尺	設 計 年 月 日	
8 / 47	1:500	平成 25 年 4 月 10 日	
設 計 者	トコー開発 有限会社 氏名 末安 岩男 644-7020		

開発区域

竣工図