


土地利用計画平面図 S=1:300

所在：北九州市八幡西区上上津役五丁目

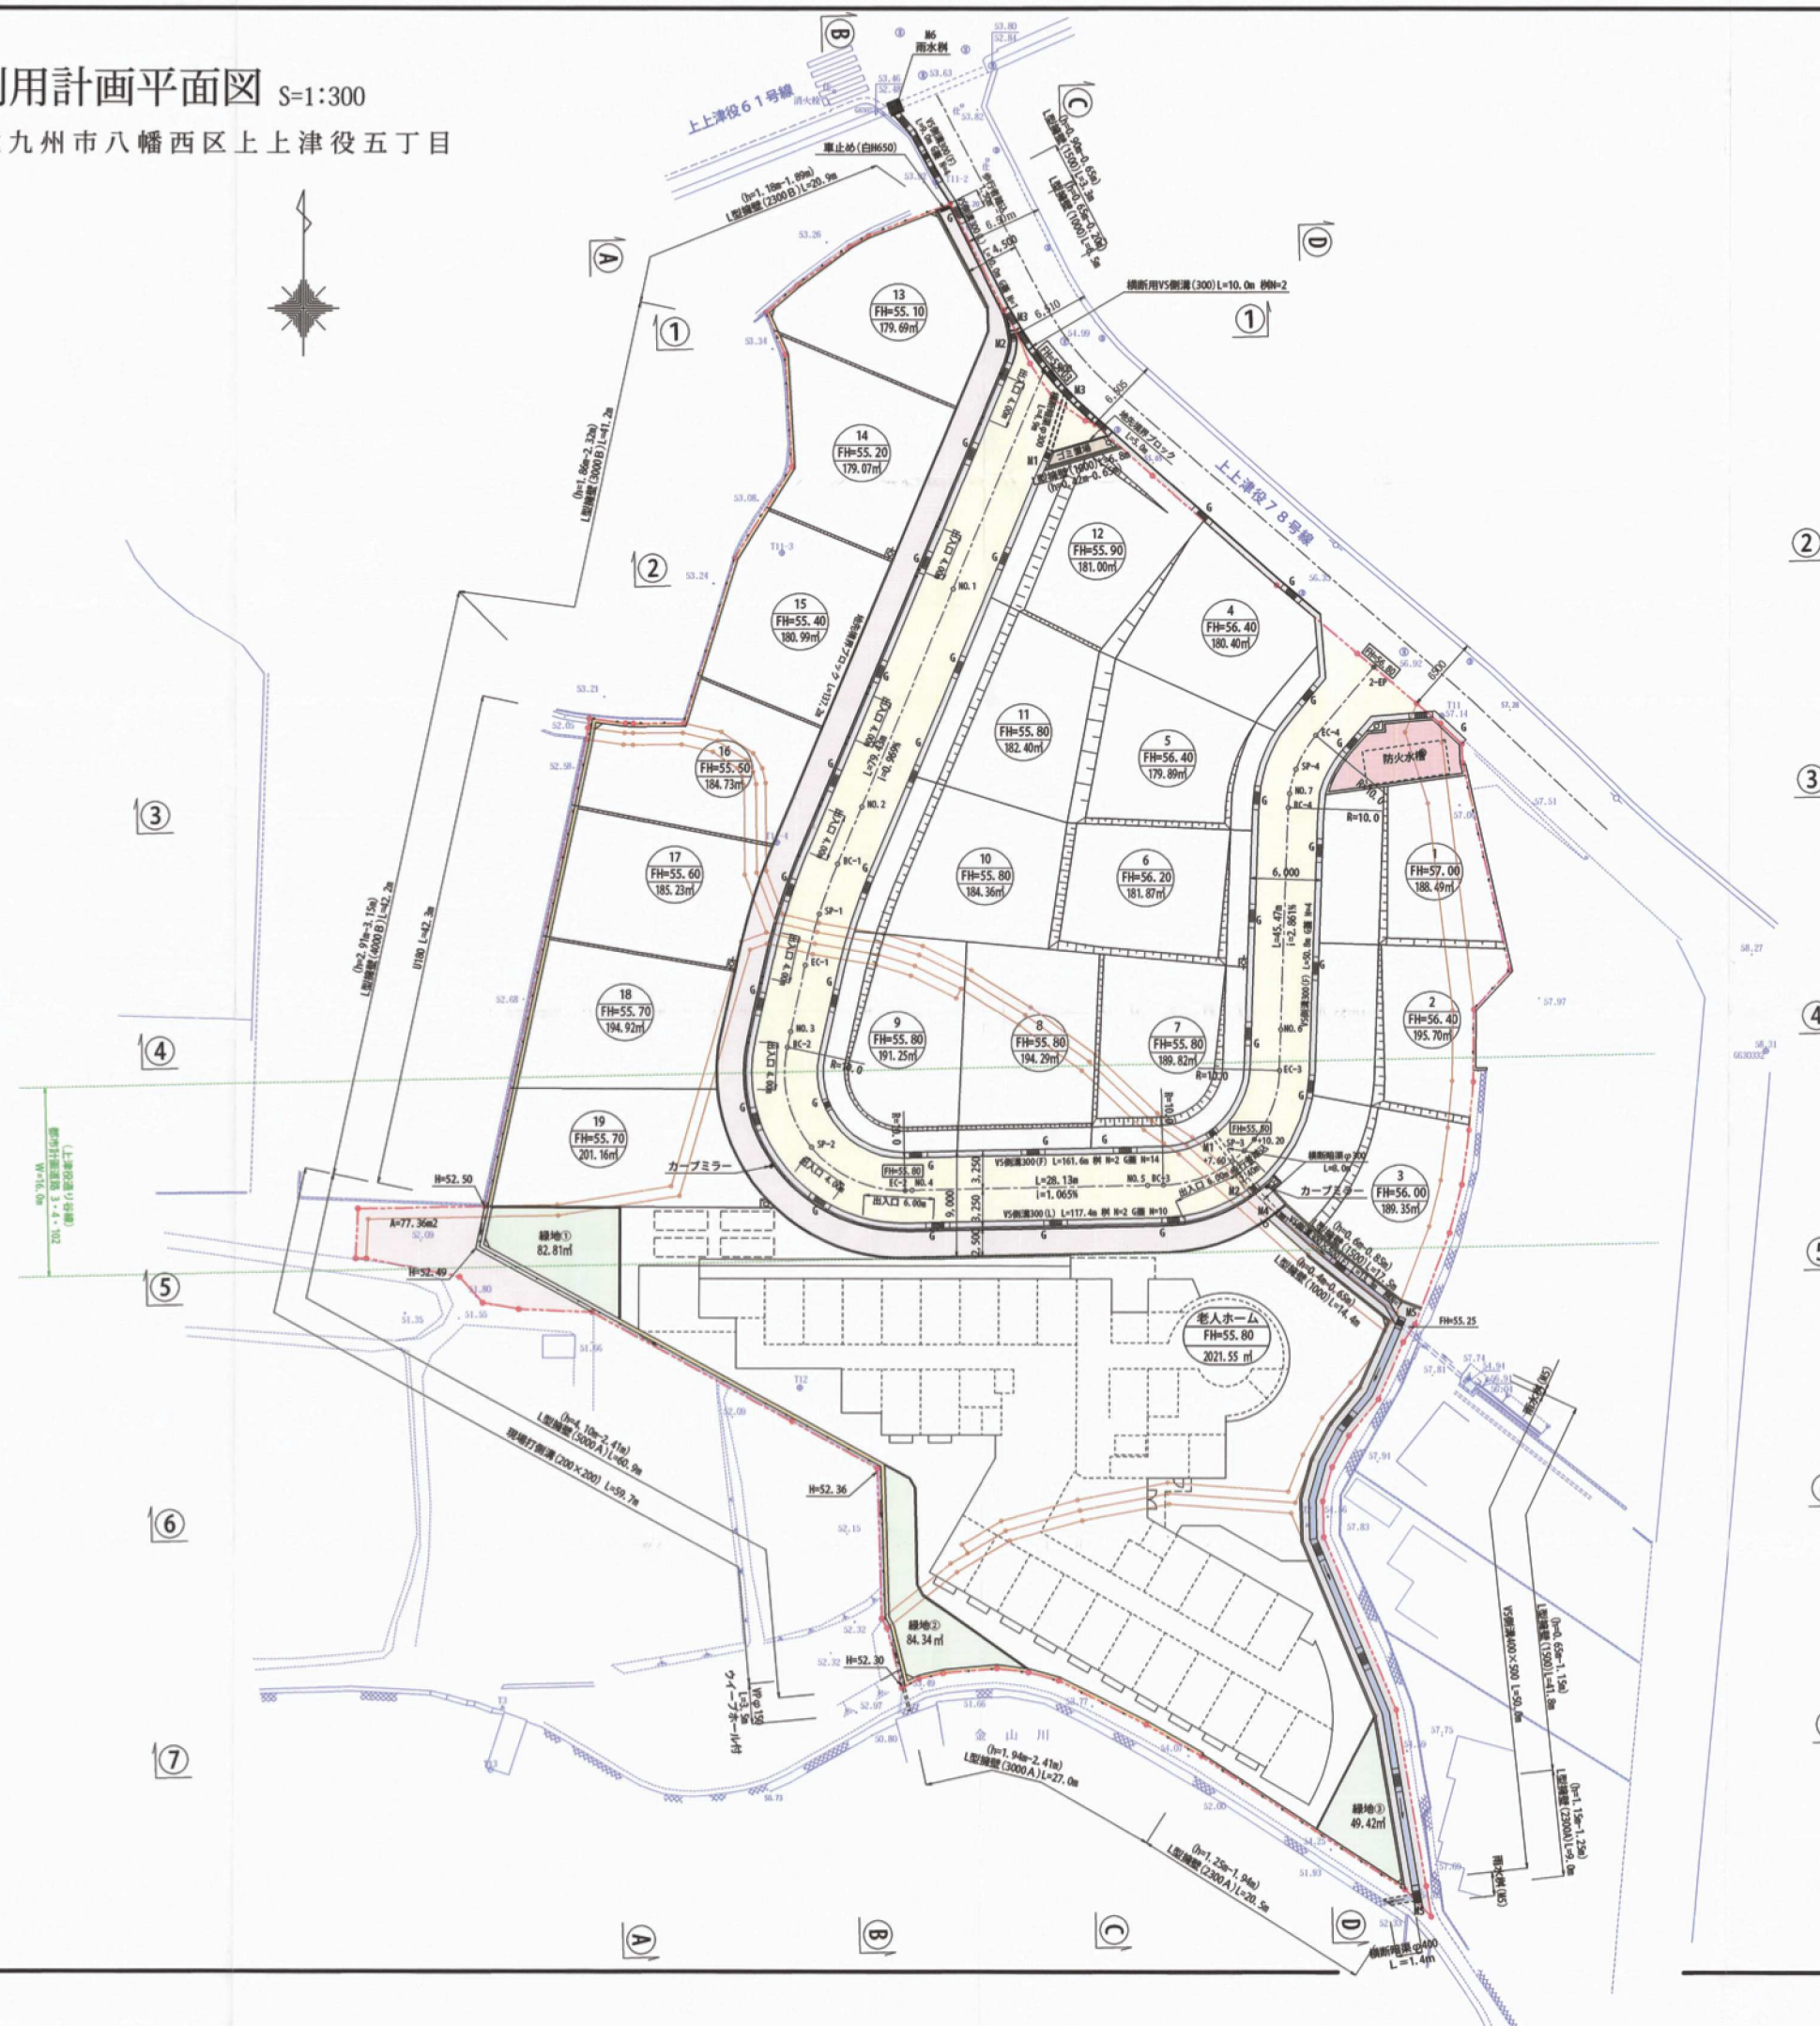

用途別面積集計表

用途	面積 (㎡)	比率 (%)	備考
宅地	3,544.61	49.66	
老人ホーム	2,021.43	28.32	緑地(217.15㎡含む)
道路	1,436.84	20.13	
防火水槽	49.77	0.70	
ゴミ置場	6.68	0.09	
その他	77.82	1.09	交換部
計	7,137.15	100.00	開発区域面積

緑地	217.15	3.04	
----	--------	------	--

老人ホーム

	床面積	居室
1 階	1,040㎡ (314.6坪)	23室
2 階	900㎡ (272.3坪)	24室
3 階	600㎡ (181.5坪)	18室
計	2,540㎡ (768.4坪)	65室

竣工図面

開発者	093(612)8372 株式会社 セイコー木材
開発区域の地名	北九州市八幡西区上上津役五丁目1272番1ほか
図面種別	土地利用計画平面図
図面番号	縮尺 設計年月日
6	1:300 2014年 2月14日
設計者	株式会社創建コンサルタント 093(964)2257 森川 底昭