


土地利用計画平面図 A1版 S=1/300 A3版 S=1/600 北九州市八幡西区東鳴水五丁目地内

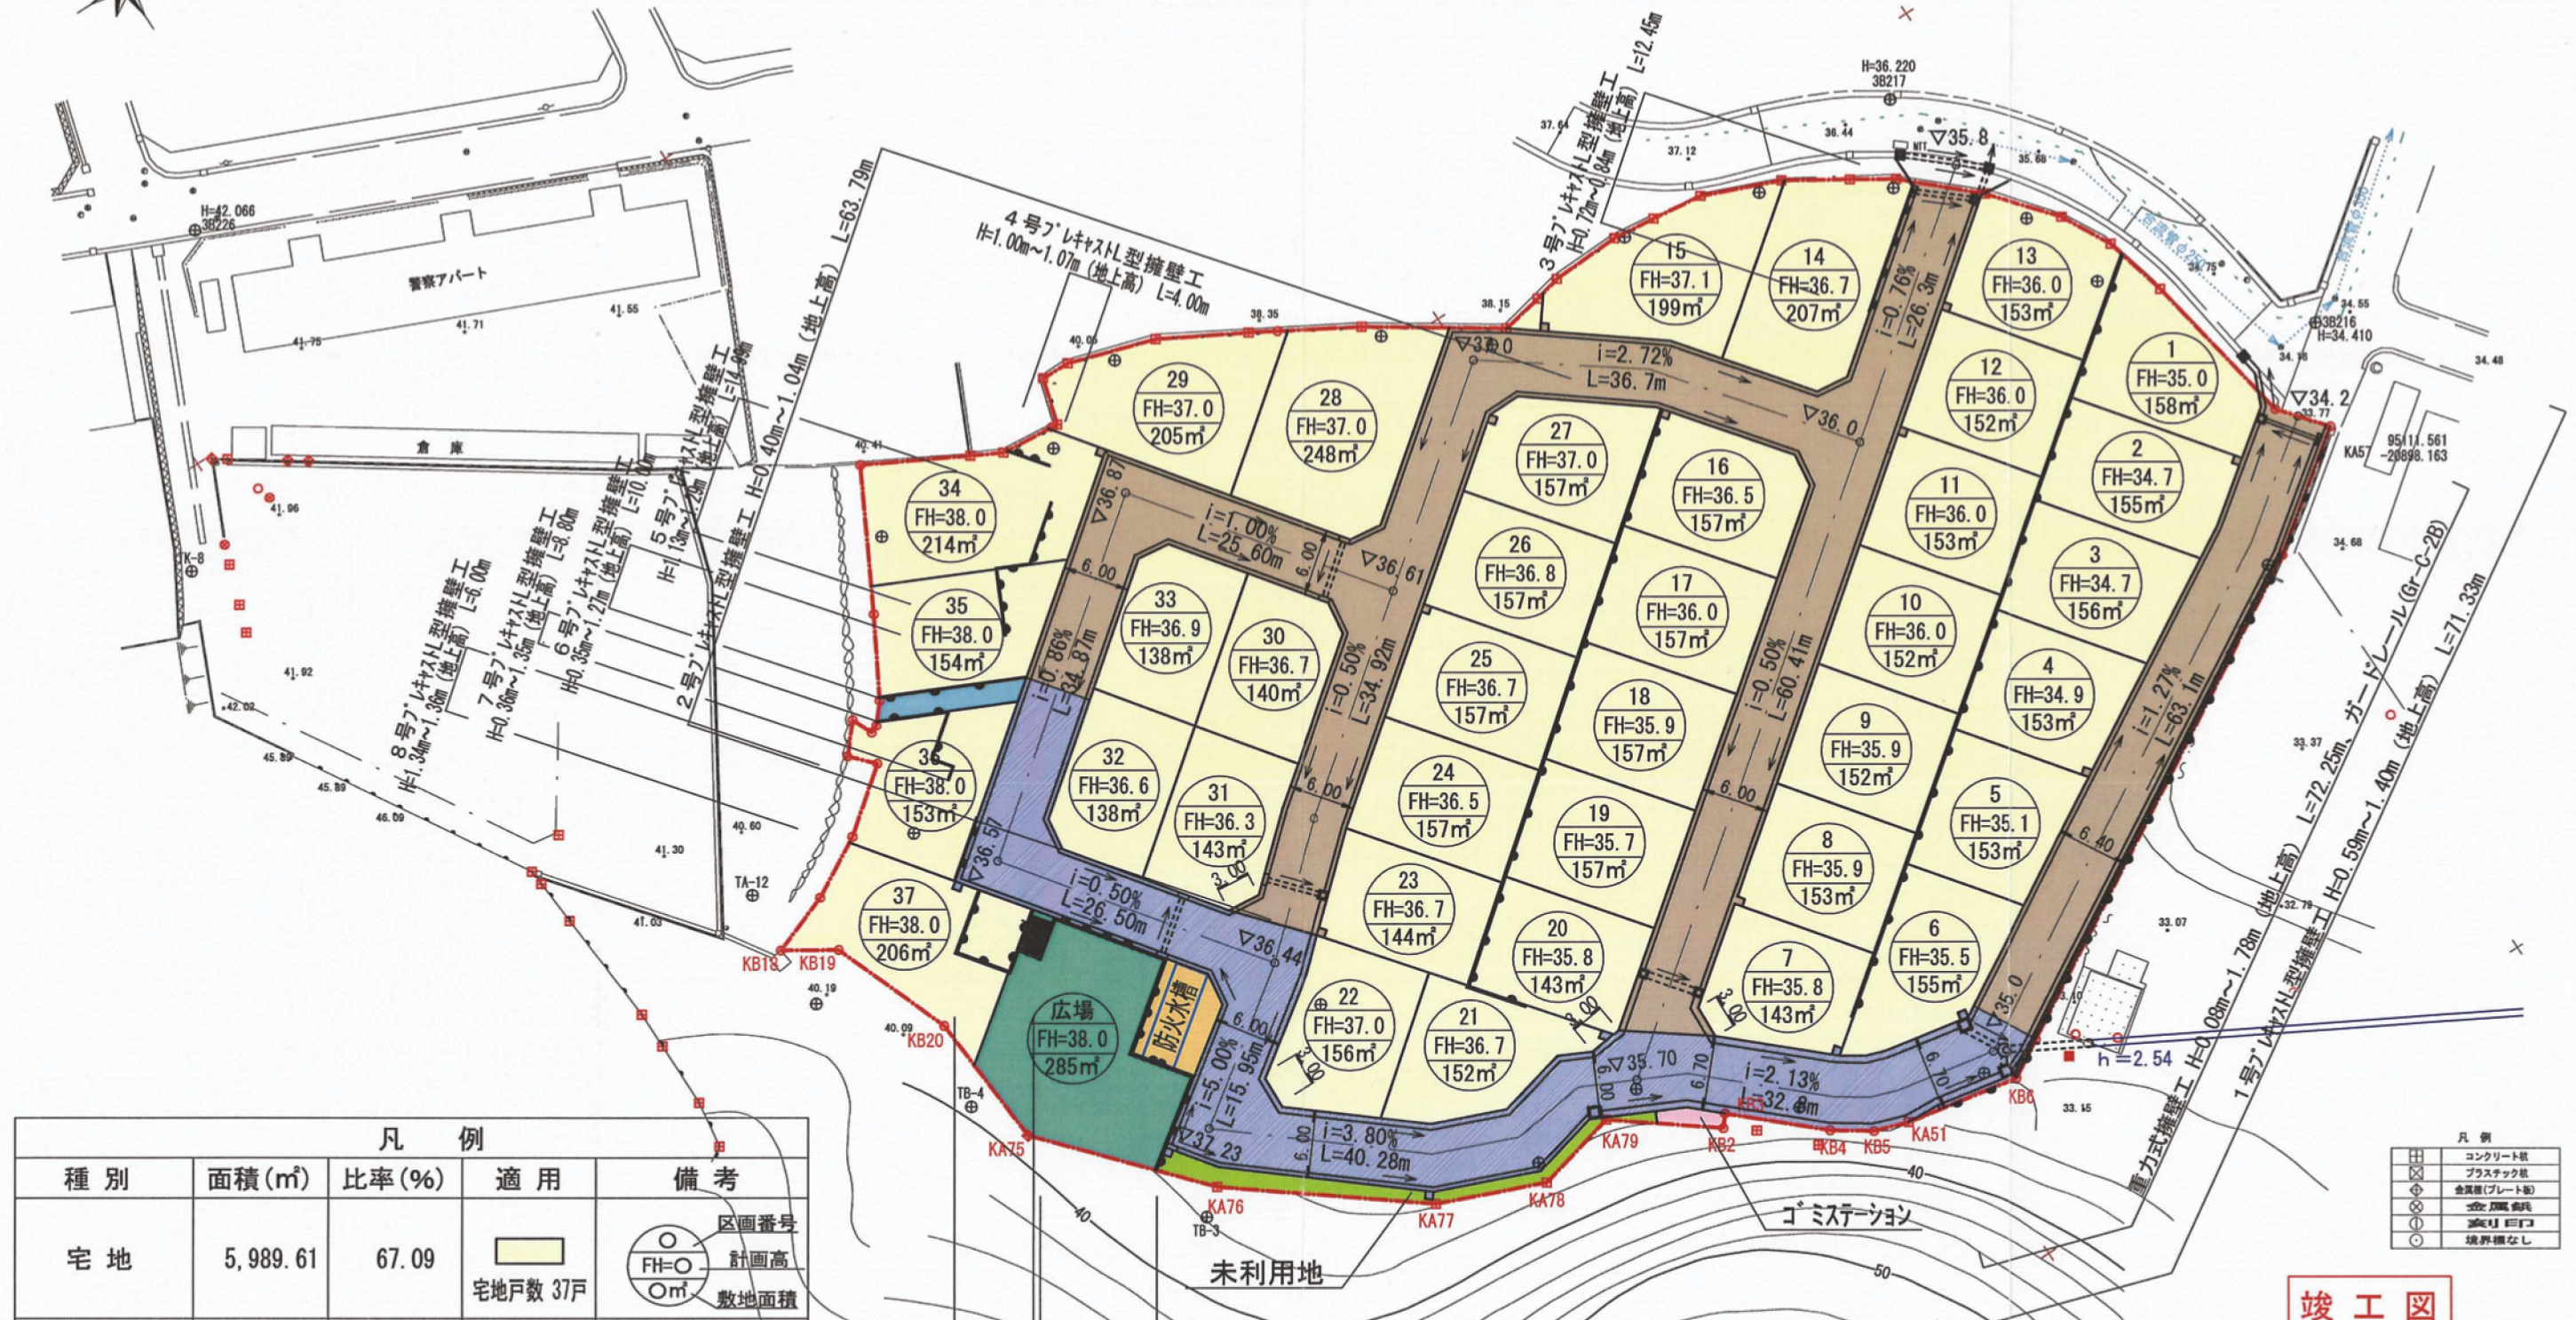

凡 例				
種 別	面積(m²)	比率(%)	適 用	備 考
宅 地	5,989.61	67.09		区画番号 計画高 敷地面積 宅地戸数 37戸
道 路	1,658.97	18.58		W=6.0m
付替道路①	851.63	9.54		
広 場	285.25	3.20		
防火水槽	52.32	0.59		
コ ミ ス テ ー シ ョ ン	8.47	0.09		
付替道路②	22.57	0.25		W=2.0m
未利用地	58.55	0.66		
開発区域	8,927.37	100.00		

竣工図

所 在	北九州市八幡西区東鳴水五丁目地内		
図 名	土地利用計画平面図	年月日	R01. 6. 28
縮 尺	A1版: S=1/300 A3版: S=1/600	図 番	9/36
設 計	(株)シビルコンサルタント 北九州市小倉北区田町10番5号 田町ビル2F 設計者 清本英二 TEL (093)-562-7107		

北九州市八幡西区香月西三丁目2番12号
旭測量設計株式会社
代表取締役 熊谷幸子
TEL 093(618)3180