


北九州市八幡西区永犬丸一丁目地内 土地利用計画平面図 S=1:500

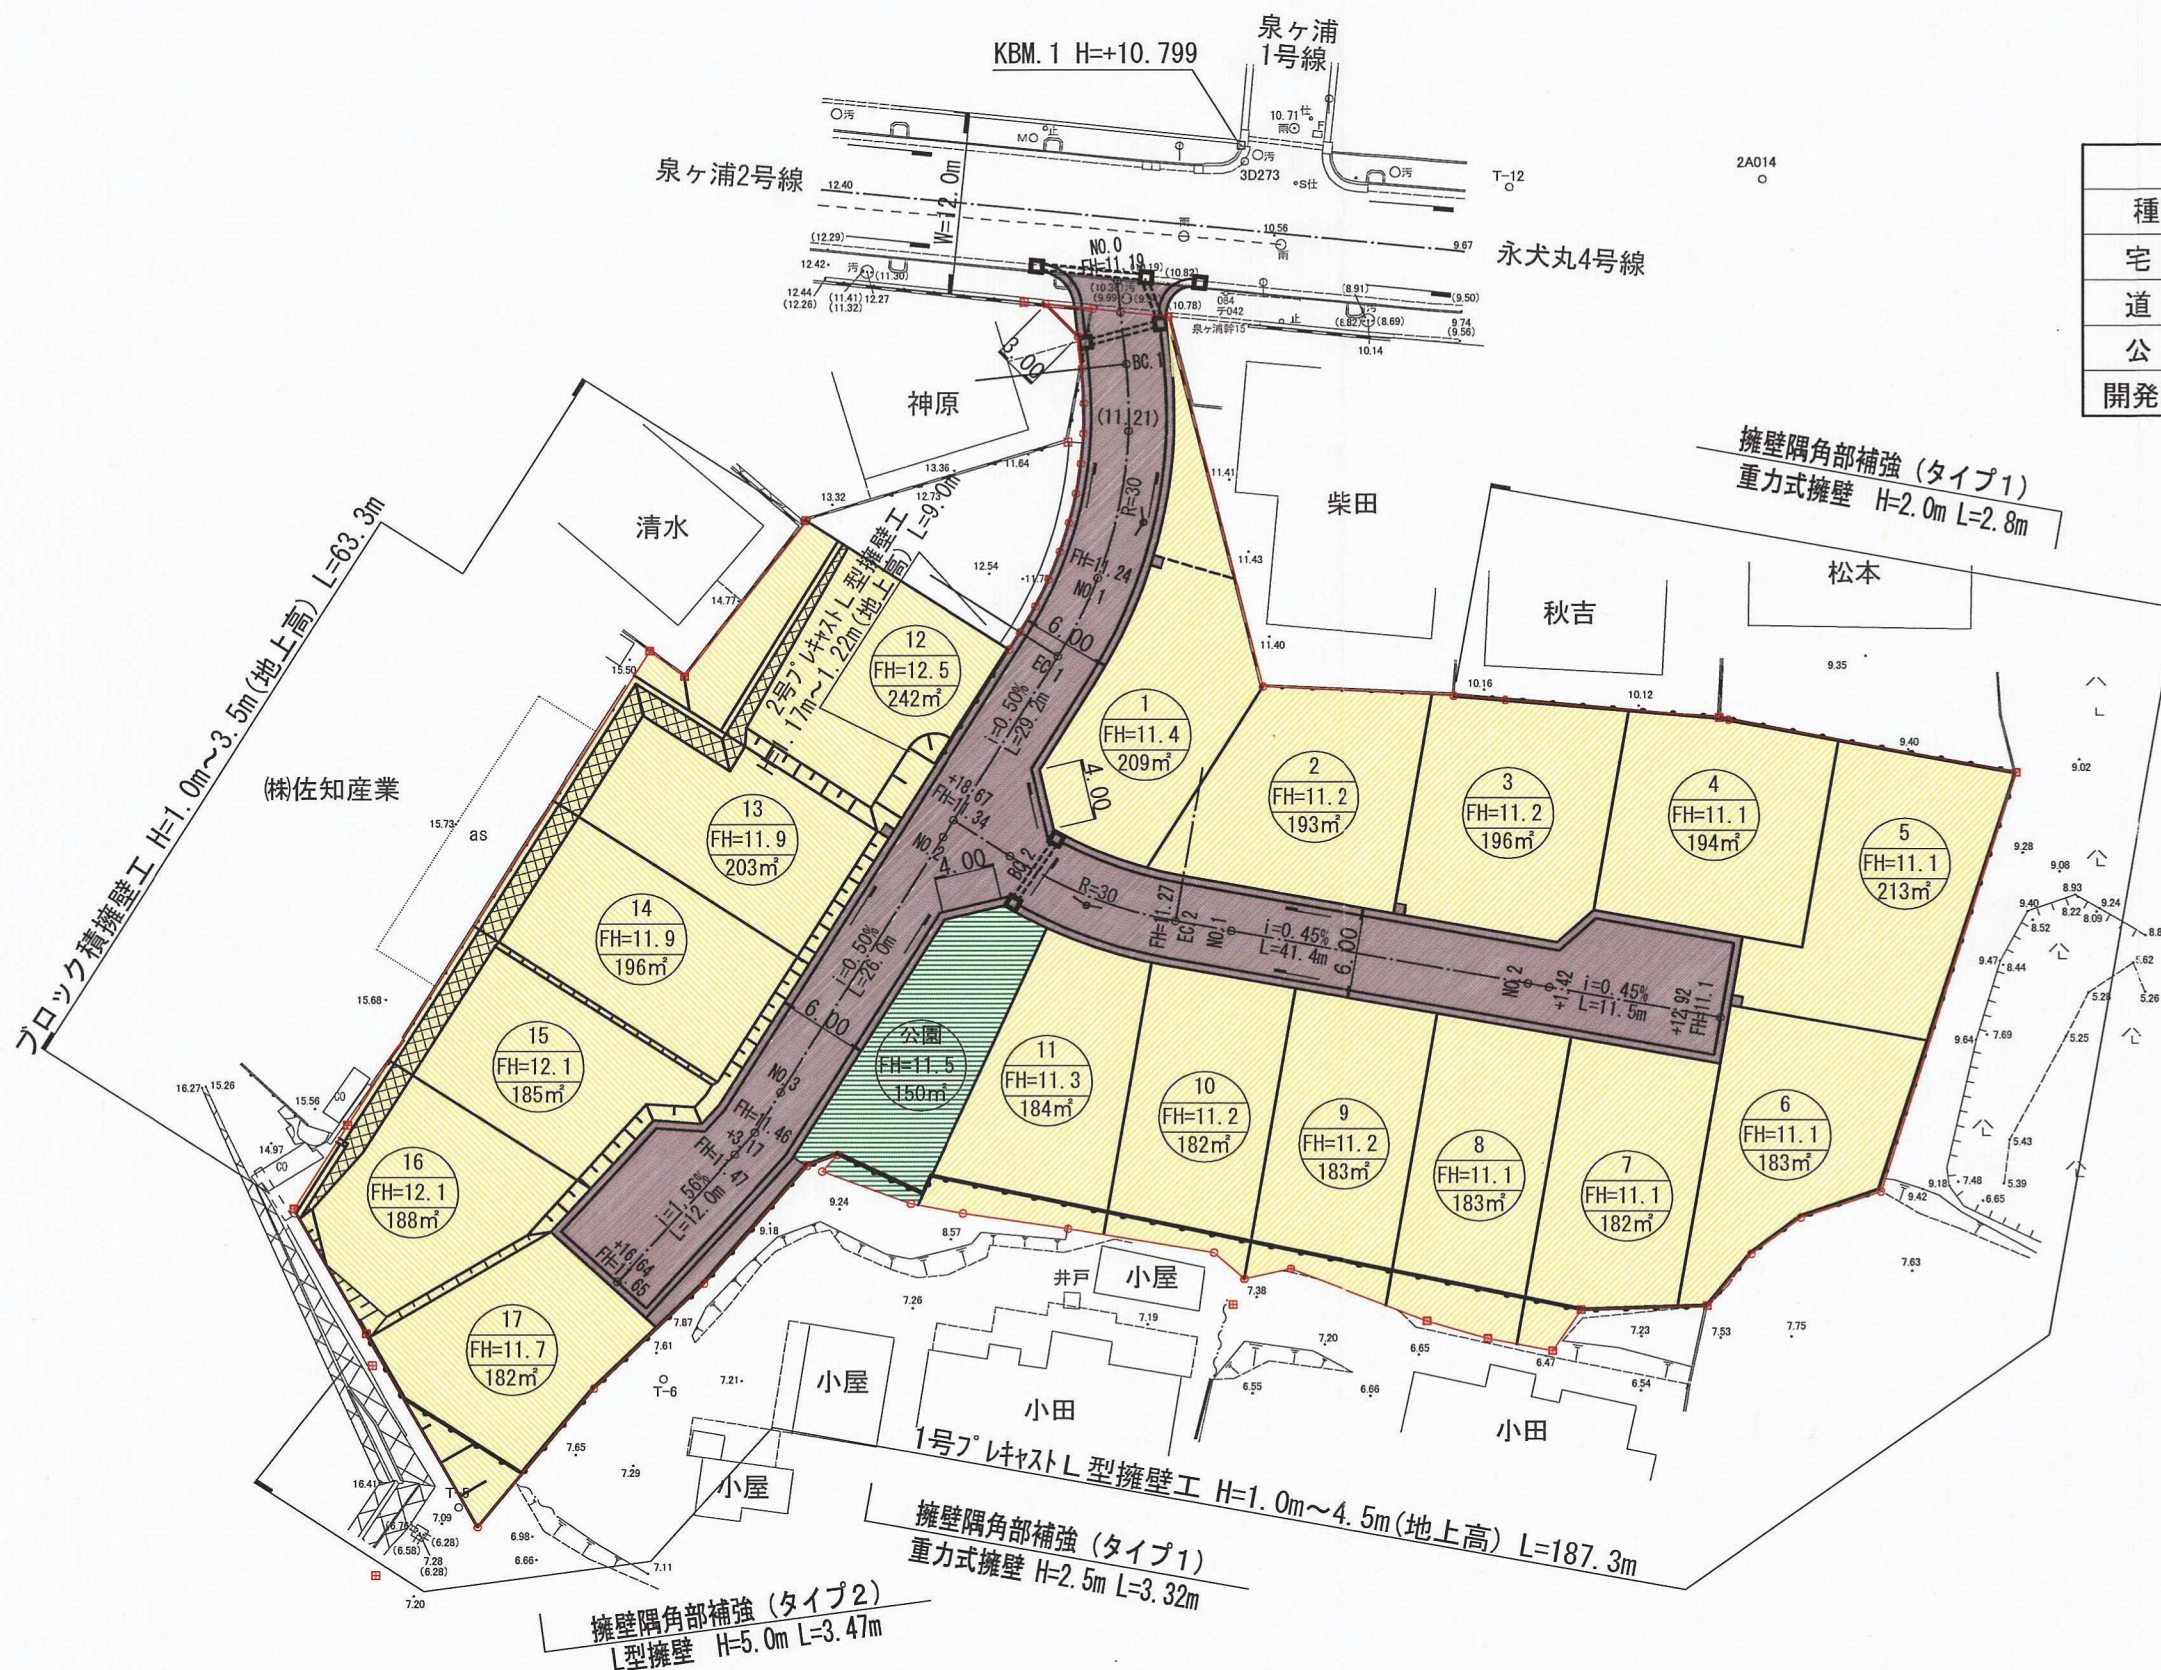

凡 例			
種別	面積(m²)	比率(%)	適用
宅 地	3,296	76.92	
道 路	839	19.58	
公 園	150	3.50	
開発区域	4,285	100.00	

凡 例	
種 別	適 用
プラスチックL型擁壁	
ブロック積擁壁	

竣工図

所 在	北九州市八幡西区永犬丸一丁目地内		
図 名	土地利用計画平面図	年月日	H23.7.30
縮 尺	S=1/500	図 番	7/27
設 計	マサキ測量設計株式会社 福岡県直方市大字感田7 設計者 川村乾次 TEL (0949)-26-8012		